



497/6

Privat avløpsledning kloakk

497/3-4

497/13

Felles privat avløpskum for 698, 694 og 690

497/12

10.6 m

497/33

Tilknytning
OFF. Kloakk

9.7 m

20.3 m

Slettevegen

497/3-4

497/1
497/34


Situasjonskart - Slettevegen 690, Alver
Privat avløpsledning fra gnr 497 bnr 3-4 til
fellesavløpskum for gnr 497 bnr 3-4, gnr 497 bnr
12 og gnr 497 bnr 13.

Nhdigi.no

Dato: 31-07-2020

Målestokk: 1:350



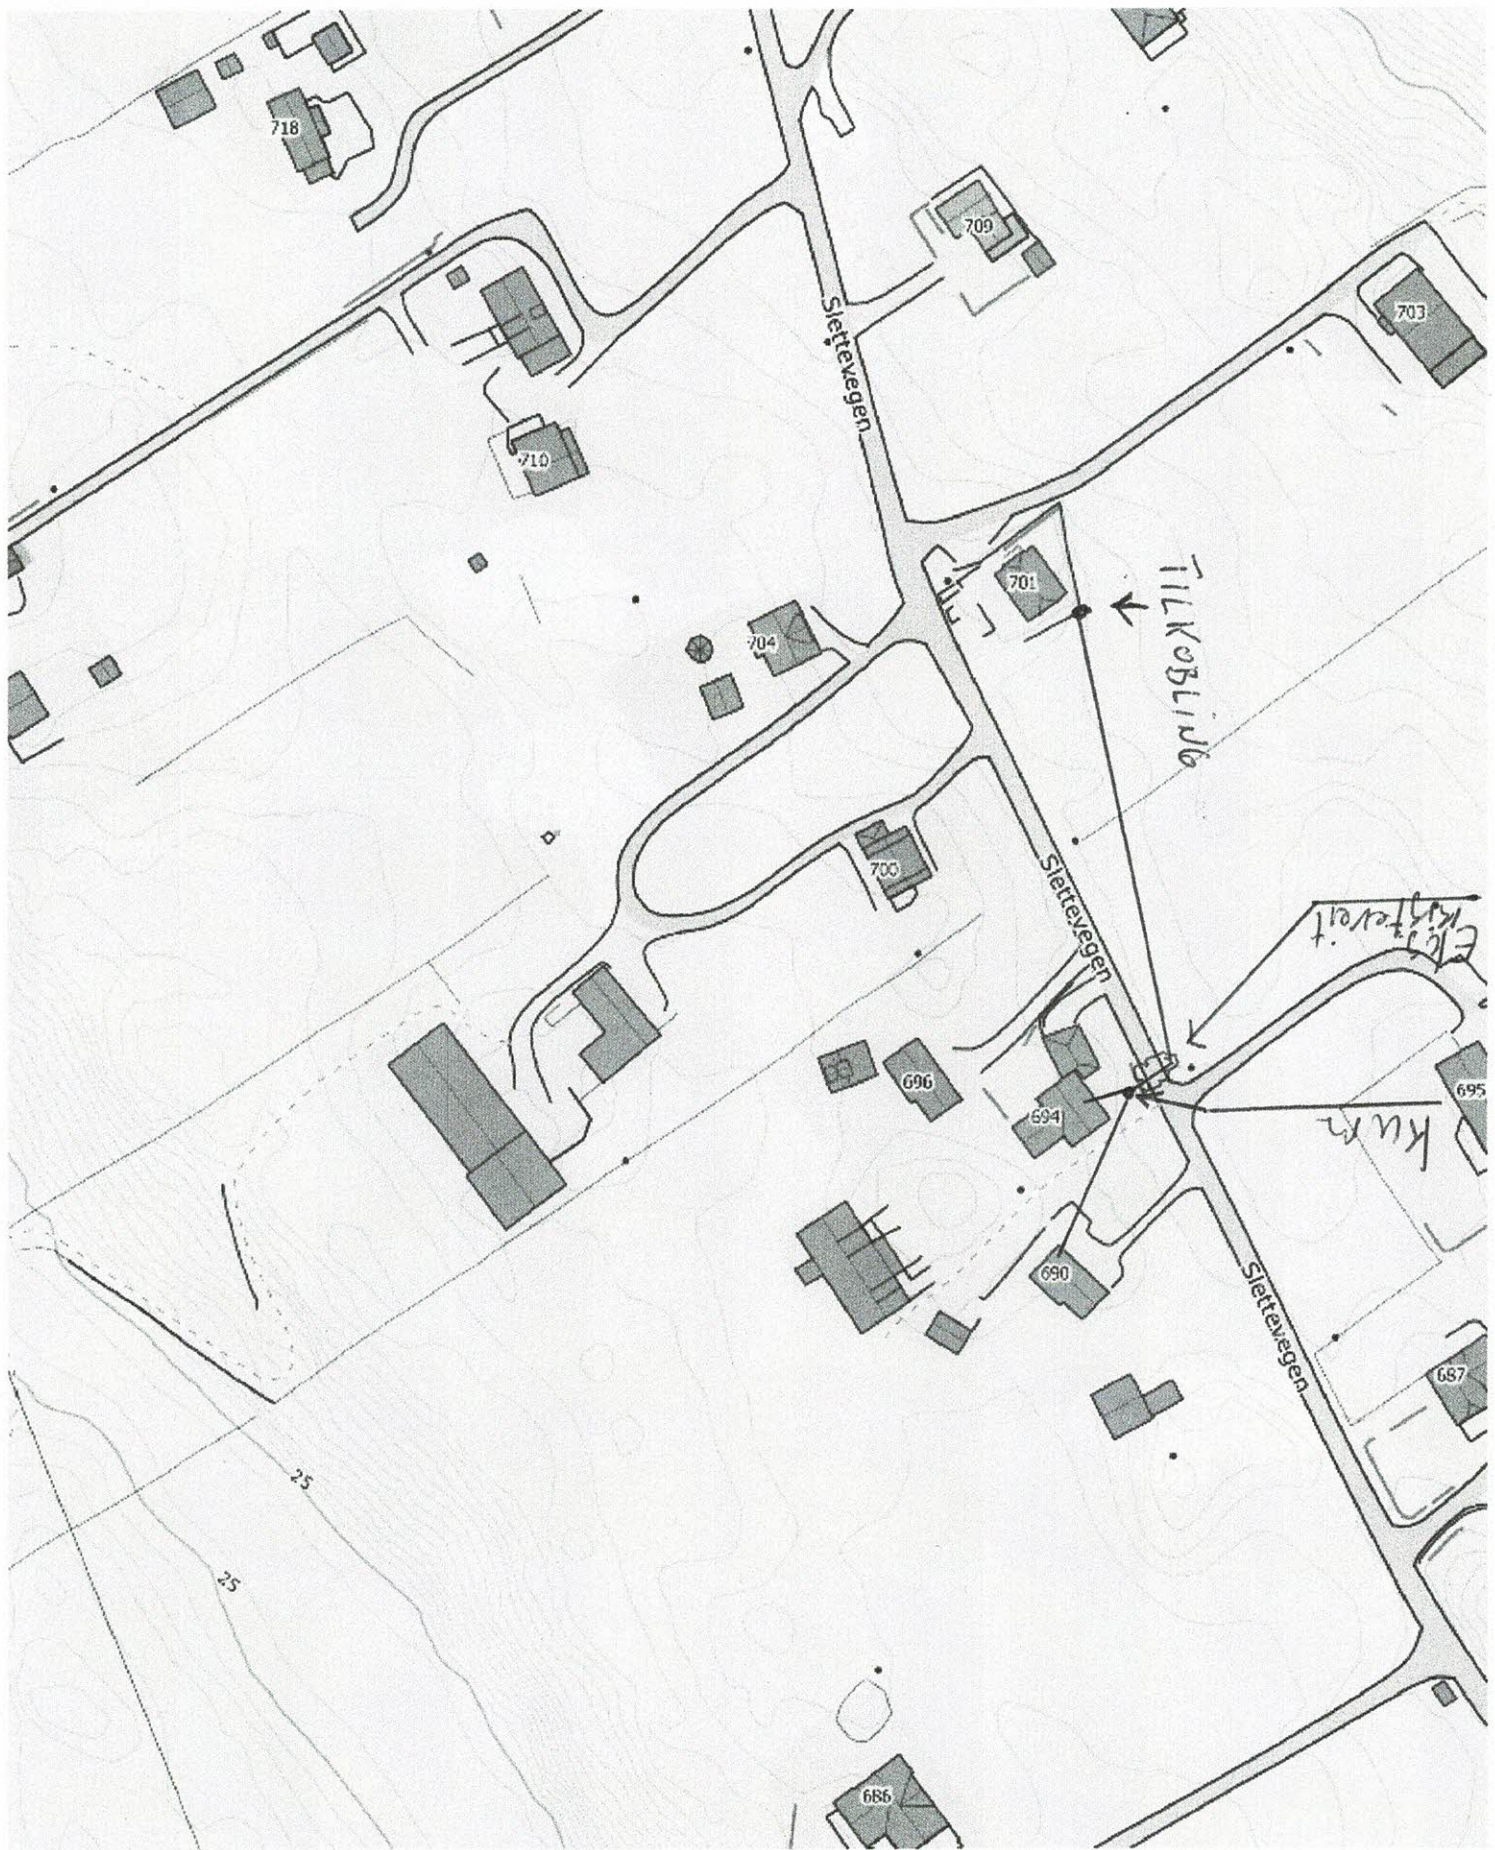

①