

ALVER KOMMUNE

26/11-2020

OVERSENDER ENIGHET OM KARTSETTING  
AV BRUK 469/22.

Mvh  
B. V. H. Sol







# Se eiendom

informasjon fra matrikkel og grunnboken

22/06 2018

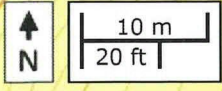

BER OM AT DIGITALT  
KART FOR 69/22 RETTES  
OPP ETTER BLÅ LINJE.  
25/10-2018

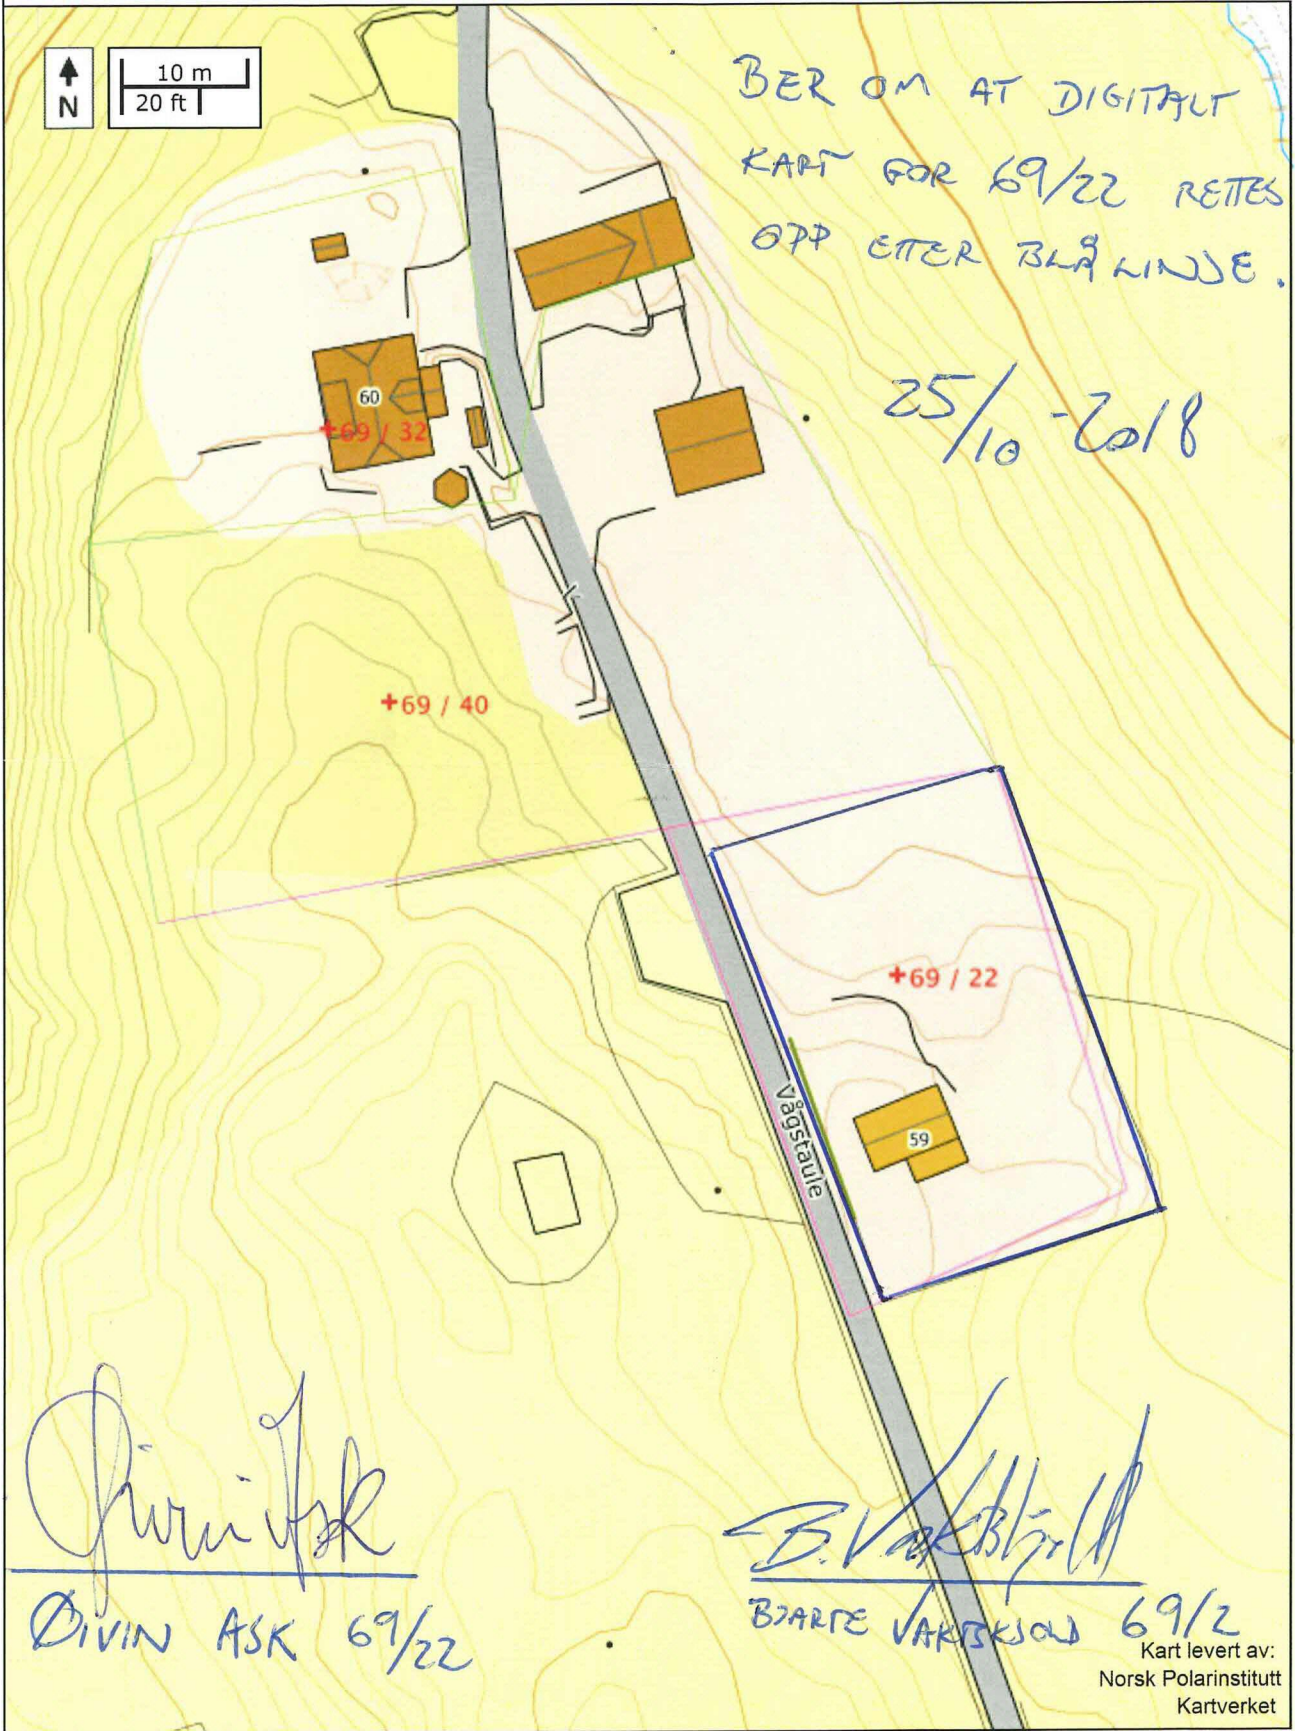

*Divin Ask*  
DIVIN ASK 69/22

*Bjarne Varkesjø*  
BJARNE VARKESJØ 69/2

Kart levert av:  
Norsk Polarinstitutt  
Kartverket