

---

**Fra:** Frønsdal, Christian <Christian.Fronsdal@multiconsult.no>  
**Sendt:** mandag 7. desember 2020 15:06  
**Til:** Lennart Falkenberg-Arell; Asbjørn Nagell Toft; Postmottak Alver; Post Austrheim  
**Kopi:** Stensaker, Bent  
**Emne:** RE: Mongstad: Tilbakemelding SOSI og planprogram pluss vidare saksgang  
**Vedlegg:** Kunngjøringsannonse (1).pdf; Planprogram - Mongstad.pdf; Varselbrev\_Mongstad.pdf; Varselliste\_høyringsinstansar.pdf; Varslingskart.pdf; Naboliste.pdf; Referat\_oppstartsmøte\_27.11.2020.pdf

**Viktighet:** Høy

Hei

Da har vi rettet i planprogrammet etter deres kommentarer. Vi sikter oss da inn mot varsling på fredag førstkommende (11. desember).

Vi har også vært i kontakt med Terje Villanger og avklart at SOSI som vi ikke fikk feil på i SOSI-kontroll, og sendte inn kan brukes. Derfor sendes denne ikke på nytt.

Vedlegg:

- Planprogram
- Varslingsbrev
- Kunngjøringsannonse
- Varselliste høringsinstansar
- Naboliste
- Varslingskart til høring

Spørsmål:

Vil kommunen se gjennom høringsparter i høringslisten før vi varsler?

Med vennlig hilsen

CHRISTIAN FRØNSDAL  
Arealplanlegger

(+47) 95865429 | [christian.fronsdal@multiconsult.no](mailto:christian.fronsdal@multiconsult.no)  
[www.multiconsult.no](http://www.multiconsult.no)

**Multiconsult**

---

**From:** Frønsdal, Christian  
**Sent:** fredag 4. desember 2020 14:17  
**To:** Lennart Falkenberg-Arell <[lennart.falkenberg-arell@alver.kommune.no](mailto:lennart.falkenberg-arell@alver.kommune.no)>  
**Cc:** Stensaker, Bent <[bent.stensaker@multiconsult.no](mailto:bent.stensaker@multiconsult.no)>; Joki, Heidi <[Heidi.Joki@multiconsult.no](mailto:Heidi.Joki@multiconsult.no)>; Bø, Marianne <[marianne.bo@multiconsult.no](mailto:marianne.bo@multiconsult.no)>  
**Subject:** RE: Mongstad: Tilbakemelding SOSI og planprogram pluss vidare saksgang

Takk for rask tilbakemelding!

Vi skal rette i SOSI og sender til deg og kontakter evt. Terje V.  
Oversender deg også resten av justeringene iht. kommentarene under med en gang vi har klart justeringene.

Då satser vi på å varsle ila neste uke.

God helg når den tid kommer.

Med vennlig hilsen

CHRISTIAN FRØNSDAL  
Arealplanlegger

(+47) 95865429 | [christian.fronsdal@multiconsult.no](mailto:christian.fronsdal@multiconsult.no)  
[www.multiconsult.no](http://www.multiconsult.no)

**Multiconsult**

---

**From:** Lennart Falkenberg-Arell [<mailto:lennart.falkenberg-arell@alver.kommune.no>]

**Sent:** fredag 4. desember 2020 14:07

**To:** Frønsdal, Christian <[Christian.Fronsdal@multiconsult.no](mailto:Christian.Fronsdal@multiconsult.no)>


**Subject:** Mongstad: Tilbakemelding SOSI og planprogram pluss videre saksgang

Hei,


**Tilbakemelding frå Terje Villanger: (Send revidert SOSI i tråd med utsnitt under til Lennart)**

*«Litt avvik i nordøstre hjørne av Storhamn Mongstad, se utsnitt, lilla stiplet grense er nytt planomriss.  
Ellers er avvik på utsiden av eksisterende plan, og det er ok.»*

## Oversikt

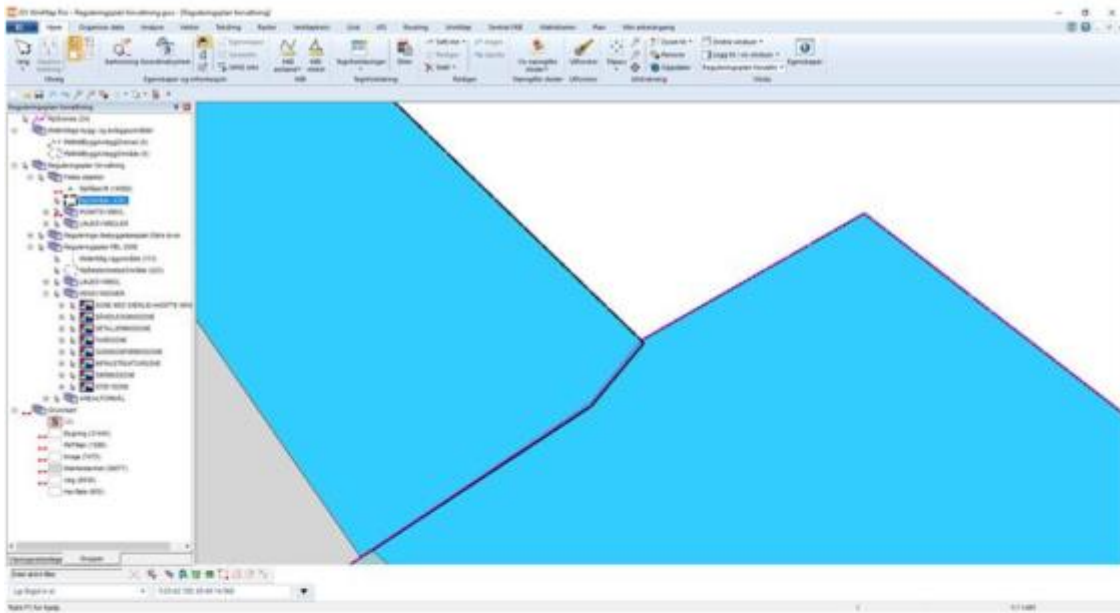

## Detalj

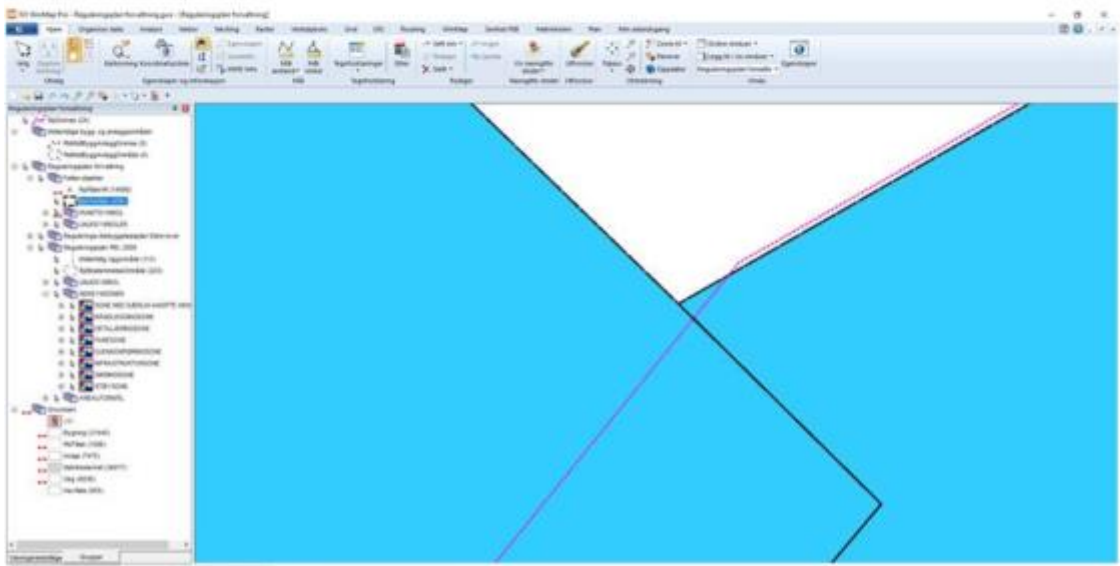

Viss noko er uklart så ta direkte kontakt med [terje.villanger@alver.kommune.no](mailto:terje.villanger@alver.kommune.no)

### **Tilbakemelding om planprogram:**

- Nokre skrivefeil i dokumentet og enkelte ord som manglar, konsentrert over dei fyrste 5-6 sider i dokumentet . Gjer ein dobbeltsjekk før ferdigstilling.
- Marker mai månad og for perioden til administrativ handsaming òg. Er i mai eg må melda opp saka og skrive sjølve saksframlegget for politisk møte i juni og offentleg ettersyn og høyring.

<b>Administrativ handsaming</b>							
---------------------------------	--	--	--	--	--	--	--

- **Planprogrammet er godt utforma og i tråd med krav til utforming og innhald gitt ved Pbl og KU-forskrifta.**

**Vidare saksgang:**

- **Når dykk har ferdigstilt planprogrammet, varslingsbrevet og dato for når dykk skal varsla, så send det til meg. Eg legg det då ut på heimesida og samstundes send det internt til dei ulike avdelingar og råd i kommunen.**

Med venleg helsing

**Lennart Falkenberg-Arell** | Rådgevar planforvaltning

Telefon: 453 76 638

Innbyggjarservice: +47 56 37 50 00

[www.alver.kommune.no](http://www.alver.kommune.no)



**ALVER**  
KOMMUNE