16 rekkehus
8 X BRA: 110m²
8 X BRA: 127m²
totalt: 1896m²

42 leiligheter
12 X BRA: 81m²
12 X BRA: 70m₂
12 X BRA: 50m₂
6 X BRA: 45m²
totalt: 2682m²

Sum boliger: 58
BRA bolig total: 4578m²

Parkering:
Krav p-plasser 1,5 pr hus = 87

P-plass rekkehus:
P-plass leilighet:
P-plass gjest:

Tomteutnytting (BRA)
Tomt:

Bebyggelse areal:
Parkering BRA (12m² x 87) 104

tomteutnytting (BRA) = 47%

Tillatt tomteutnytting (BRA) = 50%

MUA
Uteoppholdsareal:

Krav uteoppholdsareal:
100m² X 58 =

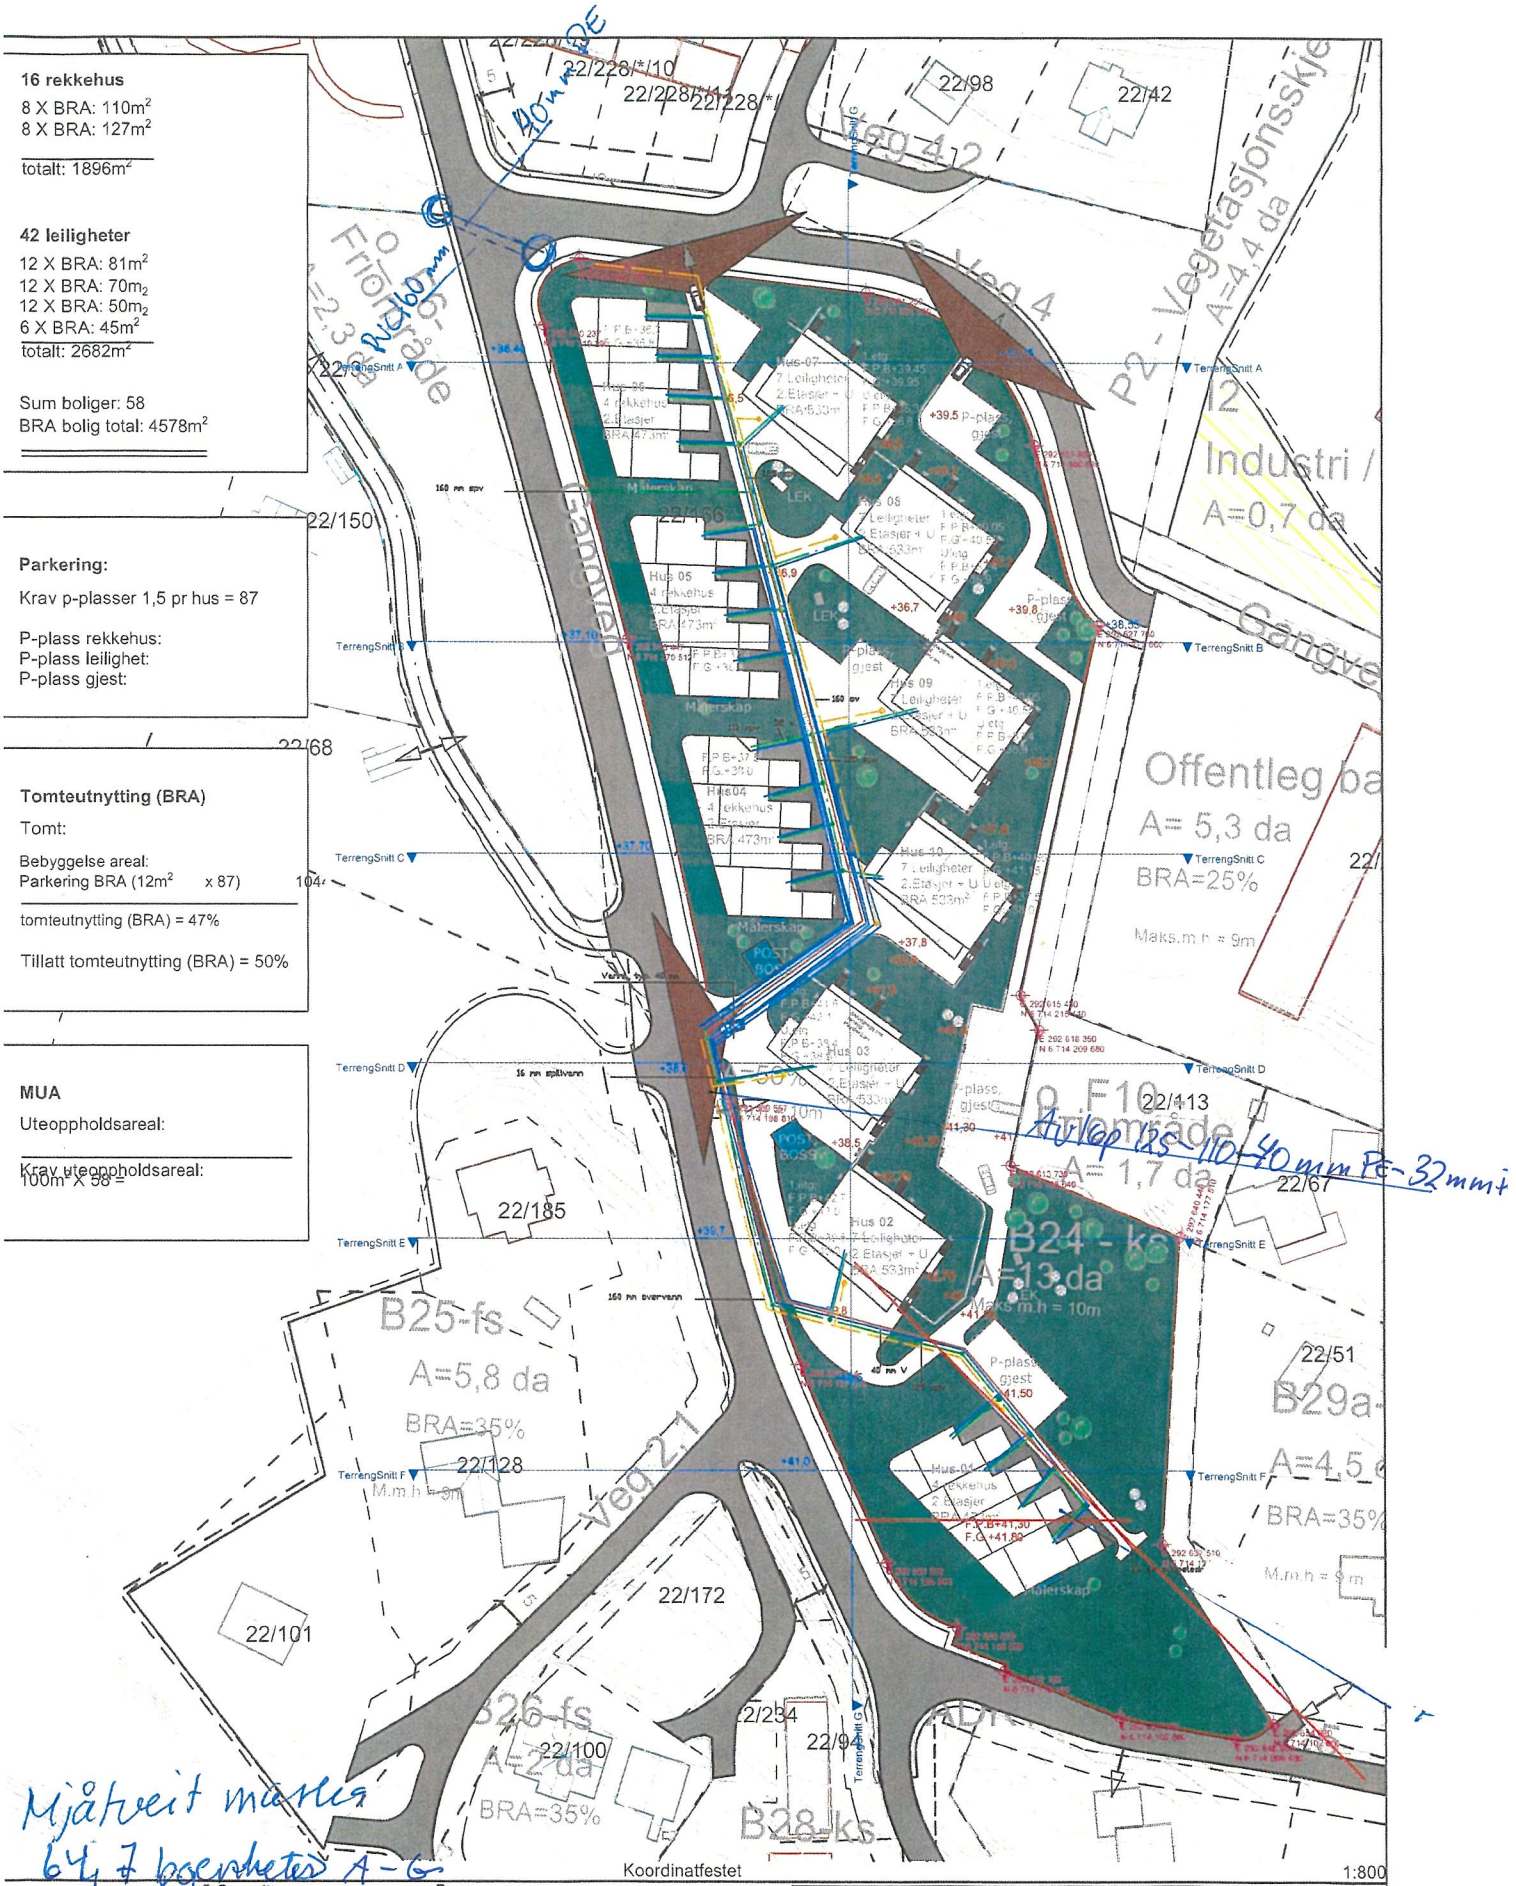

Mjåtveit marks
64,7 boenheter A-G

SKARSVÅG
Rør og Interior as
Tlf. 56 17 07 10 - www.skarsvag-ror.no
Melandsvegen 15, 5918 Frekhaug

8/12-20

Fase: Skisse	Arkitekt. Ansvarlig søker: Tysseland Arkitektur AS, Valkendorfsgaten 9 5012 Bergen, www.tyArk.no	Revisjon nr.: 1
Prosjekt: Mjåtveitkollen B24, Gnr 322, Br. nr. 166	N	Revisjonsdato: 10.05.2016
		Date:
	Prosjektnr.: Prosjektnr.	Tegningsnr.: A10-1

Hus 3 Mjåtveitkollen