


Tegnforklaring 4m

[Yellow box]	Altan / veranda
[Orange box]	Boligbygning
[Green box]	Uteoppholdsareal
[Grey box]	Veg / parkering
[Dark grey box]	Trapp
[Light green box]	Øvrig grøntareal
[Orange box]	Andre bygninger
[Dark grey box]	Støttemurer
[Pink box]	Gangareal
[Light pink box]	Regulert fortau
[Light grey box]	Parkeringsplasser (annet)
[Dark green box]	Annen veggrunn (regulert)
[Dashed line]	Takkant
[Double line]	Måle-/avstandslinje
[Thin line]	Høydekurve
[Dotted line]	Planlagt tomtegrense
[Blue line]	Snitthensvisning
[Thin line]	Omriis av planlagt bebyggelse
[Double line]	Annet gjerde
[Circle with cross]	Hekk, ubestemt type
[Red dashed line]	Byggegrense

Støttemurer over 0,5m høyde må sikres med godkjent rekkverk etc.

Sjøvold Seim Bygg AS Sjøvold, Seim			
Dato: 24.01.2019	Konstr./tegn: YK	Godkjent:	Målestokk: 1:500
Situasjonskart Dakark AS Format A4			Erstattet av: 909
Hensvisning:		Beregning:	4004-18

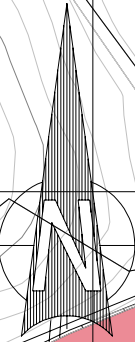

6726050

6726000

295600

295650

172/83
29.03.2019
YK

A Justert grense mot vest

BF2
0.7 daa
% BYA = 40

B
1.4 daa
% BYA = 40

0.7 daa

c+28
c+30
HCP
planert c+28.5
c+33
fg kjeller c+28.7
fg 1.etg c+31.4
fg 2.etg c+34.6
mua 13m2
mua 105m2
snitt nø
snitt sv
snitt se