


Kjeller

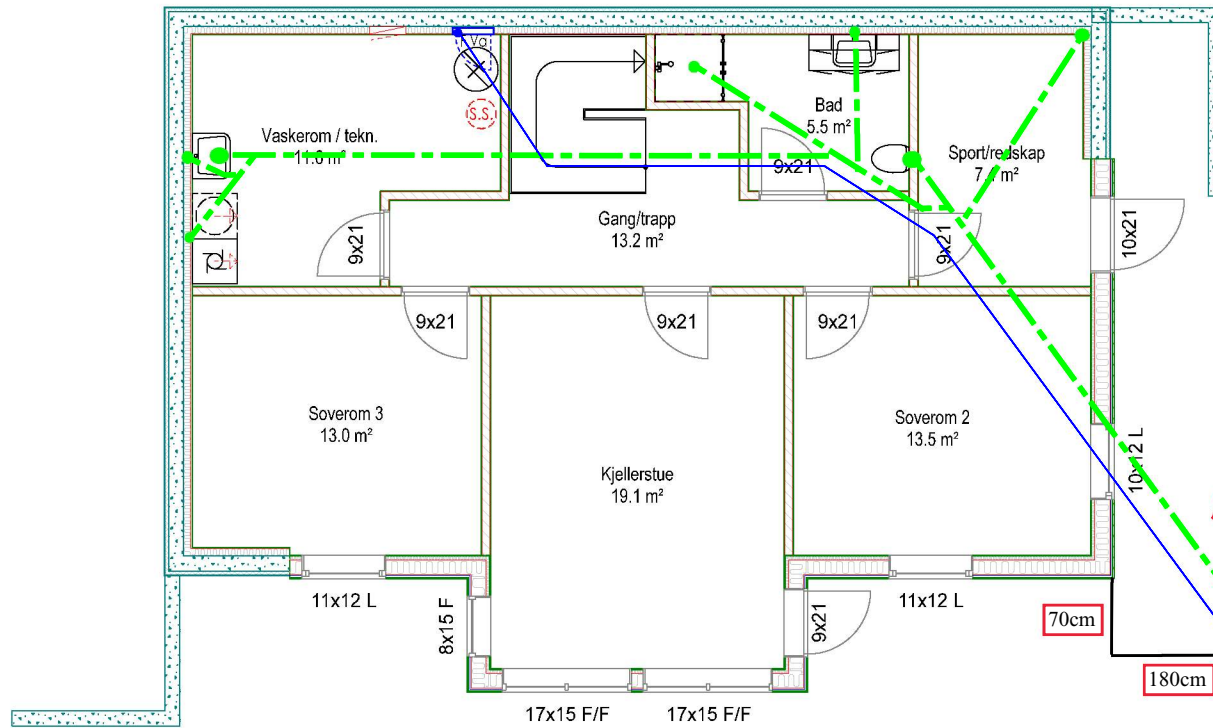


Vann ø32mm
Avløp ø110mm

Koordinater
bakkekrane og stake/
spylepunkt
60.529050,05.139634
(Tatt med mobil)

70cm

180cm

1. Etasje

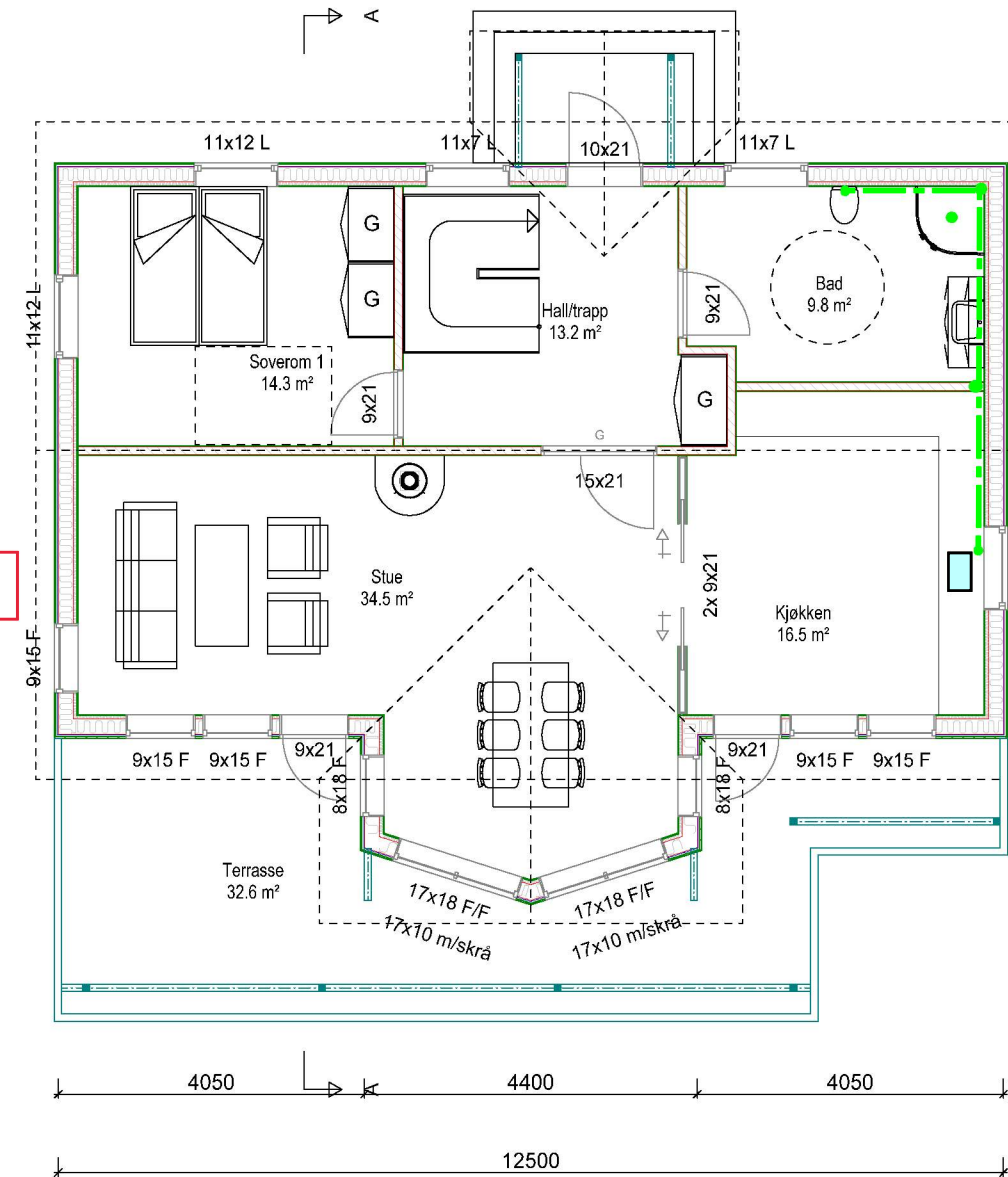

Lufting over tak



Einar Stusdal

09.12.2020

AREALER:

BYA Hus = 105,1 m²

BRA kjeller = 87,3 m²

BYA Terrasse = 26,4 m²

BRA 1. etg = 91 m²

BYA Totalt = 131,5 m²

BRA totalt = 178,3 m²

Enebolig Mongsedalen

	Tiltakshaver:	Meland Bolig	Dato:	06.09.2019	
	Byggeplass:	Mongsedalen	Tegn:	RF	
	Kommune:	Meland	Prosjekt nr.:		
	Gnr: 9	Bnr: 215	Mål: 1 : 100 / A3	Tegn.nr:	501
	Plan			Enebolig Mjuebakkane 2	

© Tegningen er beskyttet i.h.t. lov om opphavsrett.