

---

**Fra:** Jan Åge Hølleland <jholleland@ccep.com>  
**Sendt:** onsdag 9. desember 2020 19:19  
**Til:** Anngunn Marie Gullbrå  
**Emne:** RE: Melding om bod på gbnr 352/44 Kårbø i Alver

**Oppfølgingsflagg:** Følg opp  
**Status for flagg:** Flagget

Hei Anngunn,

Beklager sent svar. Se svar i rødt i din mail.

Ha en fin kveld 😊

Mvh

Jan-Åge Hølleland

---

**From:** Anngunn Marie Gullbrå <[anngunn.gullbra@alver.kommune.no](mailto:anngunn.gullbra@alver.kommune.no)>  
**Sent:** tirsdag 17. november 2020 13:40  
**To:** 'jholleland@ccep.com'  
**Subject:** VS: Melding om bod på gbnr 352/44 Kårbø i Alver


Hei

Eg har fått meldinga di om ferdig bygg utan søknadsplikt til registrering.

Det er ikkje råd å plassere bygget på rett plass, då innteikning i kartet og avstand skrive på kartet ikkje stemmer. Du har skrive 6 m avstand til grensa, medan kartet viser ca 4,4 m. Det kan sjølvst sagt vere at grensa i kartet ikkje er heilt rett også. Her er grensa helt feil. **Det er 7 meter og 30 cm frå bak-kant bod til nabogrensa og ikkje 6 meter som eg skrev. Har vært der i helgen og funnet grensepunkta saman med nabo.**

Eg lurar også på om det kan vere mulig at det som er teikna som terrasse i kartet faktisk kan vere «plata» til boden? Berre greitt å få dette avklart før eg legg inn bygget.

**Nei, terrassen er for seg sjølv.**

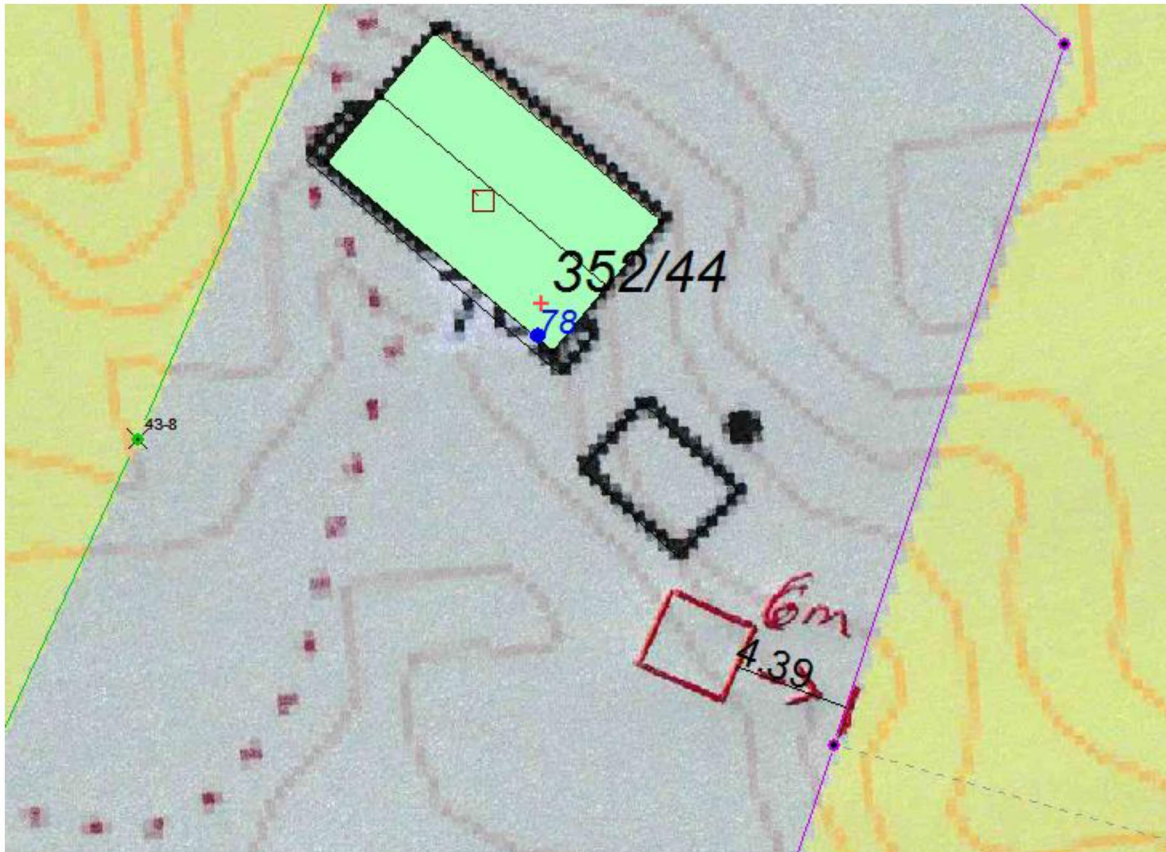

Det er også fint om eg får lengde og breidde mål på bygget- dersom det ikkje er dette omrisset som er registrert i kartet her frå før.

Måla på boden er: **L: 4,03 meter x 3,20 meter**

Beste helsing

**Anngunn Marie Gullbrå** | Avdelingsingeniør Kart og Oppmåling

Telefon: +47 56 17 11 81

Innbyggjarservice: +47 56 37 50 00

[www.alver.kommune.no](http://www.alver.kommune.no)



**ALVER**  
KOMMUNE