



Jan Åge Hølleland  
Flaktveittræet 18  
5134 FLAKTVEIT

Referanser:  
Dykkar:  
Vår: 20/18092 - 20/79150


Saksbehandlar:  
Anngunn Marie Gullbrå  
anngunn.gullbra@alver.kommune.no

Dato:  
10.12.2020

## Melding om registrert bygning som er unntatt søknadsplikt - gbnr 352/44 Kårbø

Kommunen har registrert ferdig oppsatt garasje i matrikkelen etter opplysningar i innsendt melding frå deg, supplert med e-post 09.12.

Boden er plassert ca i kart ( fasadeliv) etter plasseringa du hadde teikna i kartvedlegg og bygningsopplysningane er registrert i bygningsdelen i matrikkelen.

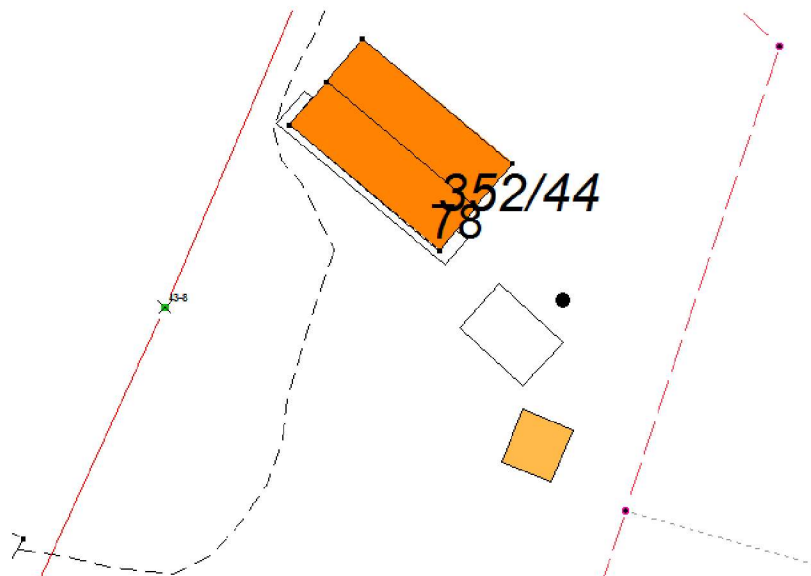

Ved denne registreringa av bygg/tilbygg utan søknadsplikt etter Pbl §20-5 i kart og matrikkel, er det ikkje vurdert om oppsett bygg/ tilbygg oppfyller vilkåra til fritak frå søknadsplikt.

Boden er registrert med BYA 13,5 m2 og BRA 13 m2.

Med vennleg helsing  
Alver kommune, Kart og oppmåling

Anngunn Marie Gullbrå  
avdelingsingeniør

*Dette dokumentet er elektronisk godkjent og har difor ingen signatur.*

**Mottakarar:**

Jan Åge Hølleland

Flaktveittræet 18

5134

FLAKTVEIT