



Eli Eidsheim Hummelsund
Grovavegen 10
5913 EIKANGERVÅG

Referanser:
Dykkar:
Vår: 20/18688 - 20/79371


Saksbehandlar:
Anngunn Marie Gullbrå
anngunn.gullbra@alver.kommune.no

Dato:
11.12.2020

Melding om bygning eller tilbygg som er unntatt søknadsplikt - gbnr 24/49 Fammestad

Kommunen har registrert ferdig oppsatt garasje i matrikkelen etter opplysningar i innsendt melding frå deg.

Garasjen er plassert ca i kart (fasadeliv) og bygningsopplysningane er registrert i bygningsdelen i matrikkelen.

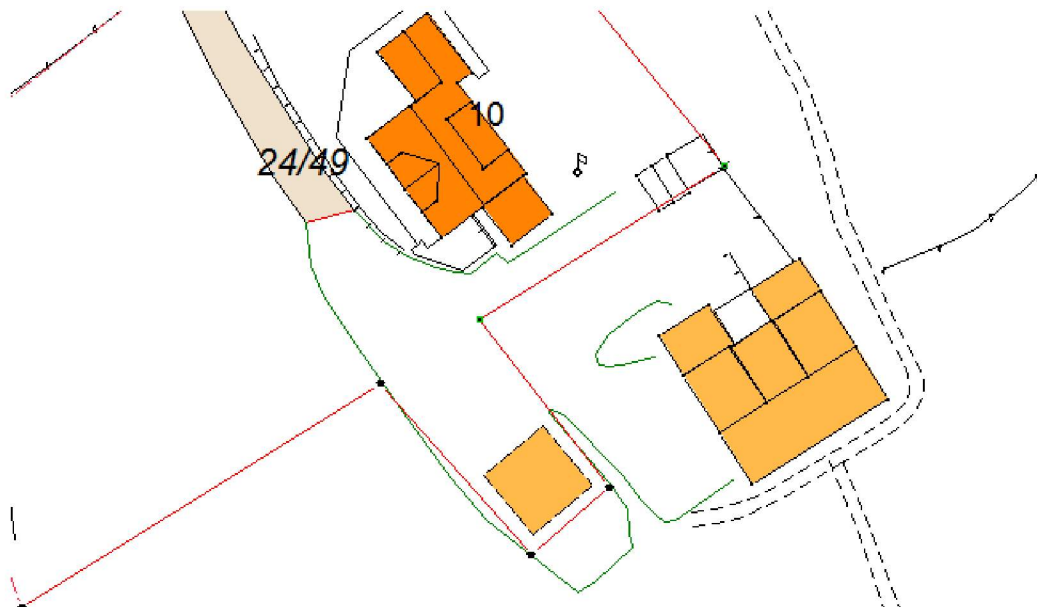

Ved denne registreringa av bygg/tilbygg utan søknadsplikt etter Pbl §20-5 i kart og matrikkel, er det ikkje vurdert om oppsett bygg/ tilbygg oppfyller vilkåra til fritak frå søknadsplikt.

Vedlagt er matrikkelrapport som viser kva opplysningar som er registrert om bygget/tilbygget.

Med vennleg helsing
Alver kommune, Kart og oppmåling

Anngunn Marie Gullbrå
avdelingsingeniør

Dette dokumentet er elektronisk godkjent og har difor ingen signatur.

Vedlegg:
24-49-garasje

Mottakarar:

Eli Eidsheim Hummelsund	Grovavegen 10	5913	EIKANGERVÅG
Sven Roar Jensson Hummelsund	Grovavegen 10	5913	EIKANGERVÅG