


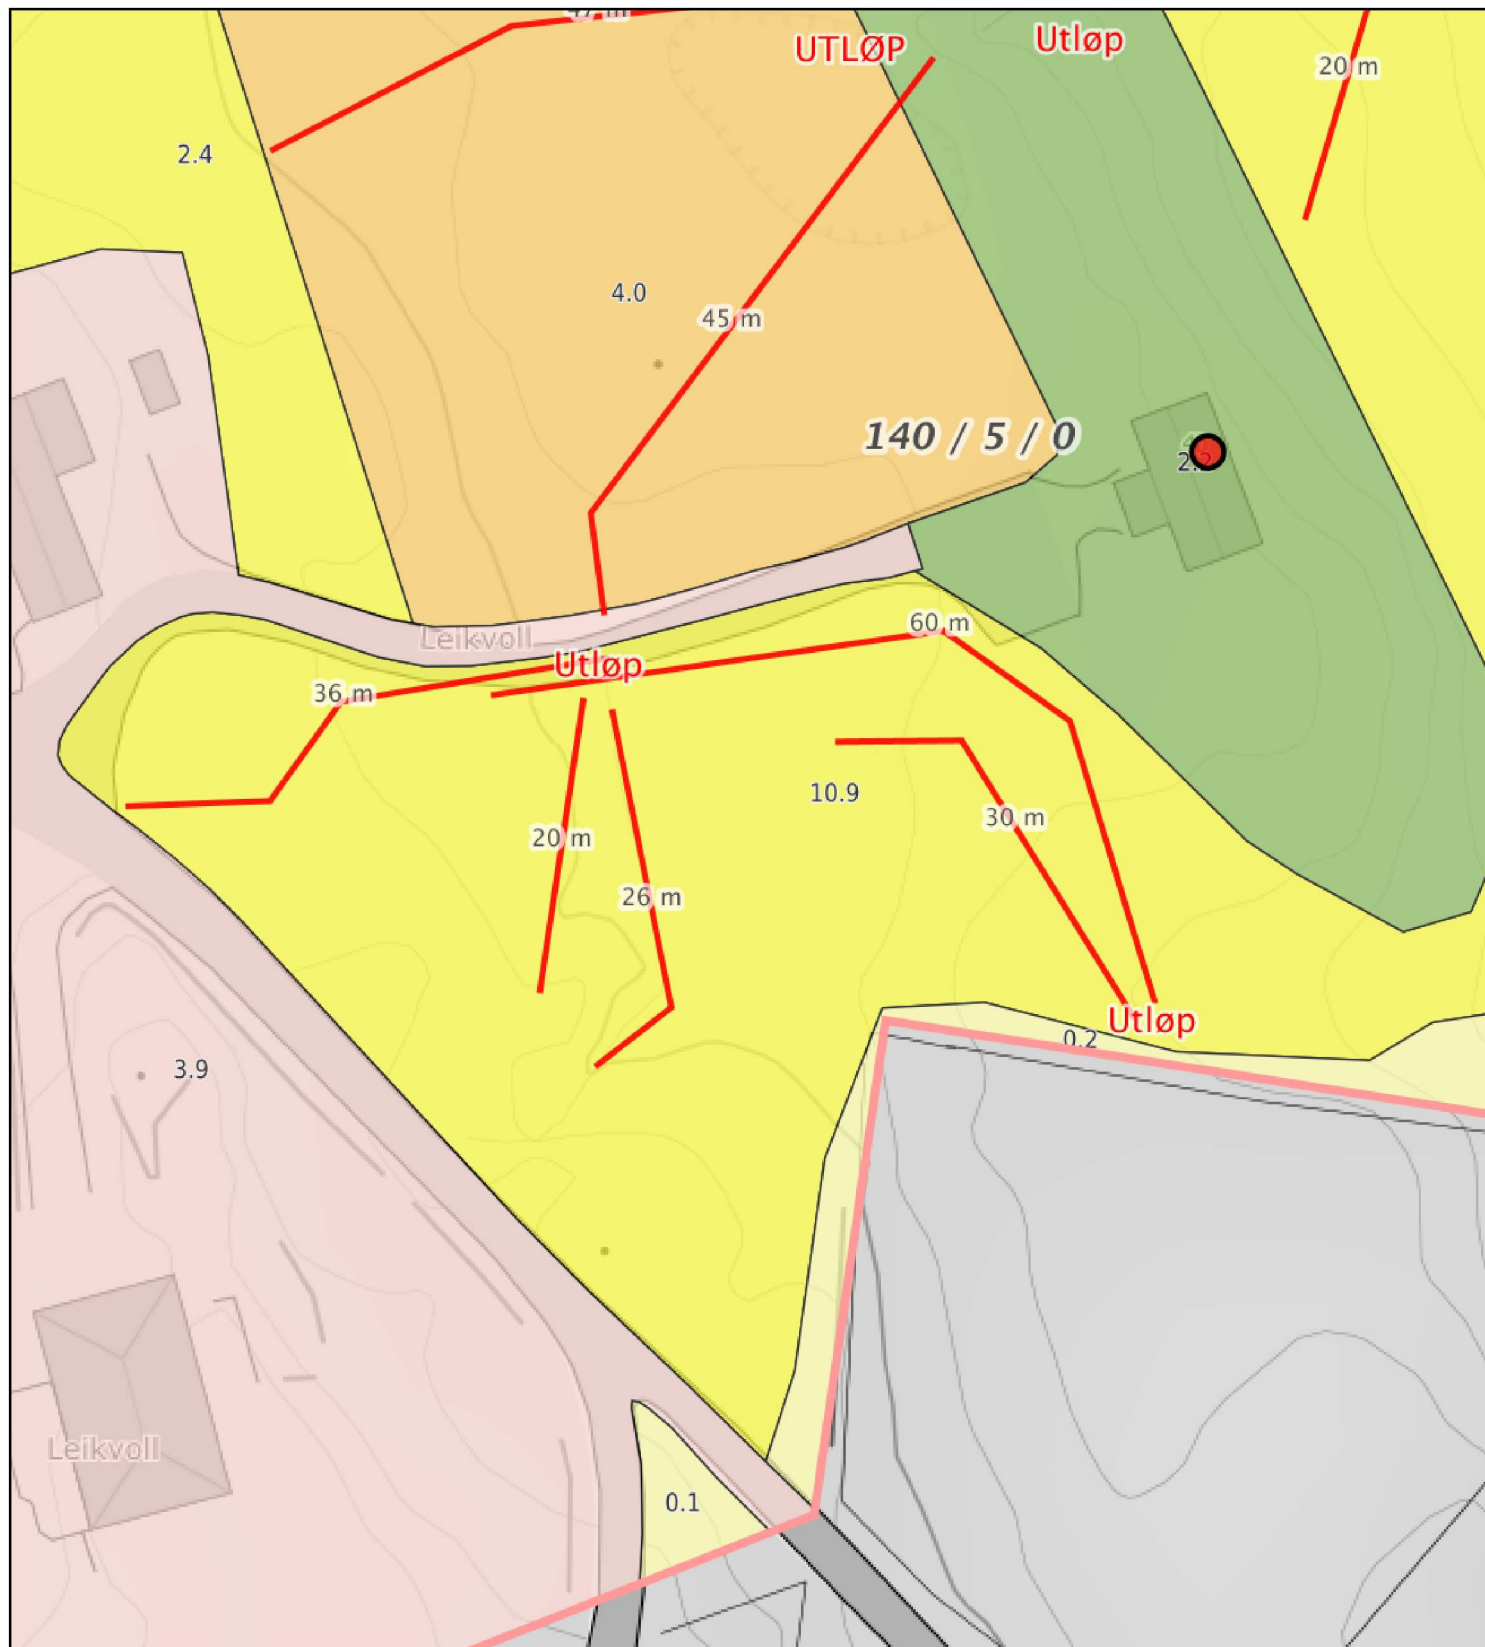

0 5 10 15m
Målestokk 1: 500 ved A4 utskrift
Utskriftsdato: 20.10.2020 23:28
Eiendomsdata verifisert: 14.10.2020 21:44

GÅRDSKART 4632-140/5/0
Tilknyttede grunneiendommer:
140/5/0



NIBIO
NORSK INSTITUTT FOR
BIOØKONOMI

Markslag (AR5) 7 klasser TEGNFORKLARING

	Fulldyrka jord
	Overflatedyrka jord
	Innmarksbeite
	Produktiv skog *
	Annet markslag
	Bebygdt, samf., vann, bre
	Ikke kartlagt
	Sum

* Produktiv skog er skog på fastmark og myr med skogbonitet lav eller bedre.

AREALTALL (DEKAR)

4.0	
14.5	
1.1	19.6
30.6	30.6
50.6	
4.0	54.6
0.0	0.0
104.8	104.8

Kartet viser valgt type gårdskart for eiendommen man har søkt på. I tillegg vises bakgrunnskart for gjenkjennelse. Arealstatistikken viser arealer i dekar for alle teiger på eiendommen. Det kan forekomme avrundingsforskjeller i arealtallene.

Ajourføringsbehov meldes til kommunen.

Arealressursgrenser

Eiendomsgrenser

Driftssenterpunkt