

BKK Nett - nettanlegg Lindås - Mongstad

11.02.2015


1:30 000

2 000 1 000 0 Meters



Teiknforklaring


- 420 kV Mongstad-Kollsnes (under bygging)
- 132 kV jordkabel
- 22 kV jordkabel
- 132 kV luftledning
- 22 kV luftledning
- H Transformatorstasjon
- E Nettstasjon

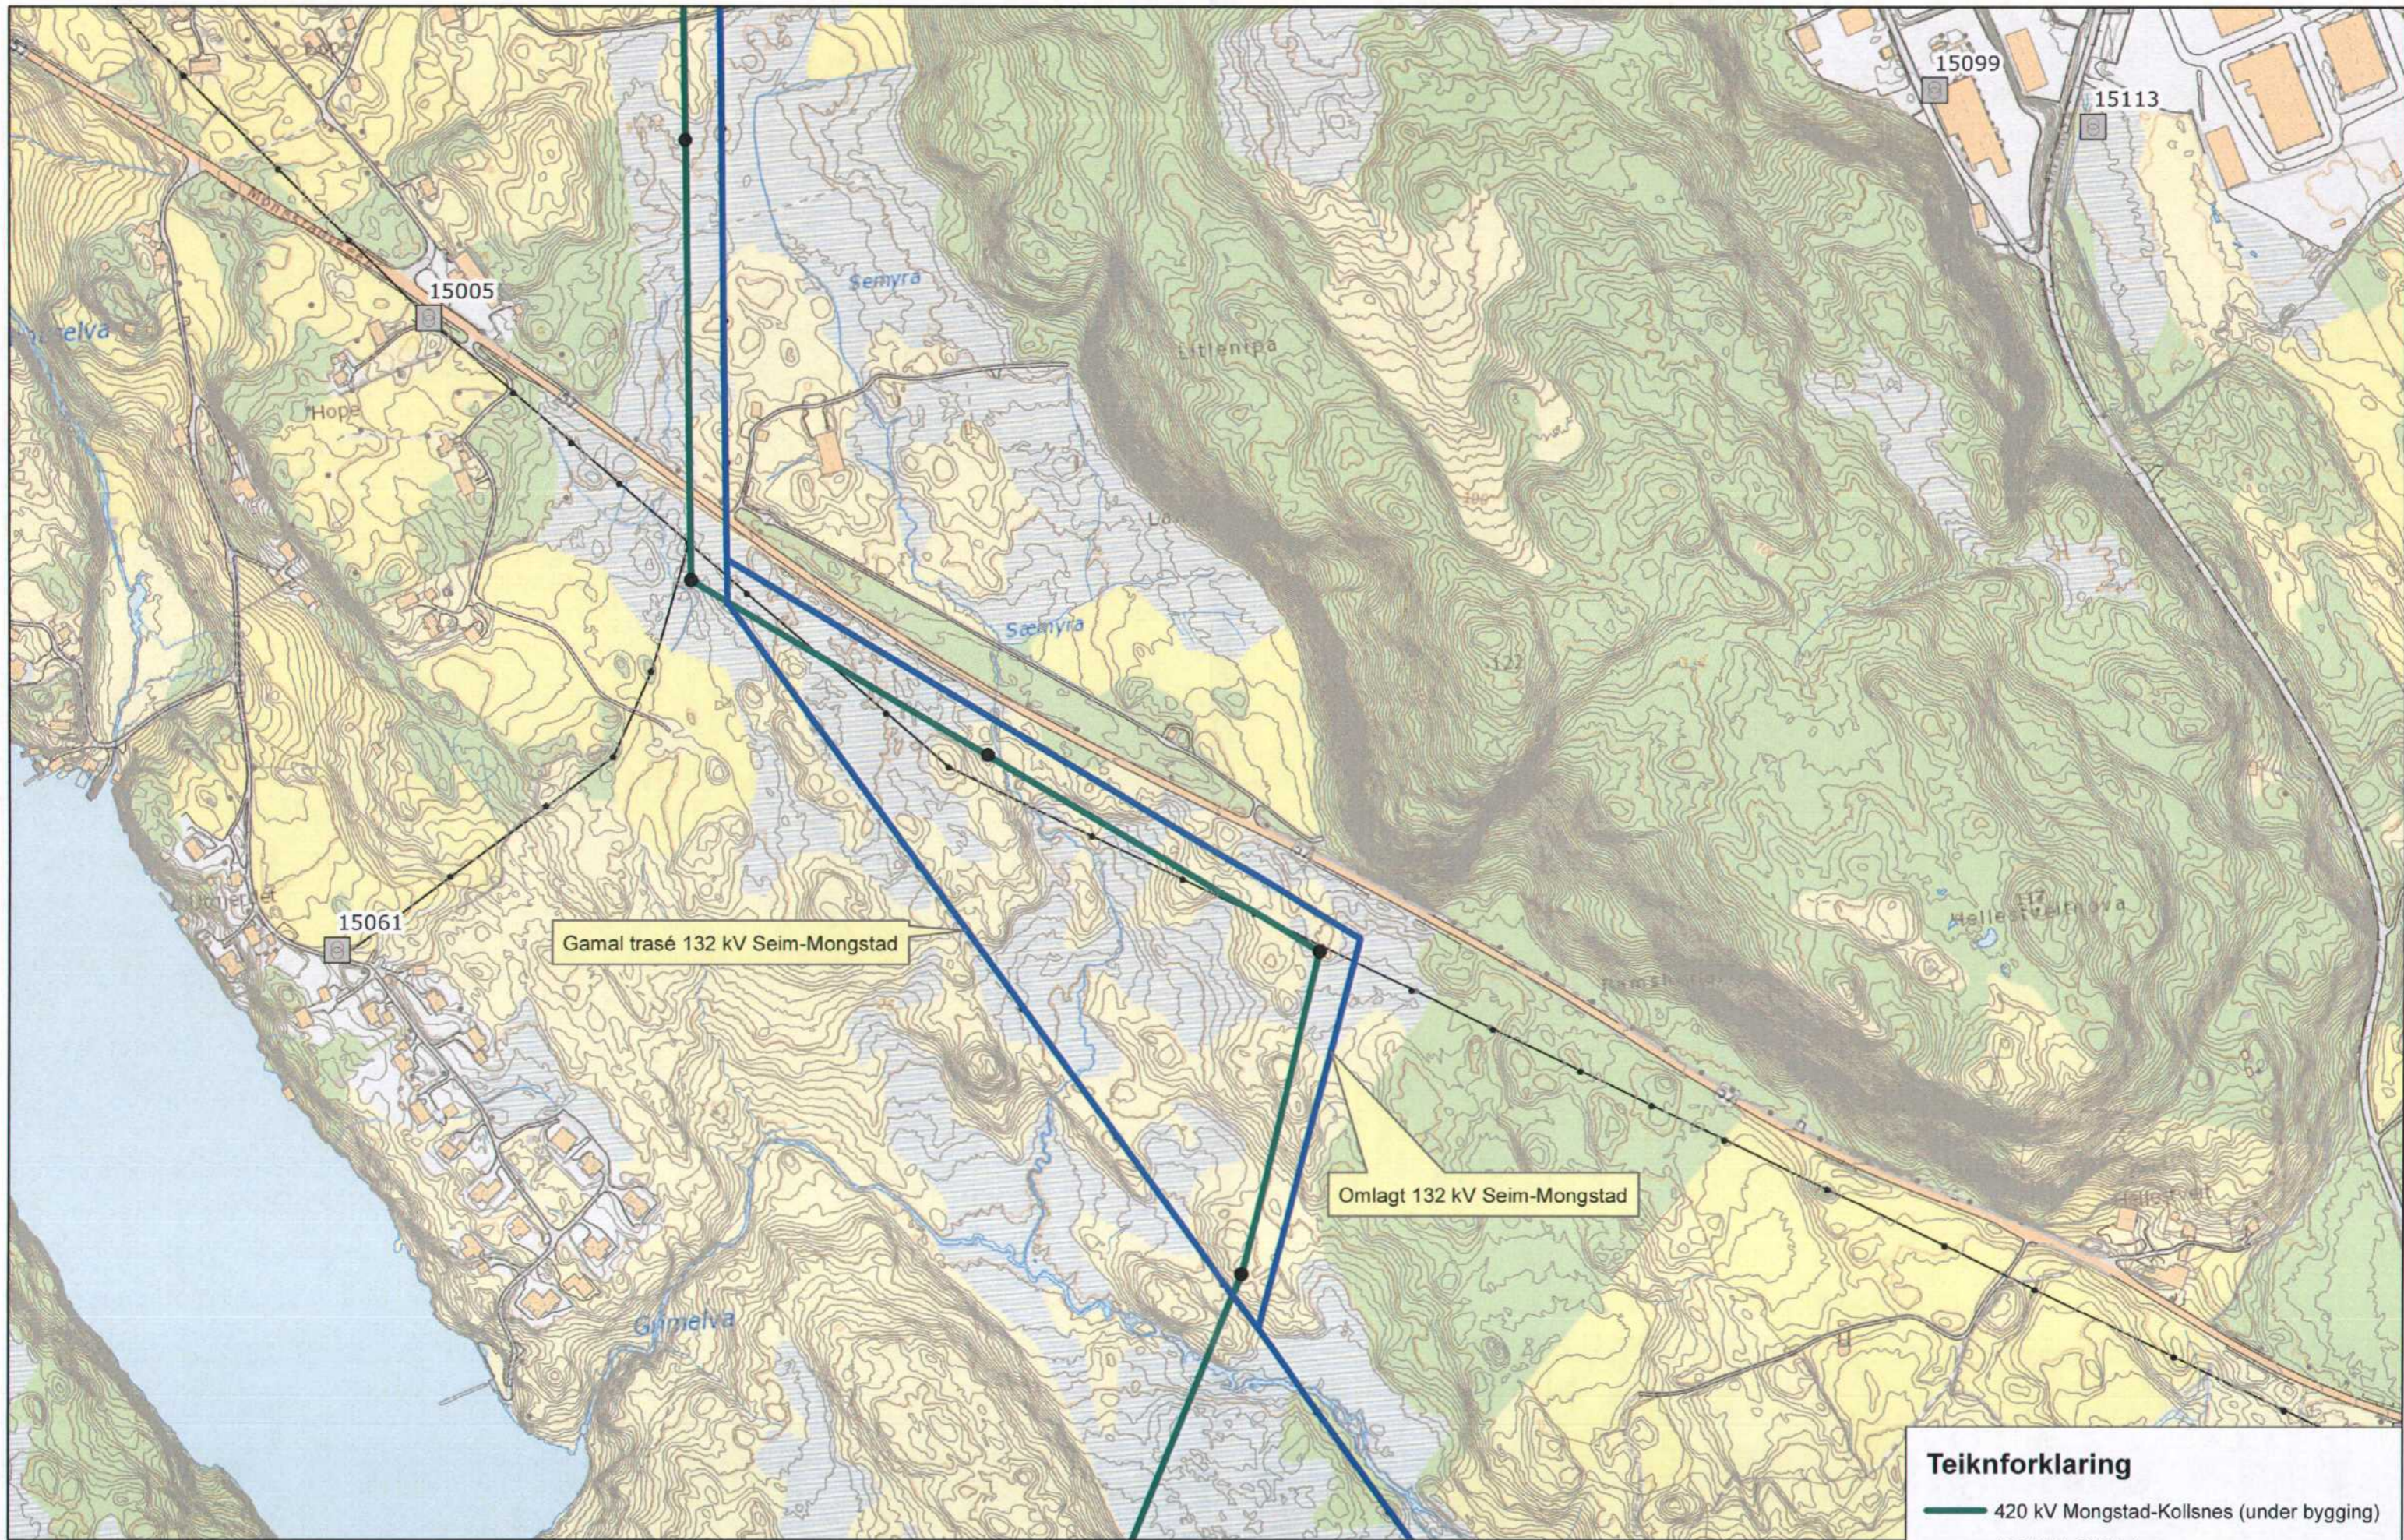

BKK Nett - nettanlegg Lindås - Mongstad

11.02.2015

1:5 000

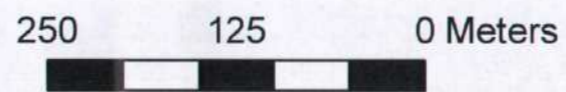

Teiknforklaring

- 420 kV Mongstad-Kollsnes (under bygging)
- 132 kV luftledning
- H Transformatorstasjon
- Nettstasjon