

Øyvind og Liv Marit Hope

Litlåsvegen 72

12.03.2015

5953 Fønnes

e-post: oyvind@aiteknikk.no

tlf 91620449

Statens vegvesen

Region Vest

Saksnummer 2014115979

Sendt per e-post: firmapost-vest@vegvesen.no

Innspel vedr. planlegging av gang og sykkelveg Lindås tettstad- Mongstad

Me eig og bur på g.nr. 126 br. nr. 7 på Hope i Lindås kommune.

Det er nokre ting me ynskjer å påpeika i forbindelse med planlegginga av gang og sykkelveg her.

På informasjonsmøte på Lindås fekk me opplyst at de ynskjer å leggja gang og sykkelvegen på austsida av FV57.

På vedlagt kart nr. 1 har me teikna inn eksisterande gardsvegar.

Me meiner det vil vera ei betre løysing å nytta/oppgradera gardsvegen til br. nr. 3, til gang og sykkelveg. Som vist på vedlagt kart 2, kan gang og sykkelvegen gå på austsida til og med nedkøyringa til Hopsvågen, vidare kryssa under FV57 like nord for krysset og forsetje på vestsida nordover.

Undergang her har bygda etterspurt i mange år. Den vil sikra tilkomst til buss-stoppa på begge sider av vegen, og til gang- og sykkelvegen for innbyggjarane. FV57 deler bygda Hope i to. Dei ungane som går på ungdomsskule eller vidaregåande må kryssa vegen kvar dag til eller frå skulebussen.


Ved at gang og sykkelvegen herifrå ligg på vestsida av vegen meiner me er betre når ein kjem til kommunegrensa og. Dette spesielt med tanke på gåande og syklande til og frå Kjeilen.

Vårt bruk har ei landbruksutkøyring som vist på kart 1 for tilkomst til dyrka mark mellom vegen og vatnet. Denne kan ikkje sperrast.

De er velkommen til synfaring og samtale. Det er berre å ta kontakt

Med helsing Øyvind og Liv Marit Hope


Kart ①

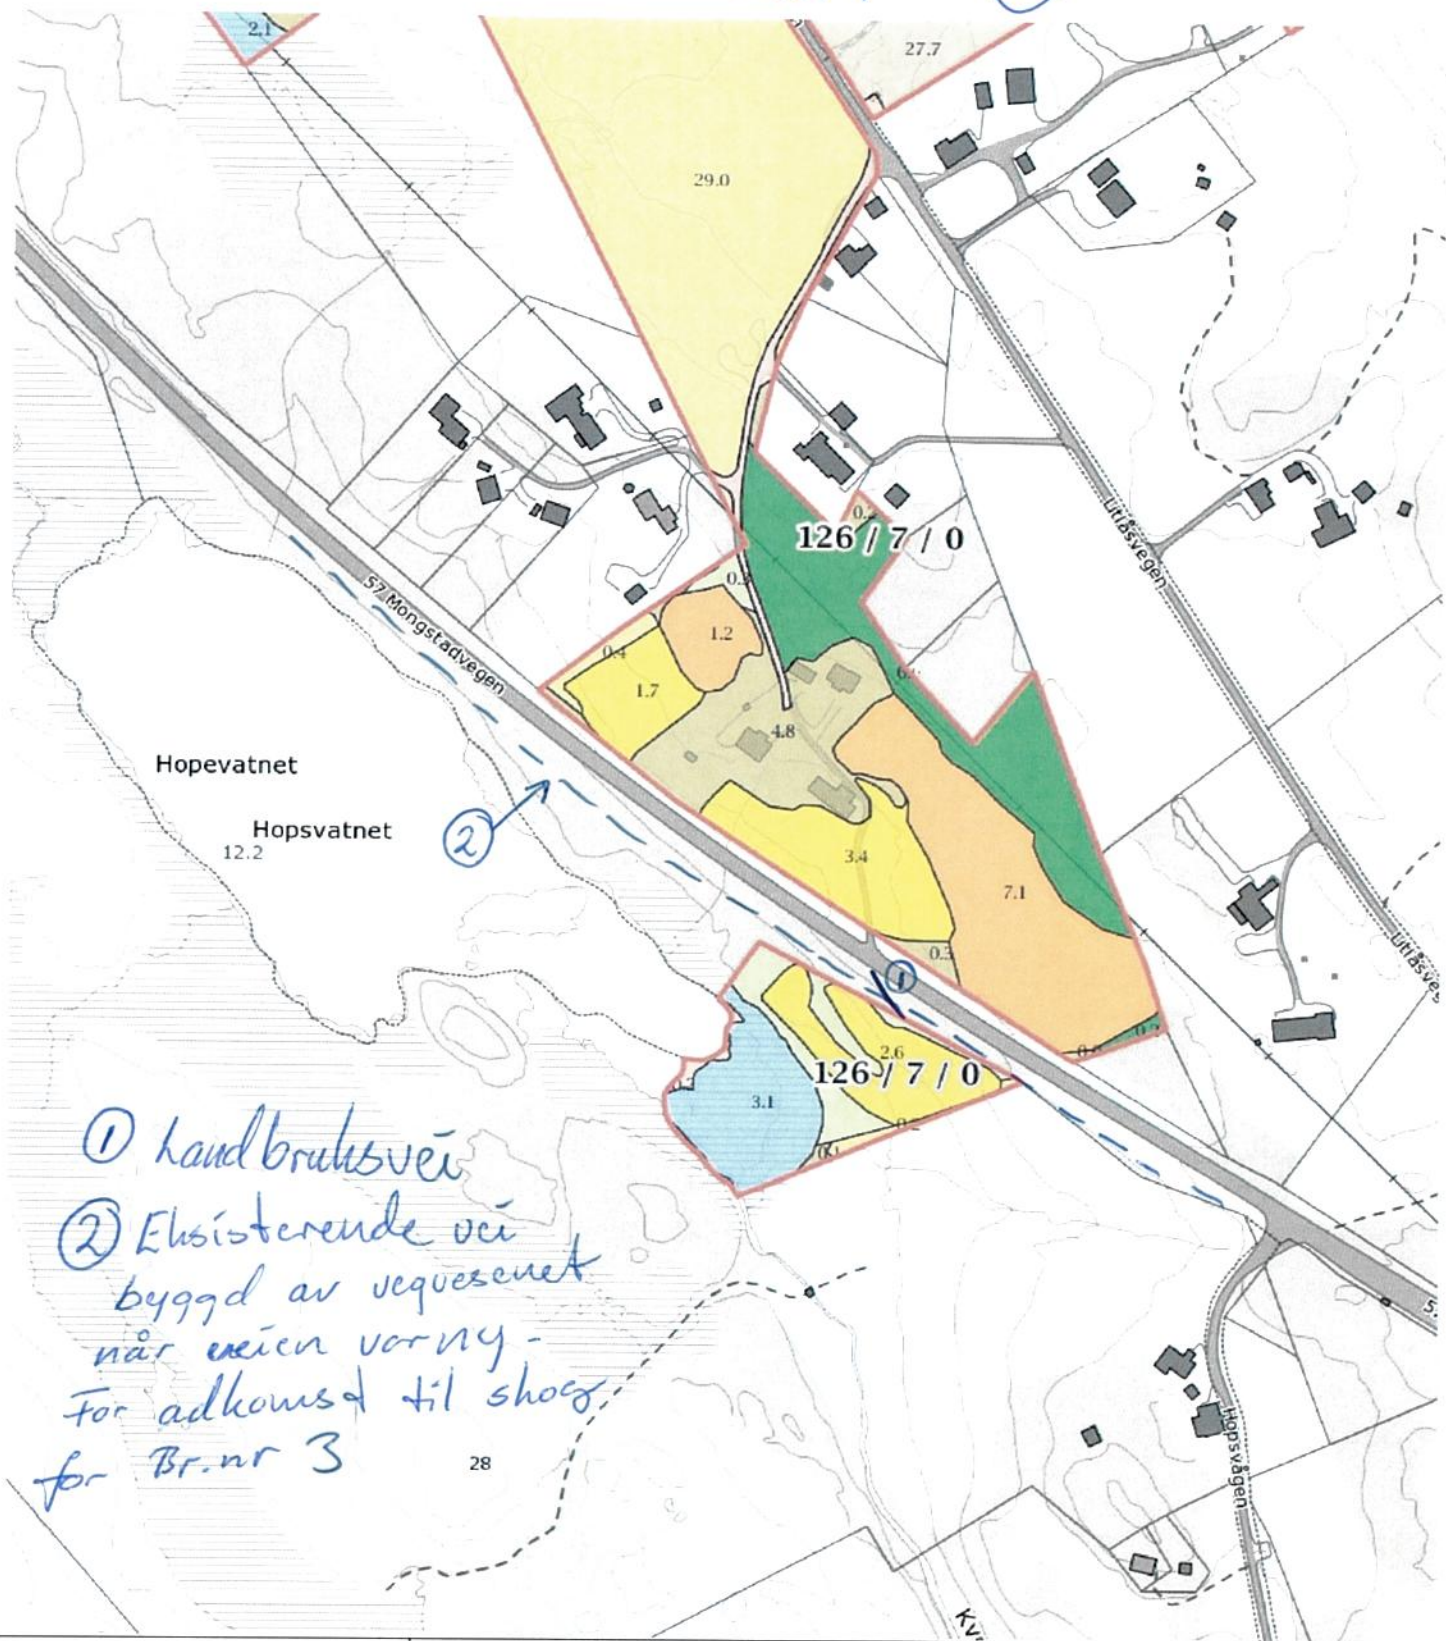

0204060m Målestokk 1 : 3000 ved A4 utskrift Utskriftsdato: 11.02.2015	Markslag (AR5) 13 klasser TEGNFORKLARING Fulldyrka jord Overflatedyrka jord Innmarksbeite S Skog av særskilt høg bonitet H Skog av høg bonitet M Skog av middels bonitet L Skog av lav bonitet i Uproduktiv skog Myr Åpen jorddekt fastmark Åpen grunnlendt fastmark Bebyggd, samf, vann, bre Ikke klassifisert Sum: AREALTALL (DEKAR) 8.4 7.7 29.8 45.9 0.8 36.0 0.0 0.0 1.8 38.6 5.2 48.0 30.4 83.6 1.3 0.0 1.3 169.4 169.4	Kartet viser en presentasjon av valgt type gårdskart for valgt eiendom. I tillegg vises bakgrunnskart for gjenkjennelse. Arealstatistikken viser arealer i dekar for alle teiger på eiendommen. Det kan forekomme avrundingsforskjeller i arealtallene. Ajourføringsbehov meldes til kommunen. — Arealressursgrenser □ Eiendomsgrenser
--	---	---

Kart

(2)

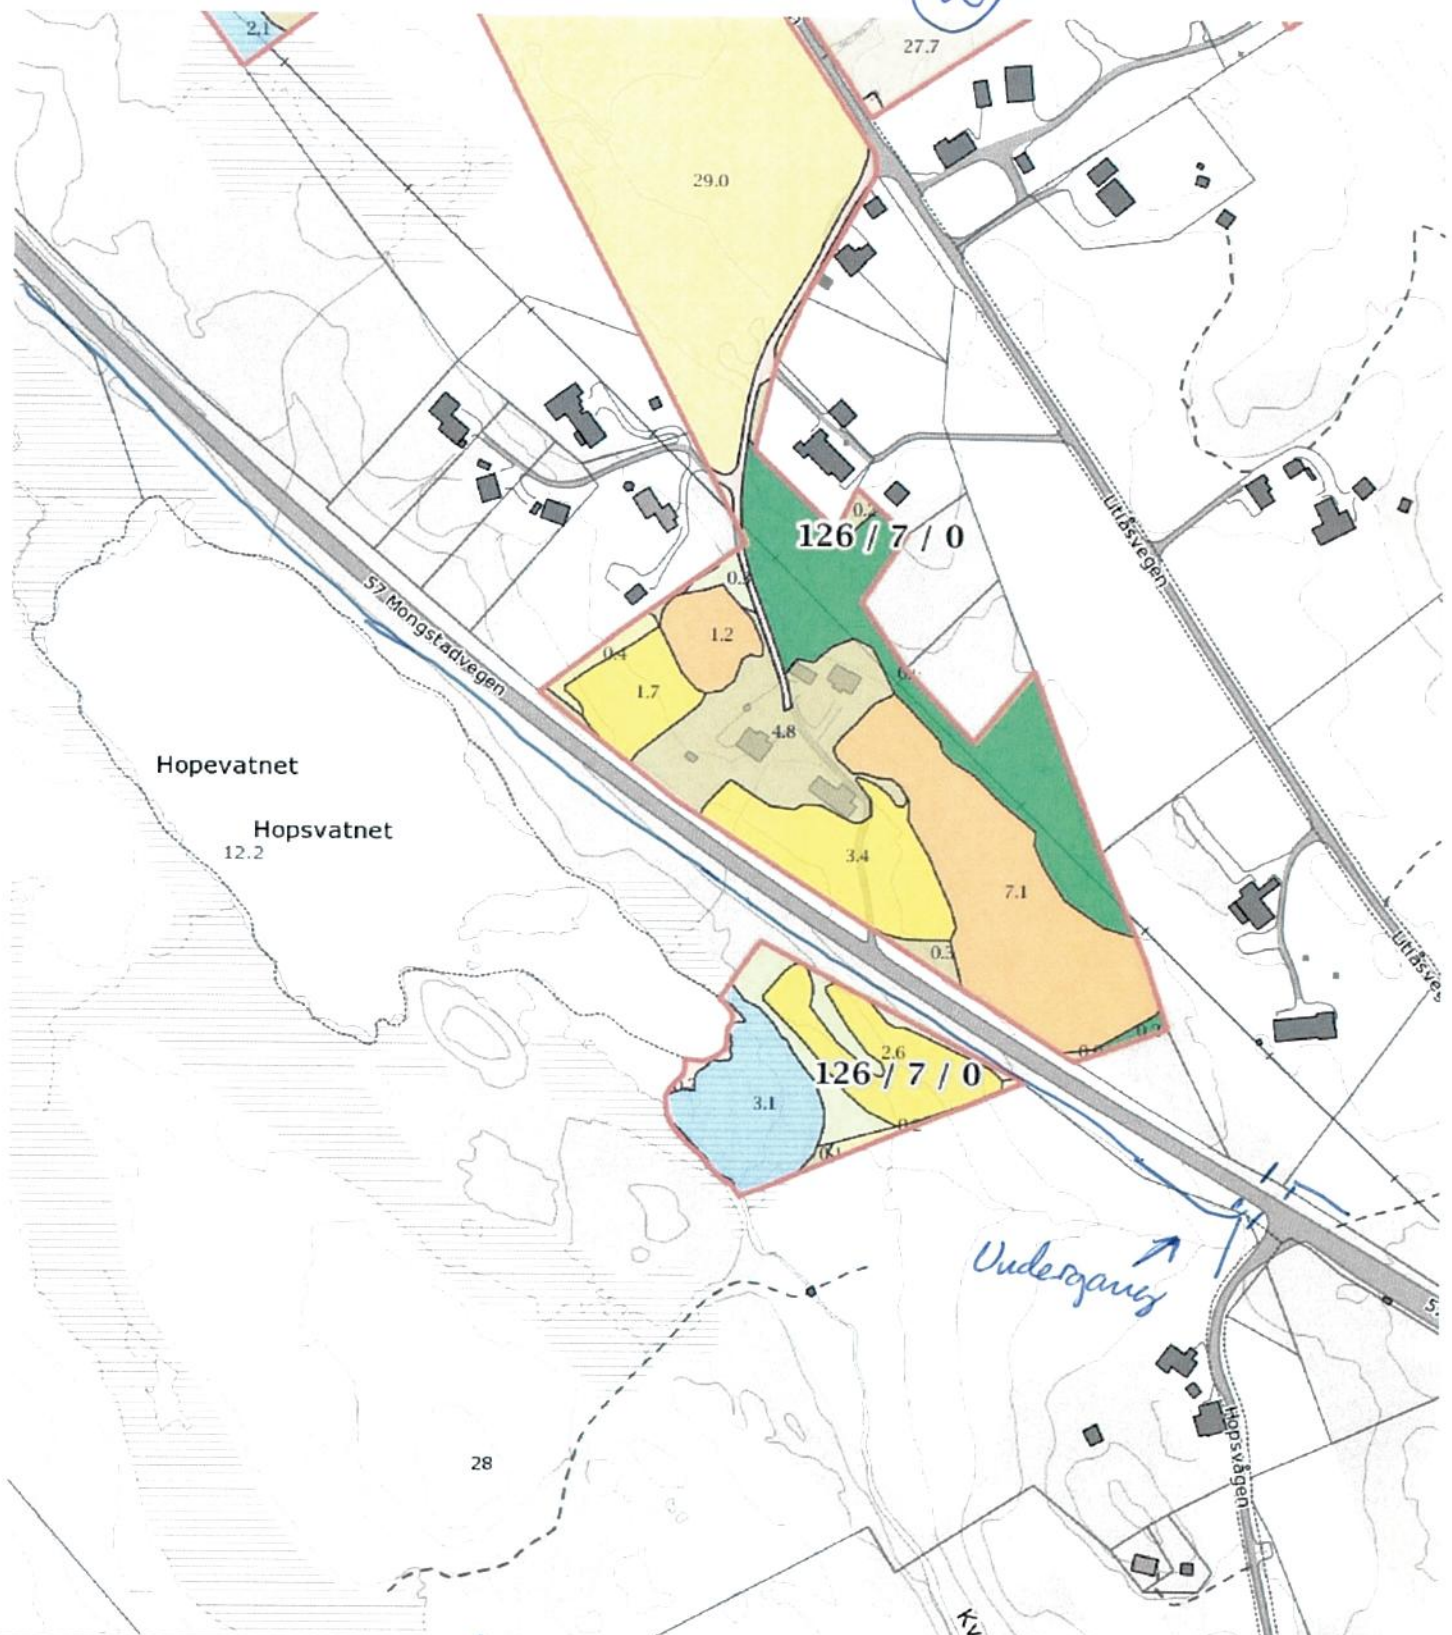

0204060m Målestokk 1 : 3000 ved A4 utskrift Utskriftsdato: 11.02.2015	== Fulldyrka jord 8.4 ≡≡ Overflatedyrka jord 7.7 ≡≡ Innmarksbeite 29.845.9 S Skog av særs høy bonitet 0.8 H Skog av høy bonitet 36.0 M Skog av middels bonitet 0.0 L Skog av lav bonitet 0.0 i Uproduktiv skog 1.838.6 ≡ Myr 5.2 Åpen jorddekt fastmark 48.0 Åpen grunplendt fastmark 30.483.6 Bebygd, samf, vann, bre 1.3 Ikke klassifisert 0.01.3 Sum: 169.4169.4	Kartet viser en presentasjon av valgt type gårdskart for valgt eiendom. I tillegg vises bakgrunnskart for gjenkjennelse. Arealstatistikken viser arealer i dekar for alle teiger på eiendommen. Det kan forekomme avrundingsforskjeller i arealtallene. Ajourføringsbehov meldes til kommunen. Arealressursgrenser Eiendomsgrenser
--	--	---