

16 rekkehus
 8 X BRA: 110m²
 8 X BRA: 127m²
 totalt: 1896m²

42 leiligheter
 12 X BRA: 81m²
 12 X BRA: 70m²
 12 X BRA: 50m²
 6 X BRA: 45m²
 totalt: 2682m²

Sum boliger: 58
 BRA bolig total: 4578m²

Parkering:
 Krav p-plasser 1,5 pr hus = 87

P-plass rekkehus:
 P-plass leilighet:
 P-plass gjest:


Tomteutnytting (BRA)

Tomt:
 Bebyggelse areal:
 Parkering BRA (12m² x 87)
 tomteutnytting (BRA) = 47%
 Tillatt tomteutnytting (BRA) = 50%

MUA

Uteoppholdsareal:
 Krav uteoppholdsareal:
 100m² x 58 =

*Mjåtteit markes
 68, A, B, C og D*

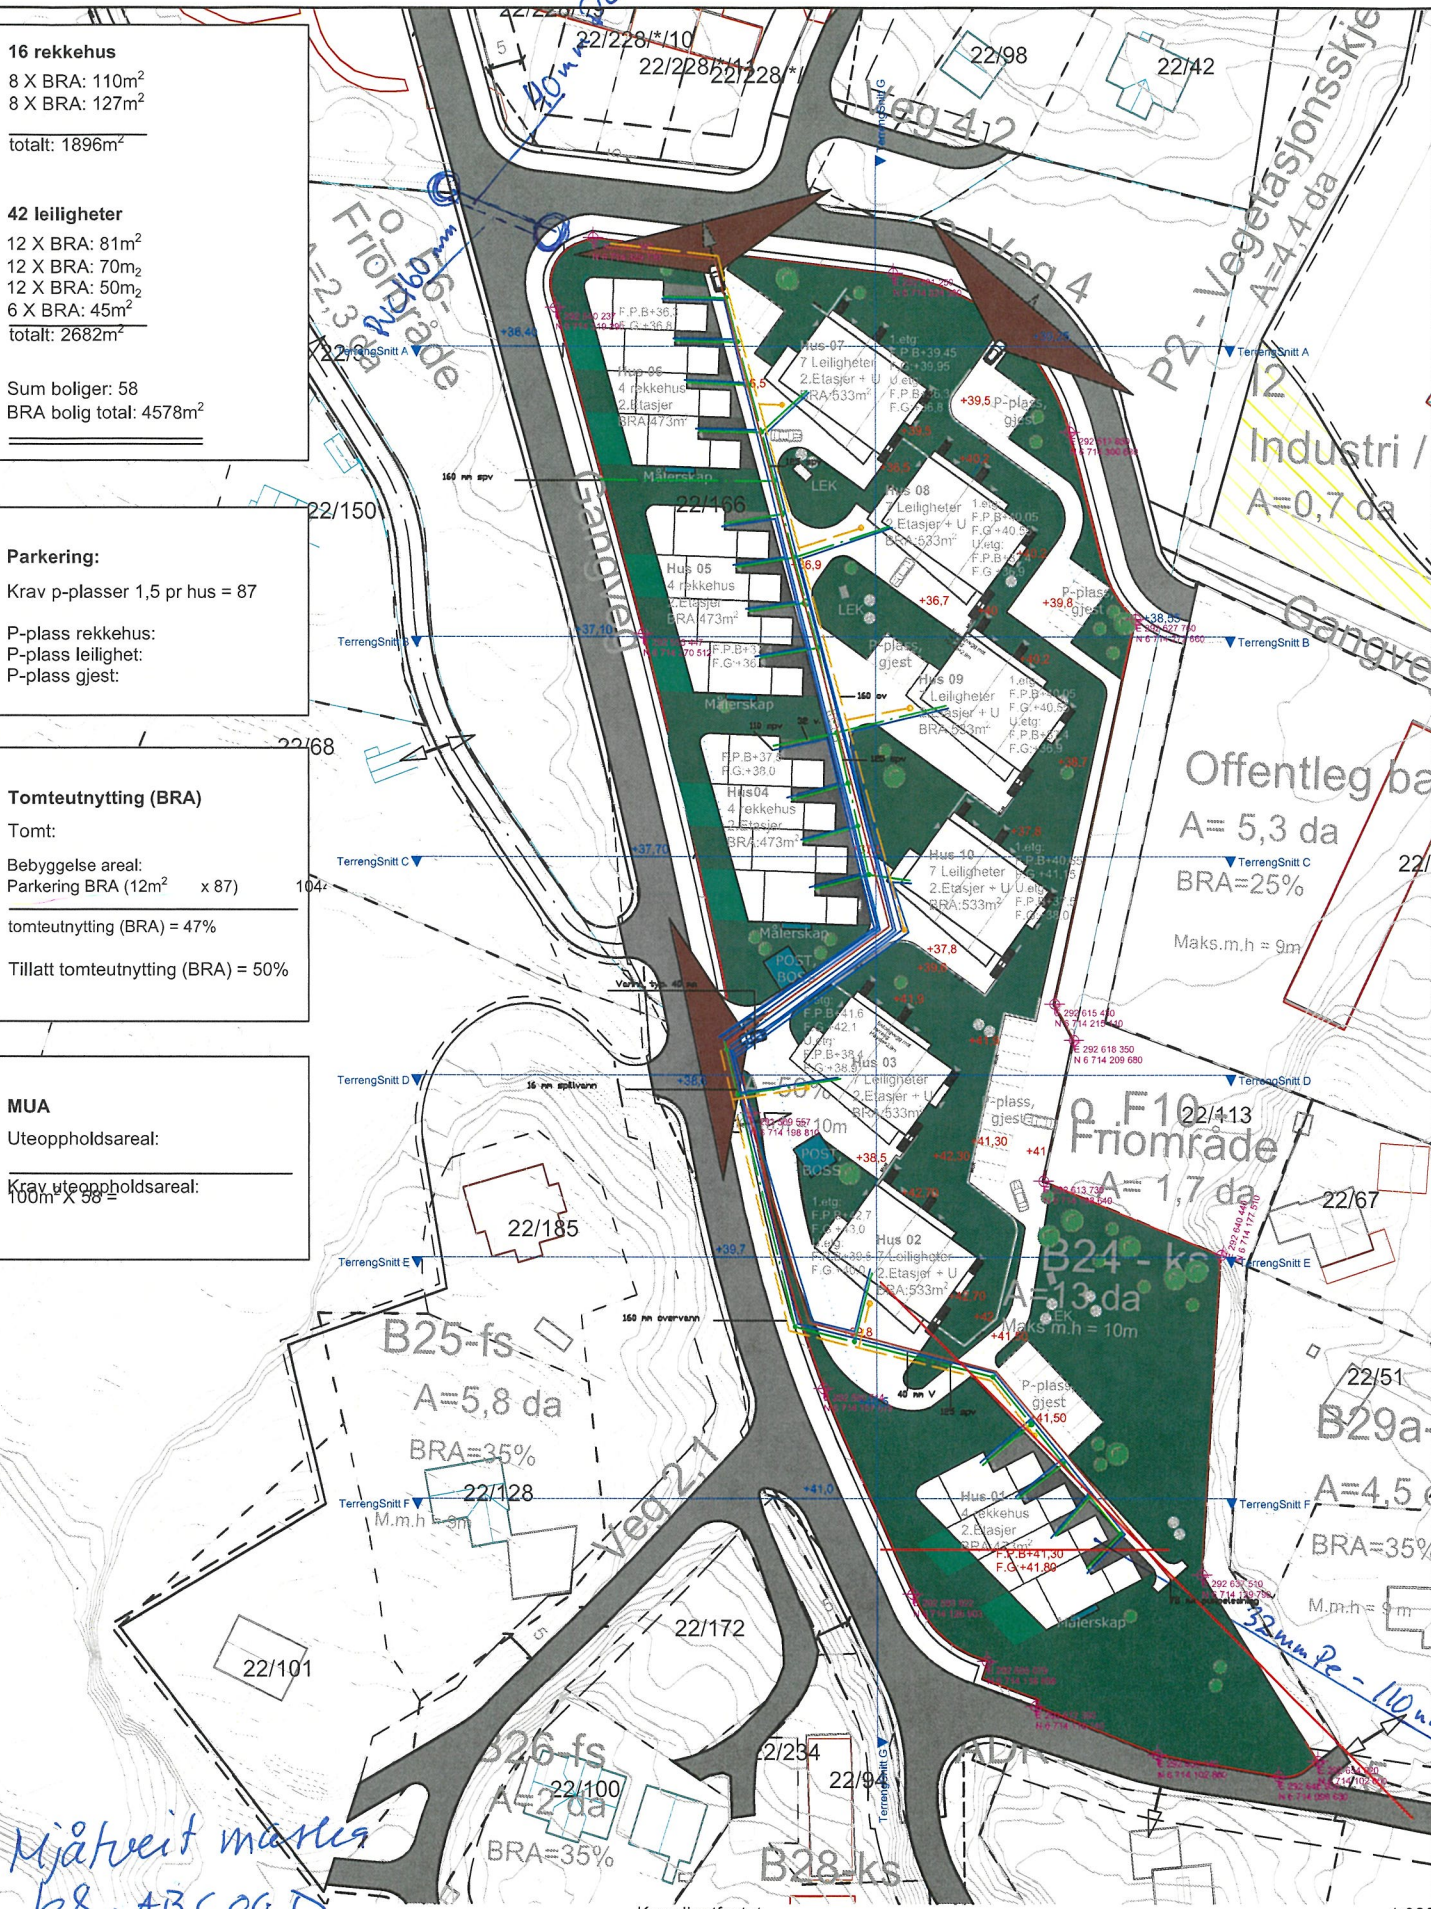

Koordinatfestet

1:800



Tlf. 56 17 07 10 - www.skarsvag-ror.no
 Melandsvegen 15, 5918 Frekhaug

Mjå

Fase: Skisse	N 	Arkitekt, Ansvarlig søker: TysseLand Arkitektur AS Valkendorfsгатen 9 5012 Bergen www.lyArk.no	Revisjon nr: 1
Prosjekt: Mjåtteitkollen B24 Gnr 322 Br. nr. 166 Hus 1 Mjåtteitkollen		Tegningsnr.: A10-1	Revisjonsdato 10.05.2016
Prosjekt nr.: Prosjekt nr.		Dato: 10.05.2016	Målestokk: 1:800
Kontroll prosjekt			