

Situasjonskart -


STEVNEBA BYGGEVARE AS
 Urhaugvegen 54 og B
 Gnr 445 Bnr. 491

445/5


Dato: 08-12-2020

Målestokk: 1:1 000



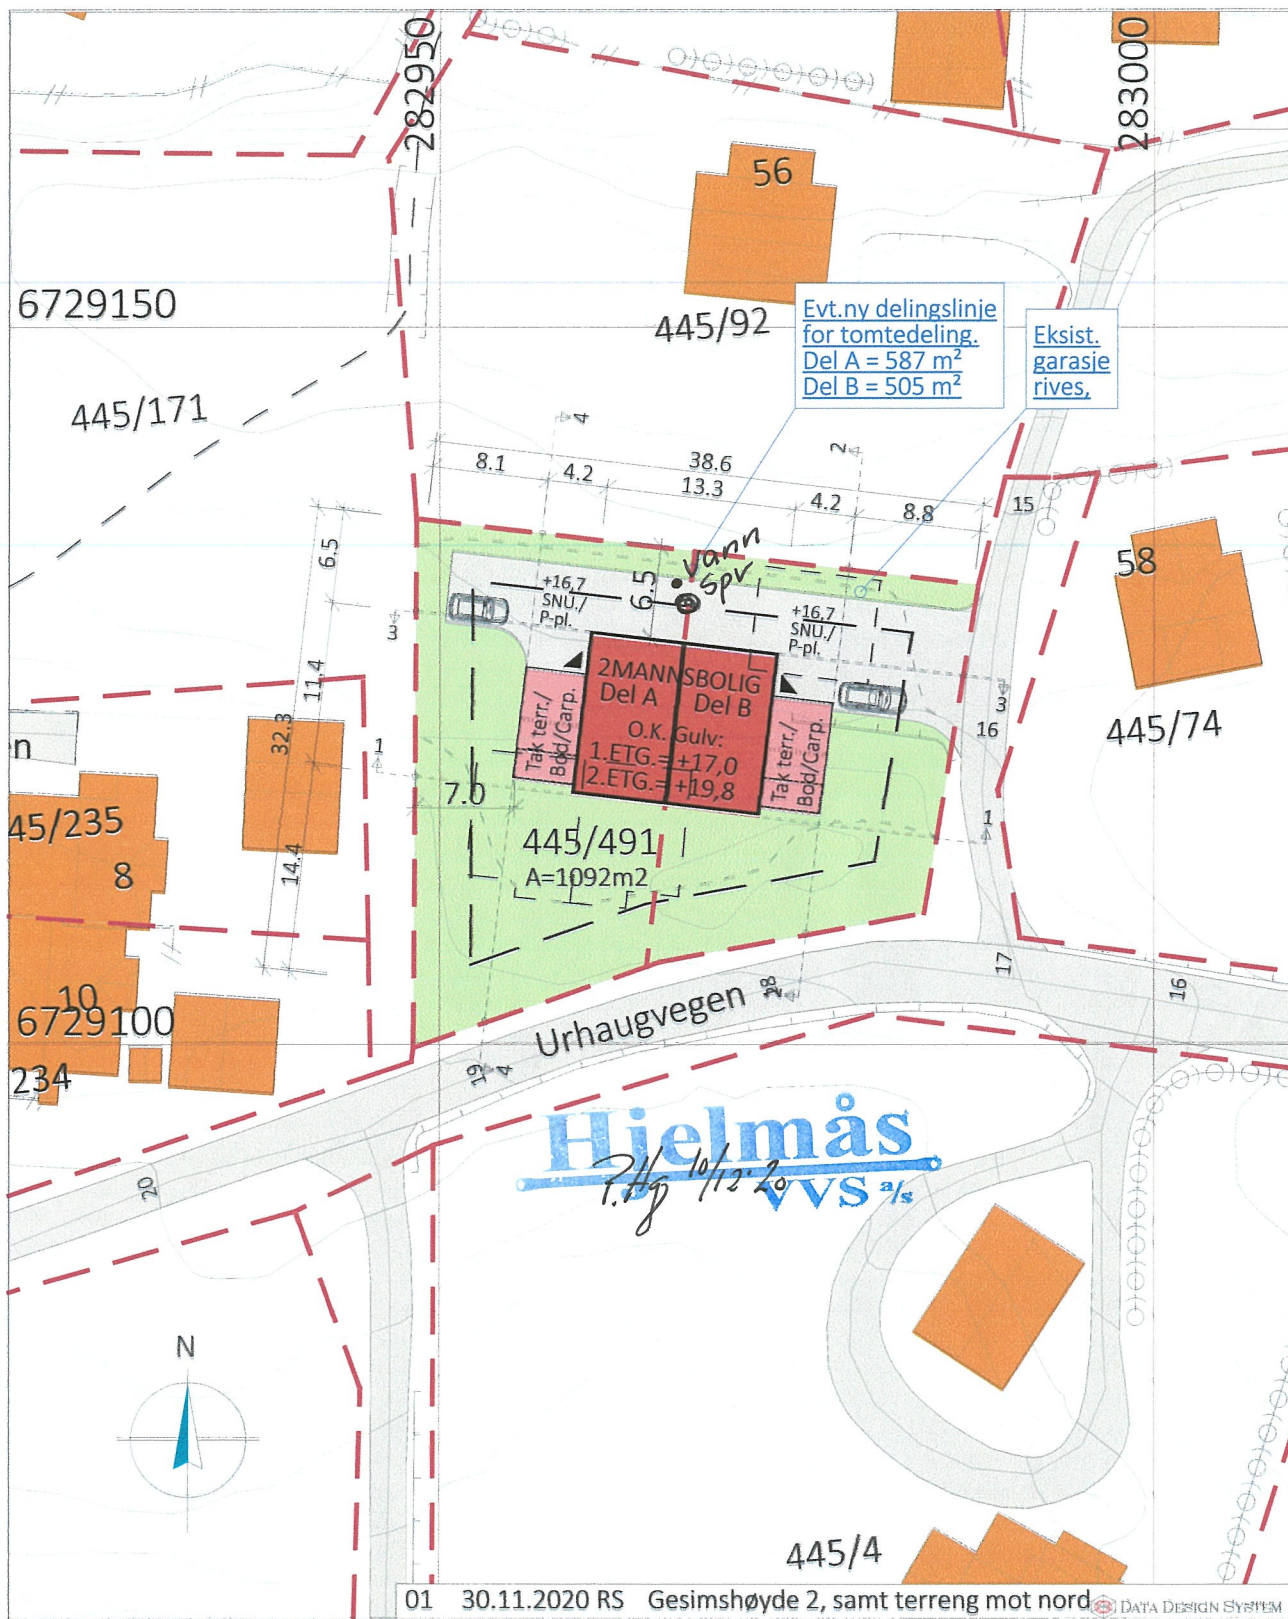

01 30.11.2020 RS Gesimshøyde 2, samt terreng mot nord DATA DESIGN SYSTEM

Prosjekt: TOMANNSBOLIG M/CARPORT - REV. TEFRA P Moderne
 Tegning vedr.: SITUASJONSKART
 Tiltakshaver: STEVNEBØ BYGGEVARE AS
 Byggested: ALVER, Urhaugvegen 54 A og B G.nr.: 445 B.nr.: 491
 Arkitekt: E.A. SMITH AS AVD. HIBA HUS - 5239 RÅDAL Tlf. 40006375
 Leverandør: STEVNEBØ BYGGEVARE AS - 5937 BØVÅGEN Tlf. 56349460

Prosjekt ID: 20-100
 Tegn.nr.: 500
 Målestokk: 1:500 A4
 Dato: 27.11.2020
 Tegnet av: RS



© Tegningen er beskyttet i.h.t. lov om opphavsrett.