



E.S

# Ekstisterende sit plan

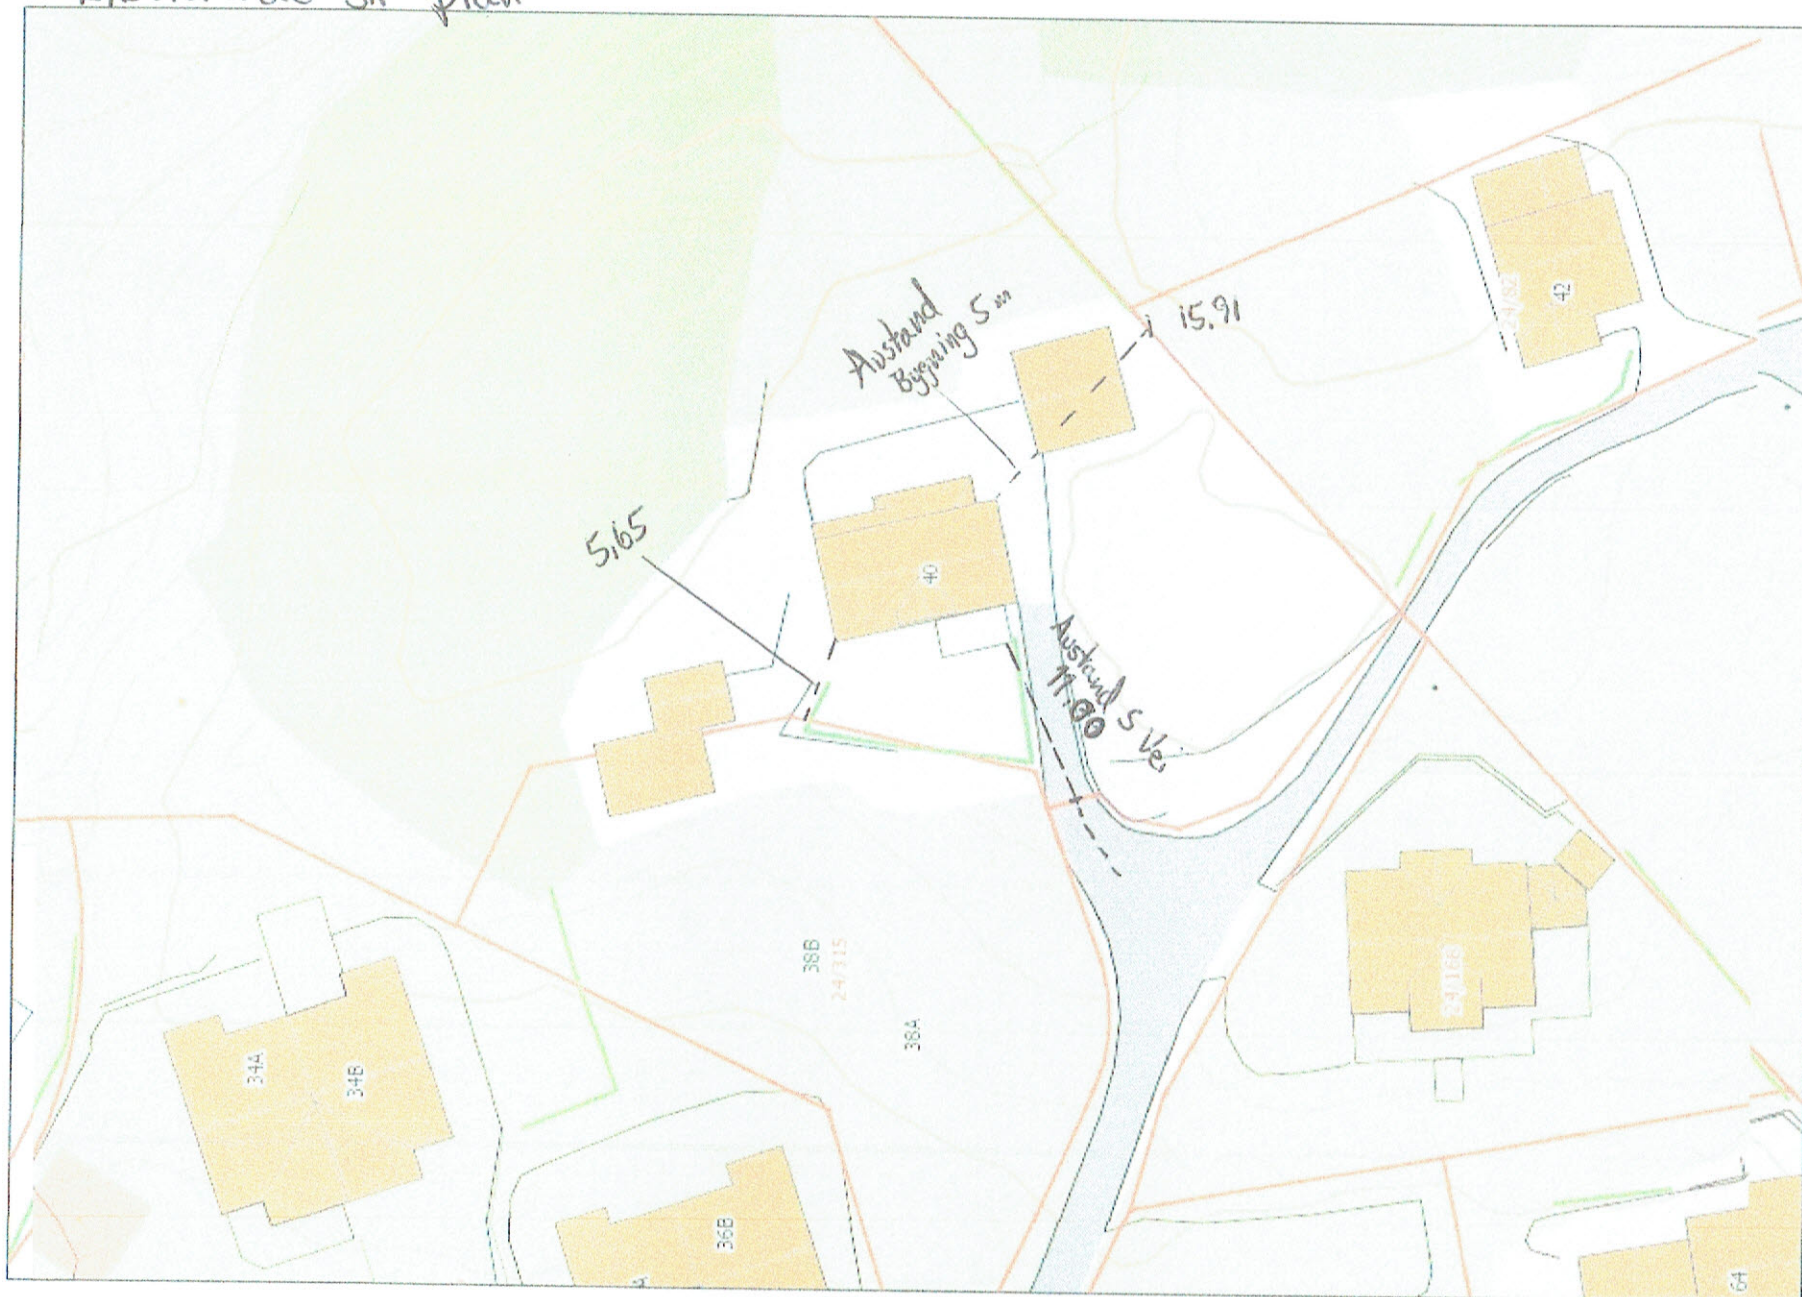


Vedlegg 7 E-6


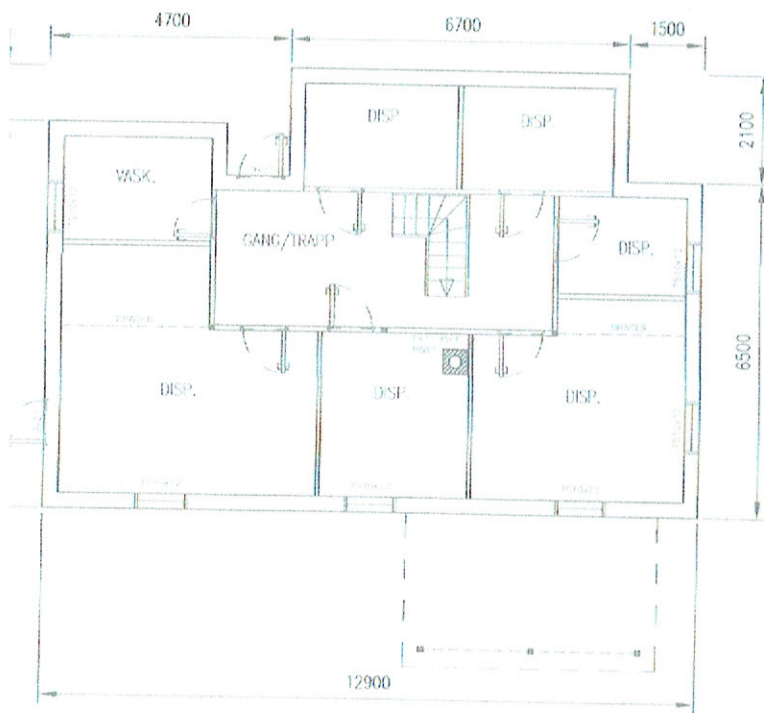


KJELLERPLAN

NB!  
DERSOM ANNET IKKE ER BESKREVET, KAN TEGNINGEN KUN BRUKES SOM ANMELDESESVG I BYGGESAK. ARBEIDSTEGNINGER MÅ LEVERES SEPARAT.

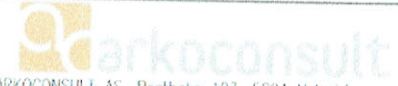REV./DESCRIPTION	DATE/SIGN	<p>OBS!</p> <ul style="list-style-type: none"> <li>• TEGNINGEN KAN PRINTES I FEIL SKALA</li> <li>• IKKE TA MÅL DIREKTE PÅ TEGNING</li> <li>• BRUK BARE OPPGITTE MÅL</li> </ul>	<p>LES OPPMERksomT PÅ TEGNINGEN ARKOCONSULT AS SIKRER DENSSE TEGNINGEN KAN IKKE BRUKES OFFENTLIGGJORT ELLER FOR TILDELING UTEN SÅG SKRIBTE SAMTVERBIFRETT AV OSSE PÅN SIKRINGS</p>
		<p>RILI EIENDOM AS GBNR. 24/3, RADØY</p>	<p>REVISION/DATE:</p> <p>PROJECT NO.: 2017</p>
		<p>EKS. BYGG KJELLERPLAN</p>	<p>DRAWING NO.:</p> <p>174170311</p>
		<p> ARKOCONSULT AS, Postboks 103, 5291 Valesf. Tel.: 56390003 - Fax.: 56191130 - Mob.: 93241511 Mail: post@arkoconsult.no - Org.nr.: 997089782 MVA</p>	<p>SCALE: 1:100 A4: A3</p> <p>DRAWN: LAH : 20.02.17</p> <p>CHECKED: :</p>


Vedlegg b E-7

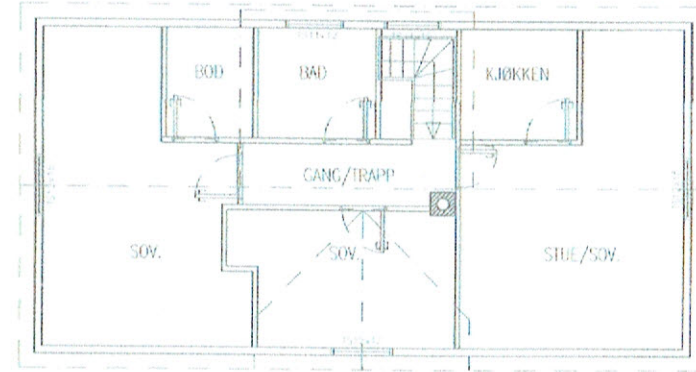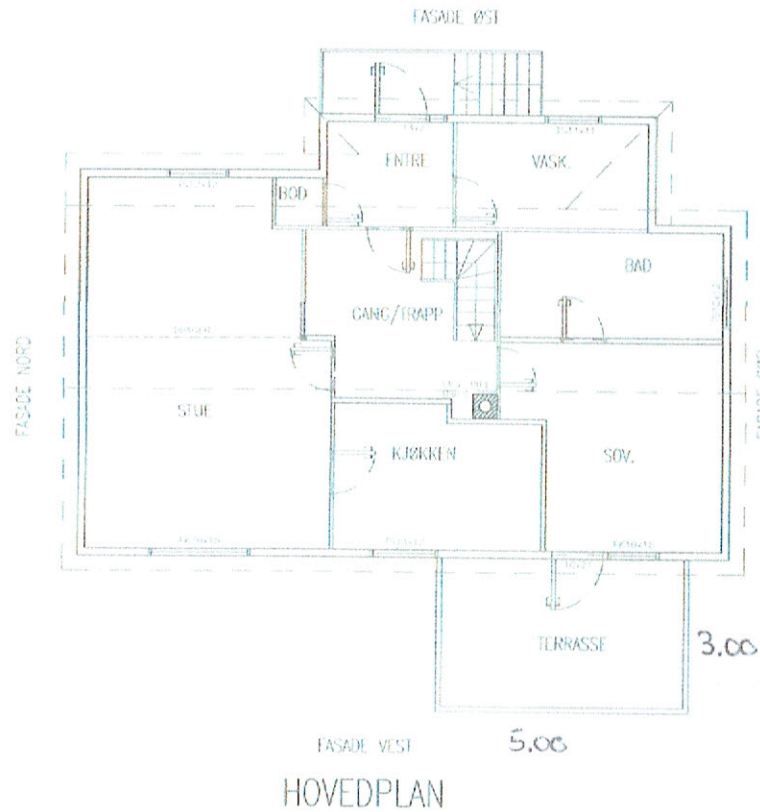


NB!  
 DERSOM ANNET IKKE ER BESKREVET, KAN TEGNINGEN KUN BRUKES SOM ANMELDESESVG I  
 BYGGESAK. ARBEIDSTEKNINGER MÅ LEVERES SEPARAT.

REV. DESCRIPTION	EKS. BYGG HOVED OG LOFTSPLAN	DRAWING NO.: 174170312
	ARKOKONSULT AS, Postboks 103, 5291 Valesfjell Tel: 56390003 - Fax: 56191130 - Mob: 93241511 Mail: post@arkoconsult.no - Org.nr.: 997089782 MVA	SCALE: 1:100    A4: A3 DRAWN: LAH : 20.02.17 CHECKED: :

E-1

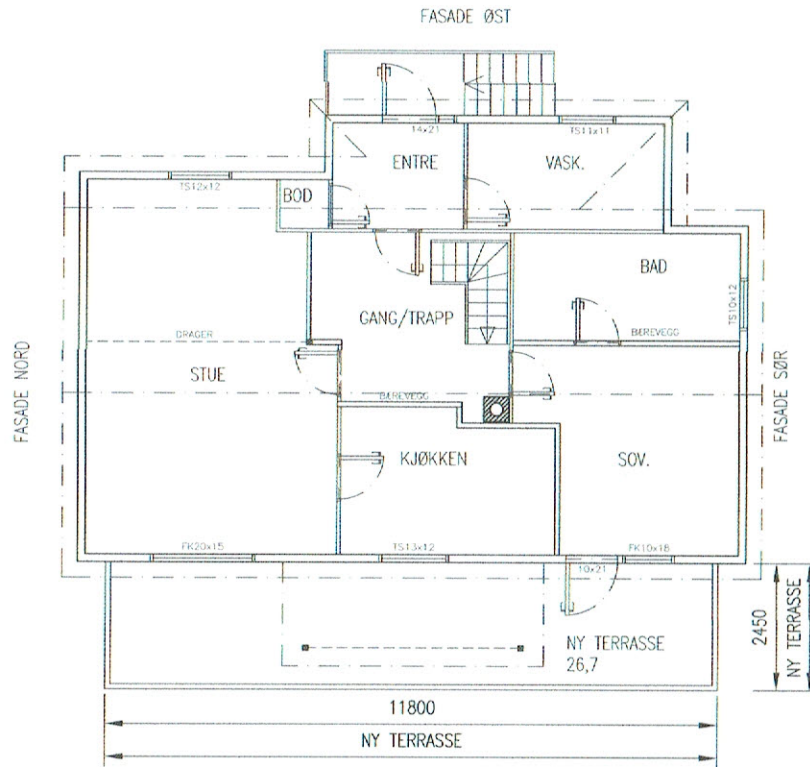


FASADE VEST  
NY HOVEDPLAN

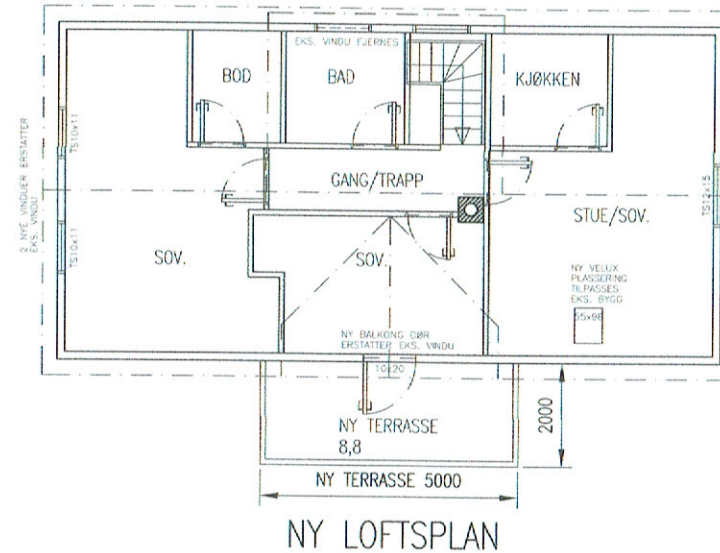

NY LOFTSPLAN

NB! DERSOM ANNET IKKE ER BESKREVET, KAN TEGNINGEN KUN BRUKES SOM ANMELDESESNING I BYGGESAK. ARBEIDSTEGNINGER MÅ LEVERES SEPARAT.	
10.08.17/LAH DATE/SIGN	<p>OBS!</p> <ul style="list-style-type: none"> <li>* TEGNINGEN KAN PRINTES I FEIL SKALA</li> <li>* IKKE TA MÅL DIREKTE PÅ TEGNING</li> <li>* BRUK BARE OPPGITTE MÅL</li> </ul> <p>I HENHOLD TIL LOWERK I NE TEGNINGEN ARKOCONSULT AS SIN EIE DENNE TEGNINGEN KAN IK BRUKT, OFFENTLIGGJORT ELLER GIRE TIL TREDJEPART UTEN VÅRT SKRITLIGE SAM OVERTREDELSE AV DETTE KAN SØKSMÅL.</p>
A EKS. PIPE BEVARES REV. DESCRIPTION	<p>RILI EIENDOM AS GBNR. 24/3, RADØY</p> <p>REVISION/DATE: A/08.17</p> <p>PROJECT NO.: 2017</p>
	<p>FASADE OG BRUKSENDRING HOVED OG LOFTSPLAN</p> <p>DRAWING NO.: 174170314</p>
<p>SCALE: 1:100 MAT: A3</p> <p>DRAWN: LAH : 20.02.17</p> <p>CHECKED: :</p>	
<p>ARKOCONSULT AS, Postboks 103, 5291 Valest.f. Tel: 56390003 - Fax: 56191130 - Mob: 93241511 Mail: post@arkoconsult.no - Org.nr.: 997089782 MVA</p>	


E-2

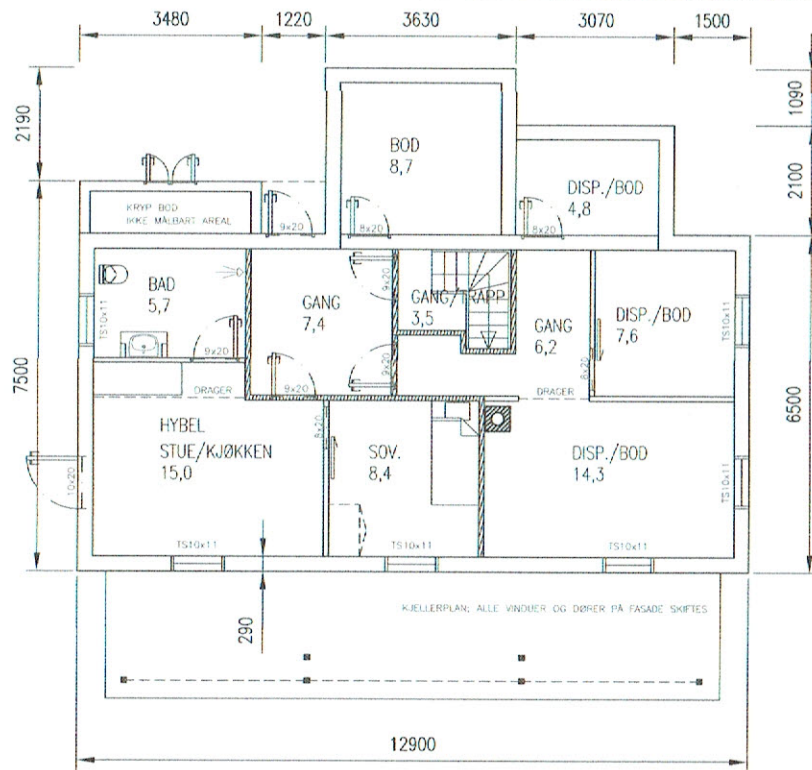

NY KJELLERPLAN

NB: MÅL ER BASERT PÅ SKISSER AV EKSISTERENDE BYGG, ALLE MÅL MÅ KONTROLL MÅLES PÅ STEDET. ALLE TILTAK MÅ TILPASSES EKSISTERENDE BYGG PÅ STEDET.  
AREALER ER OMTRENTLIGE, BASERT PÅ MÅL SOM IKKE ER KONTROLLMÅLT.


BYA ØKT SOM FØLGE AV UTVIDET TERRASSE: 12,1 m2

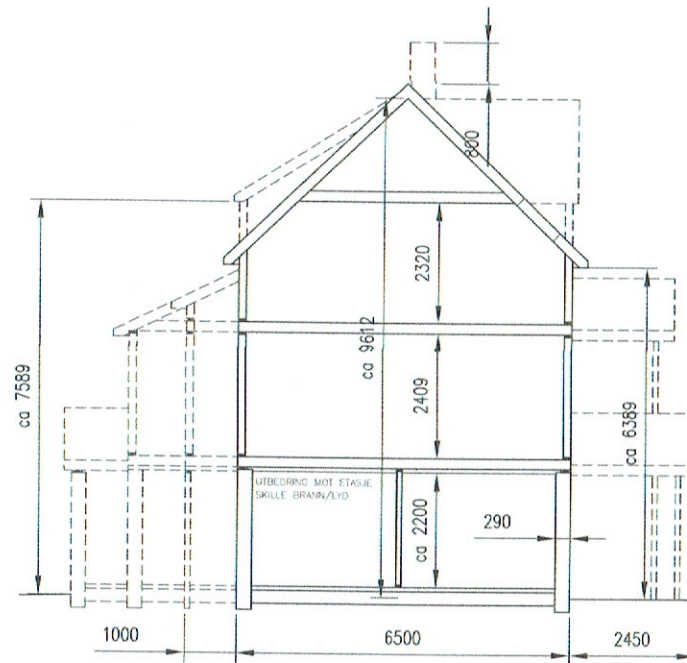

NYTT TYPISK SNITT


NB!  
DERSOM ANNET IKKE ER BESKREVET, KAN TEGNINGEN KUN BRUKES SOM ANMELDESESVG I BYGGESAK. ARBEIDSTEGNINGER MÅ LEVERES SEPARAT.

A. EKS. PIPE BEHOLDSES. ENDRING KJELLER REV. DESCRIPTION	10.08.17/LAH DATE/SIGN	<p>OBS!</p> <ul style="list-style-type: none"> <li>* TEGNINGEN KAN PRINTES I FEIL SKALA</li> <li>* IKKE TA MÅL DIREKTE PÅ TEGNING</li> <li>* BRUK BARE OPPGITTE MÅL</li> </ul>	<p>I HENHOLD TIL LOWERK JNE TEGNINGEN ARKOCONSULT AS SIN EIE DENNE TEGNINGEN KAN IK BRUKT, OFFENTLIGGJORT ELLER GJE TIL TREDDEPART UTEN VÅRT SKRIFTLIGE SÅV OVERTREDELSE AV DETTE KAN SØKSMÅL.</p>
	KJELLER	<p>RILI EIENDOM AS GBNR. 24/3, RADØY</p>	<p>REVISION/DATE: A).08.17</p>
		<p>FASADE OG BRUKSENDRING KJELLERPLAN OG SNITT</p>	<p>PROJECT NO.: 2017</p> <p>DRAWING NO.: 174170313</p>
	<p>ARKOCONSULT AS, Postboks 103, 5291 Væstf. Tel.: 56390003 - Fax.: 56191130 - Mob.: 93241511 Mail: post@arkoconsult.no - Org.nr.: 997089782 MVA</p>	<p>SCALE: 1:100    A4T: A3</p> <p>DRAWN: LAH    : 20.02.17</p> <p>CHECKED:    :</p>	

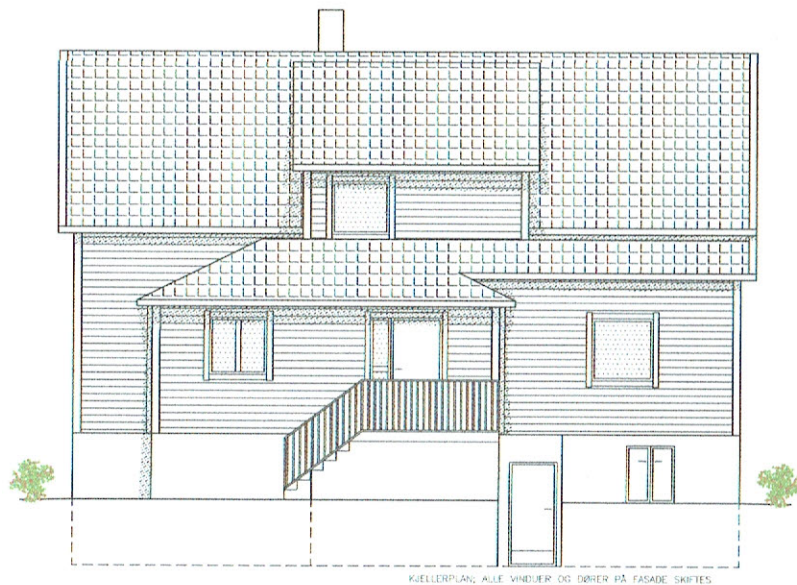

KJELLERPLAN; ALLE VINDUER OG DØRER PÅ FASADE SKIFTES


FASADE ØST

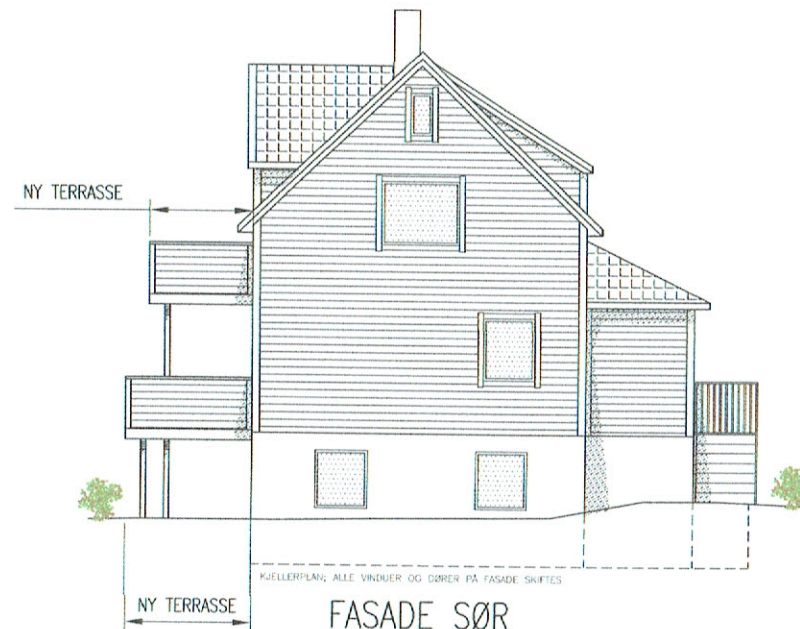



KJELLERPLAN; ALLE VINDUER OG DØRER PÅ FASADE SKIFTES

FASADE SØR


NB!  
DERSOM ANNET IKKE ER BESKREVET, KAN TEGNINGEN KUN BRUKES SOM ANMELDESESNØY I BYGGESAK. ARBEIDSTEGNINGER MÅ LEVERES SEPARAT.

A EKS. PIPE BEVARES REV. DESCRIPTION	10.08.17/LAH DATE/SIGN	<p>OBS!</p> <ul style="list-style-type: none"> <li>* TEGNINGEN KAN PRINTES I FEIL SKALA</li> <li>* IKKE TA MÅL DIREKTE PÅ TEGNING</li> <li>* BRUK BARE OPPGITTE MÅL</li> </ul>	<p>I HENHOLD TIL LOWERK BNE TEGNINGEN ARKOCONSULT AS SIN EIE. DENNE TEGNINGEN KAN IK BRUKT, OFFENBLGGJORT ELLER GRE TIL TREDJEPART UFEN VÅRT SKRITLIGE SAM OVERTREDELSE AV DETTE KAN SØKSMÅL.</p>
		RILI EIENDOM AS	REVISION/DATE: A.J.08.17
		GBNR. 24/3, RADØY	PROJECT NO.: 2017
		FASADE OG BRUKSENDRING FASADER	DRAWING NO.: 174170316
		 ARKOCONSULT AS, Postboks 103, 5291 Valest.f. Tel.: 56390003 - Fax.: 56191130 - Mob.: 93241511 Mail: post@arkoconsult.no - Org.nr.: 997089782 MVA	SCALE: 1:100 AAT: A3 DRAWN: LAH : 20.02.17 CHECKED: :

11-4

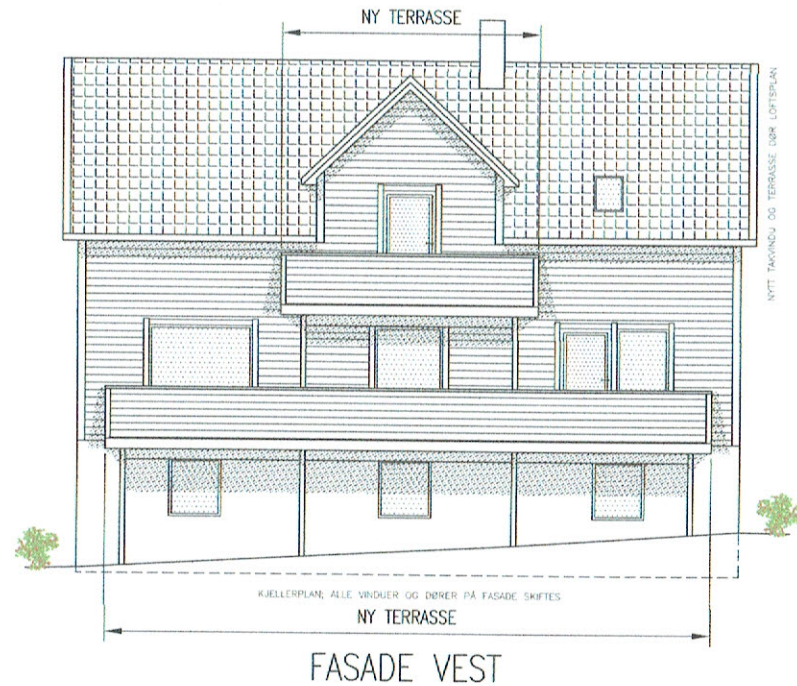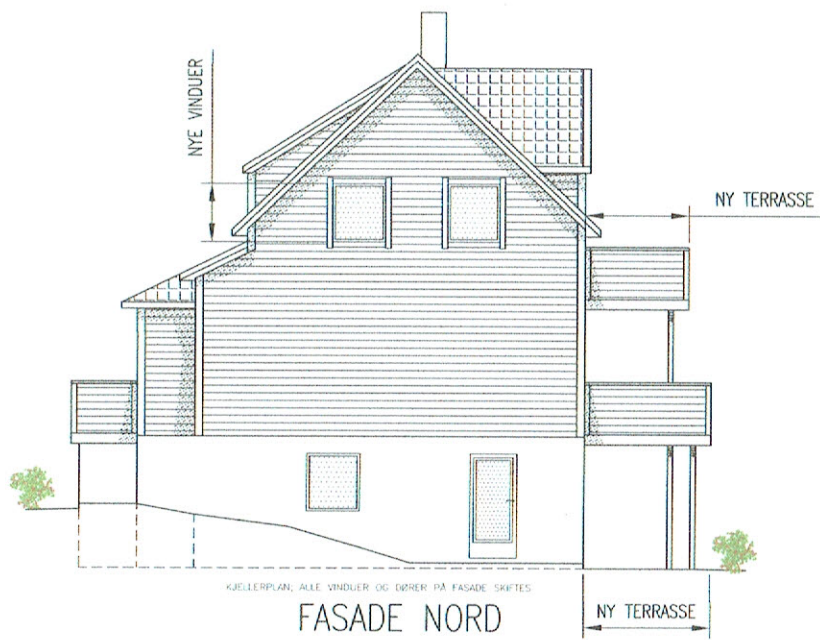

NB!  
 DERSOM ANNET IKKE ER BESKREVET, KAN TEGNINGEN KUN BRUKES SOM ANMELDESESVG I BYGGESAK. ARBEIDSTEGNINGER MÅ LEVERES SEPARAT.

10.08.17/LAH DATE/SIGN  A EKS. PIPE BEVARES REV. DESCRIPTION	OBS! * TEGNINGEN KAN PRINTES I FEIL SKALA * IKKE TA MÅL DIREKTE PÅ TEGNING * BRUK BARE OPPGITTE MÅL	I HENHOLD TIL LOWERK I NE TEGNINGEN ARKOCONSULT AS SIN EIE DENNE TEGNINGEN KAN IK BRUKT, OFFENTLIGGJORT ELLER GIE TIL TREDJEPART UTEN VÅRT SKRIFTLIGE SÅV OVERTREDELSE AV DETTE KAN SØKSMÅL.
	RILI EIENDOM AS GBNR. 24/3, RADØY	REVISION/DATE: A).08.17 PROJECT NO.: 2017
	FASADE OG BRUKSENDRING FASADER	DRAWING NO.: 174170315
	 ARKOCONSULT AS, Postboks 103, 5291 Valest.f. Tel.: 56390003 - Fax.: 56191130 - Mob.: 93241511 Mail: post@arkoconsult.no - Org.nr.: 997089782 MVA	SCALE: 1:100    MAT: A3 DRAWN: LAH    : 20.02.17 CHECKED:    :