

Søknad om oppretting / endring av matrikkeleining / rekvisisjon av oppmålingsforretning

Søknad om oppretting av grunneigedom m.m i medhald av plan- og bygningslova (pbl §20-1m av 27.06.2008) og rekvisisjon av oppmålingsforretning i medhald av matrikkellova (jf. kap. 3 og 7 i matrikkellova med tilhøyrende føresegn).

Søknaden skal sendast til:	Kommunen sitt sak/arkivnr.:		
 Alver kommune Adresse: Postboks 4 Postnr: 5906 Poststad: Frekhaug E-post: post@alver.kommune.no			

1. Eigedom				
Gnr. 214	Bnr. 97	Fnr.	Snr.	Adresse LITLEVÅGSBRÅTET
Gnr.	Bnr.	Fnr.	Snr.	Adresse
Gnr.	Bnr.	Fnr.	Snr.	Adresse

2. Søknad om oppretting/ endring av matrikkeleining / grensejustering / klarlegging av grense m.m.				
<input type="checkbox"/>	A. Opprettning av grunneigedom	<input type="checkbox"/>	E. Grensejustering (max 5% av minste eged. sitt areal)	
<input type="checkbox"/>	B. Opprettning av anleggsvolumeigedom (over/under bakken)	<input type="checkbox"/>	F. Klårlegging av eksisterande grense / grensepåvising	
<input type="checkbox"/>	C. Arealoverføring (tilleggsareal til eks. grunneigedom)	<input type="checkbox"/>	G. Matrikulering av grunn som ikke er matrikulert	
<input type="checkbox"/>	D. Ny festegrunn for meir enn 10 år	<input type="checkbox"/>	H. Matrikulering av jordsameige	
Søknad i samsvar med godkjent plan:		Ja: <input type="checkbox"/> Nei: <input type="checkbox"/>	<input type="checkbox"/> <input type="checkbox"/>	
<input type="checkbox"/> Reg.plan <input type="checkbox"/> Kommuneplan				
Søknad utan samsvar med plan krev i tillegg søknad om dispensasjon. Sjå pkt 5				

3. Oppmålingsforretning (Må fyllast ut ved pkt. 2 A, B, C eller D)				
Sjå rettleiing.				
<input checked="" type="checkbox"/>	A. Iverksetting av arbeid med oppmålingsforretning frå det tidspunkt løyve etter pbl er gyldig. (mest vanleg)			
<input type="checkbox"/>	B. Utsetjing av arbeid med oppmålingsforretning etter pbl § 21-9 fjerde ledd, inntil 3 år. <u>Søkjar må rekvirera oppmåling innan fristen.</u> (pkt D)			
<input type="checkbox"/>	C. <u>Søknad om matrikkelføring med utsett oppmålingsforretning etter matrikkellova § 6 andre ledd, forskrifa § 25.</u> (inntil 2 år)			
Grunngjeving for pkt C (påkrevd): 				
<input type="checkbox"/>	D. Rekvisisjon av oppmålingsforretning som har vore utsett etter pkt 3B. Gjeld saksnr.: _____			

4. Oppretta matrikkeleining skal nyttast til:				
<input type="checkbox"/>	Sjølvstendig eigedom	<input type="checkbox"/>	Tilleggsareal til Gnr / Bnr :	
<input type="checkbox"/>	Bustadhus	<input type="checkbox"/>	Landbruk/fiske	
<input type="checkbox"/>	Fritidshus	<input type="checkbox"/>	Naust	
<input type="checkbox"/>	Industri/bergverk	<input type="checkbox"/>	Garasje / uthus	
<input type="checkbox"/>	Varehandel/bank/hotel/restaurant	<input type="checkbox"/>	Offentleg veg / kommunikasjonsanlegg / teknisk anlegg	
<input type="checkbox"/>	Offentleg verksem	<input type="checkbox"/>	Anna:	

5. Dispensasjonssøknad				
<input type="checkbox"/>	Arealbruk i kommuneplan / reguleringsplan	Dispensasjonssøknad skal grunngjevast særskilt, jfr. Plan- og bygningslova § 19-2 av 27.06.2008. Grunngjeving for dispensasjon skal gjevast på eige ark.		
<input type="checkbox"/>	Krav om regulerering i kommuneplan			
<input type="checkbox"/>	Anna (lov, føresegn, vedtekt, plan)			
<input type="checkbox"/>	Strandsone			
Hugs å krysse av for søknad om disp. på nabovarselet.				

Søknad om opprettning / endring av eideom til oppføring av bygning krev sikra nødvendige rettar til veg, vatn og avløp. Slike rettar skal vera på plass før søknaden vert behandla og dokumentasjon på nye rettar skal ligge vedlagt søknaden.

6. Tilkomst - pbl. § 27.4 og veglova §§ 40-43

Dokumentasjon på vegrett skal leggjast ved. Sjå pkt 8.

<input type="checkbox"/> Riksveg / Fylkesveg/ Europaveg	<input type="checkbox"/> Kommunal veg	<input type="checkbox"/> Privat veg
<input type="checkbox"/> Ny avkørsel frå off. veg	<input type="checkbox"/> Kopi av søknad om løyve til avkørsel skal leggjast ved.	<input type="checkbox"/> Løyve til avkørsle er gjeve - jf. Vedlegg.
<input type="checkbox"/> Utvida bruk av eksisterande avkørsel		

7. Vassforsyning (pbl. § 27.1) og Avløp (pbl. §27.2)

Dokumentasjon på gitt løyve VA skal leggjast ved. Sjå pkt 8.

<input type="checkbox"/> Offentleg vassverk	<input type="checkbox"/> Anna vassforsyning	<input type="checkbox"/> Offentleg avløp	<input type="checkbox"/> Privat enkelt- / fellesanlegg (Avløp)
---	---	--	--

8. Dokumentasjon på nye bruksrettar og servituttar på arealet som søknaden gjeld.

<input type="checkbox"/> Tilkomst sikra iflg vedlagt dokument.	<input type="checkbox"/> Ikke aktuelt i denne saka
<input type="checkbox"/> Vassforsyning sikra iflg vedlagt dokument.	<input type="checkbox"/> Ikke aktuelt i denne saka
<input type="checkbox"/> Avløp sikra iflg vedlagt dokument.	<input type="checkbox"/> Ikke aktuelt i denne saka

9. Eksisterande bruksrettar og servituttar på arealet som søknaden gjeld.

Kva slags rett? (vegrett, brønnrett, naustrett o.s.v.):

<input type="checkbox"/> Retten er tinglyst	<input type="checkbox"/> Retten er ikkje tinglyst. - Rettshavar (Gnr./Bnr.):
---	--

10. Vedlegg (kryss av)

<input type="checkbox"/> Situasjonskart / delingsplan i rett målestokk (påkrevd)	<input type="checkbox"/> Fullmakt
<input type="checkbox"/> Gjenpart av nabovarsel (påkrevd for saker etter pkt. 2 A-D og I)	<input type="checkbox"/> Firma-attest
<input type="checkbox"/> Avtalar, dokumentasjon, private servituttar	<input type="checkbox"/> Skildring av søknaden / tiltaket på eige ark
<input type="checkbox"/> Søknad om dispensasjon	<input type="checkbox"/> Uttale/ samtykke frå andre off. mynde:
	<input type="checkbox"/> Anna:

11. Spesifikasjon av parsellar det er søkt om

Ved fleire parsellar: Før på eiga liste.

Parsellnr: Areal m² Parsellen skal nyttast til: Evt namn og adresse på kjøpar / festar:

12. Underskrift av akt. heimelshavar / fullmaktshavar / andre etter MI §9

Bruk eige ark ved for lite plass.

Heimel for søknad/ rekvisisjon må fyllast ut nedanfor. (påkrevd)

Sjå rettleiing.

Rekv. kravd etter MI §9 1.ledd a

Heimelshavar (mest vanleg)

Rekv. kravd etter MI §9 1.ledd b-h,eller 2.ledd a-b

(dok. er påkrevd)

Oppgi ledd og bokstav for heimel:

Namn på søker (blokkbokstavar):

Adresse

KENNETH TREDAL

5913 EIKANGERVÅG, Litlevågsbroet 31

Underskrift (påkrevd):

E-post: *Tredal94@gmail.com*

Kenneth Tredal

Telefon

Dato

45410510

14/12/20

Namn på søker (blokkbokstavar):

Adresse

E-post:

Underskrift (påkrevd):

Telefon


Dato


Faktura skal sendast til:

Gjeld ved fleire rekvrerar eller dersom advokat rekvrirer.

Namn (blokkbokstavar)

Adresse

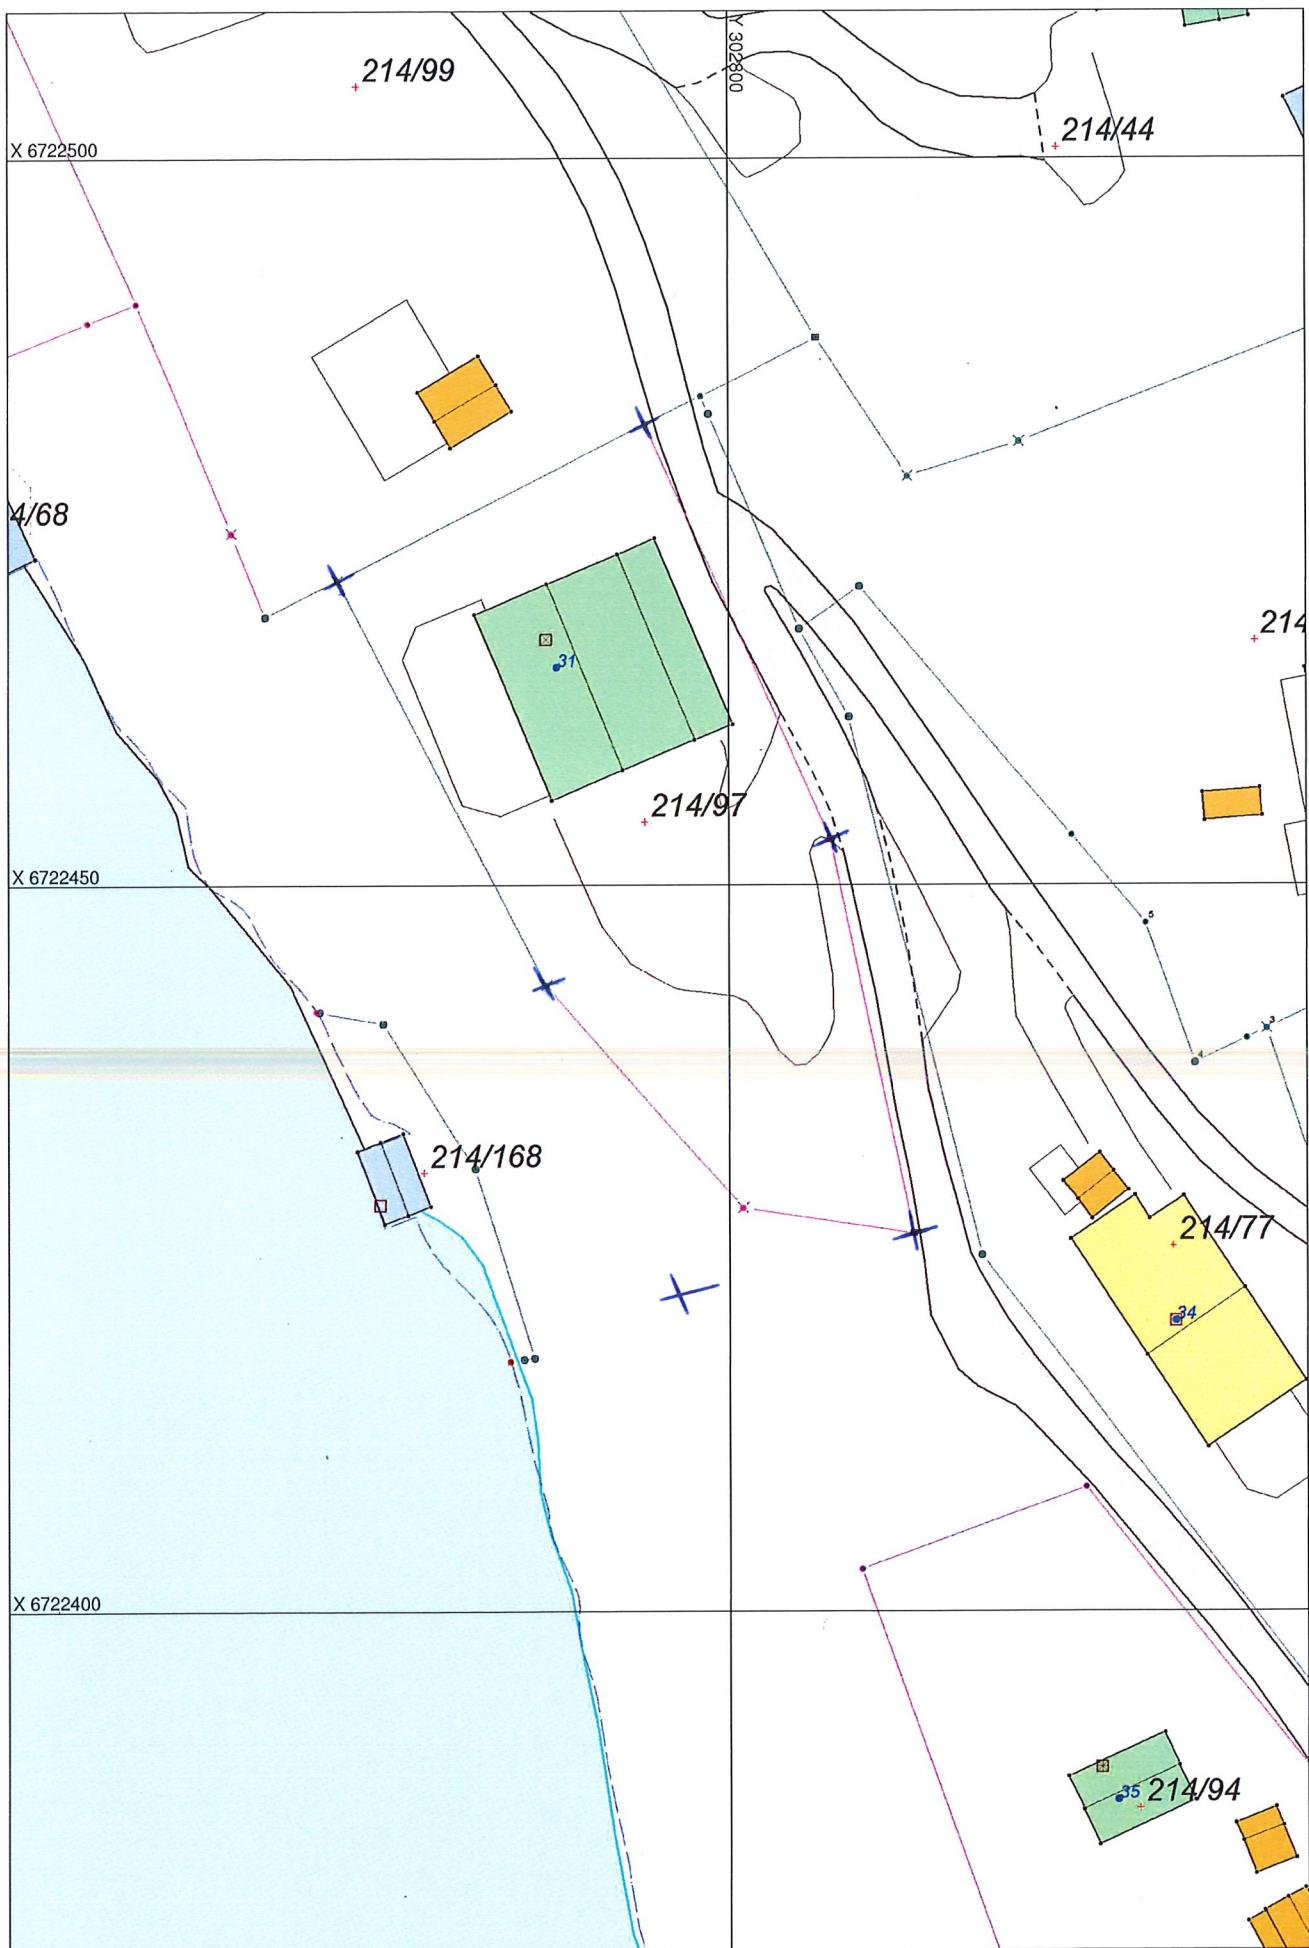

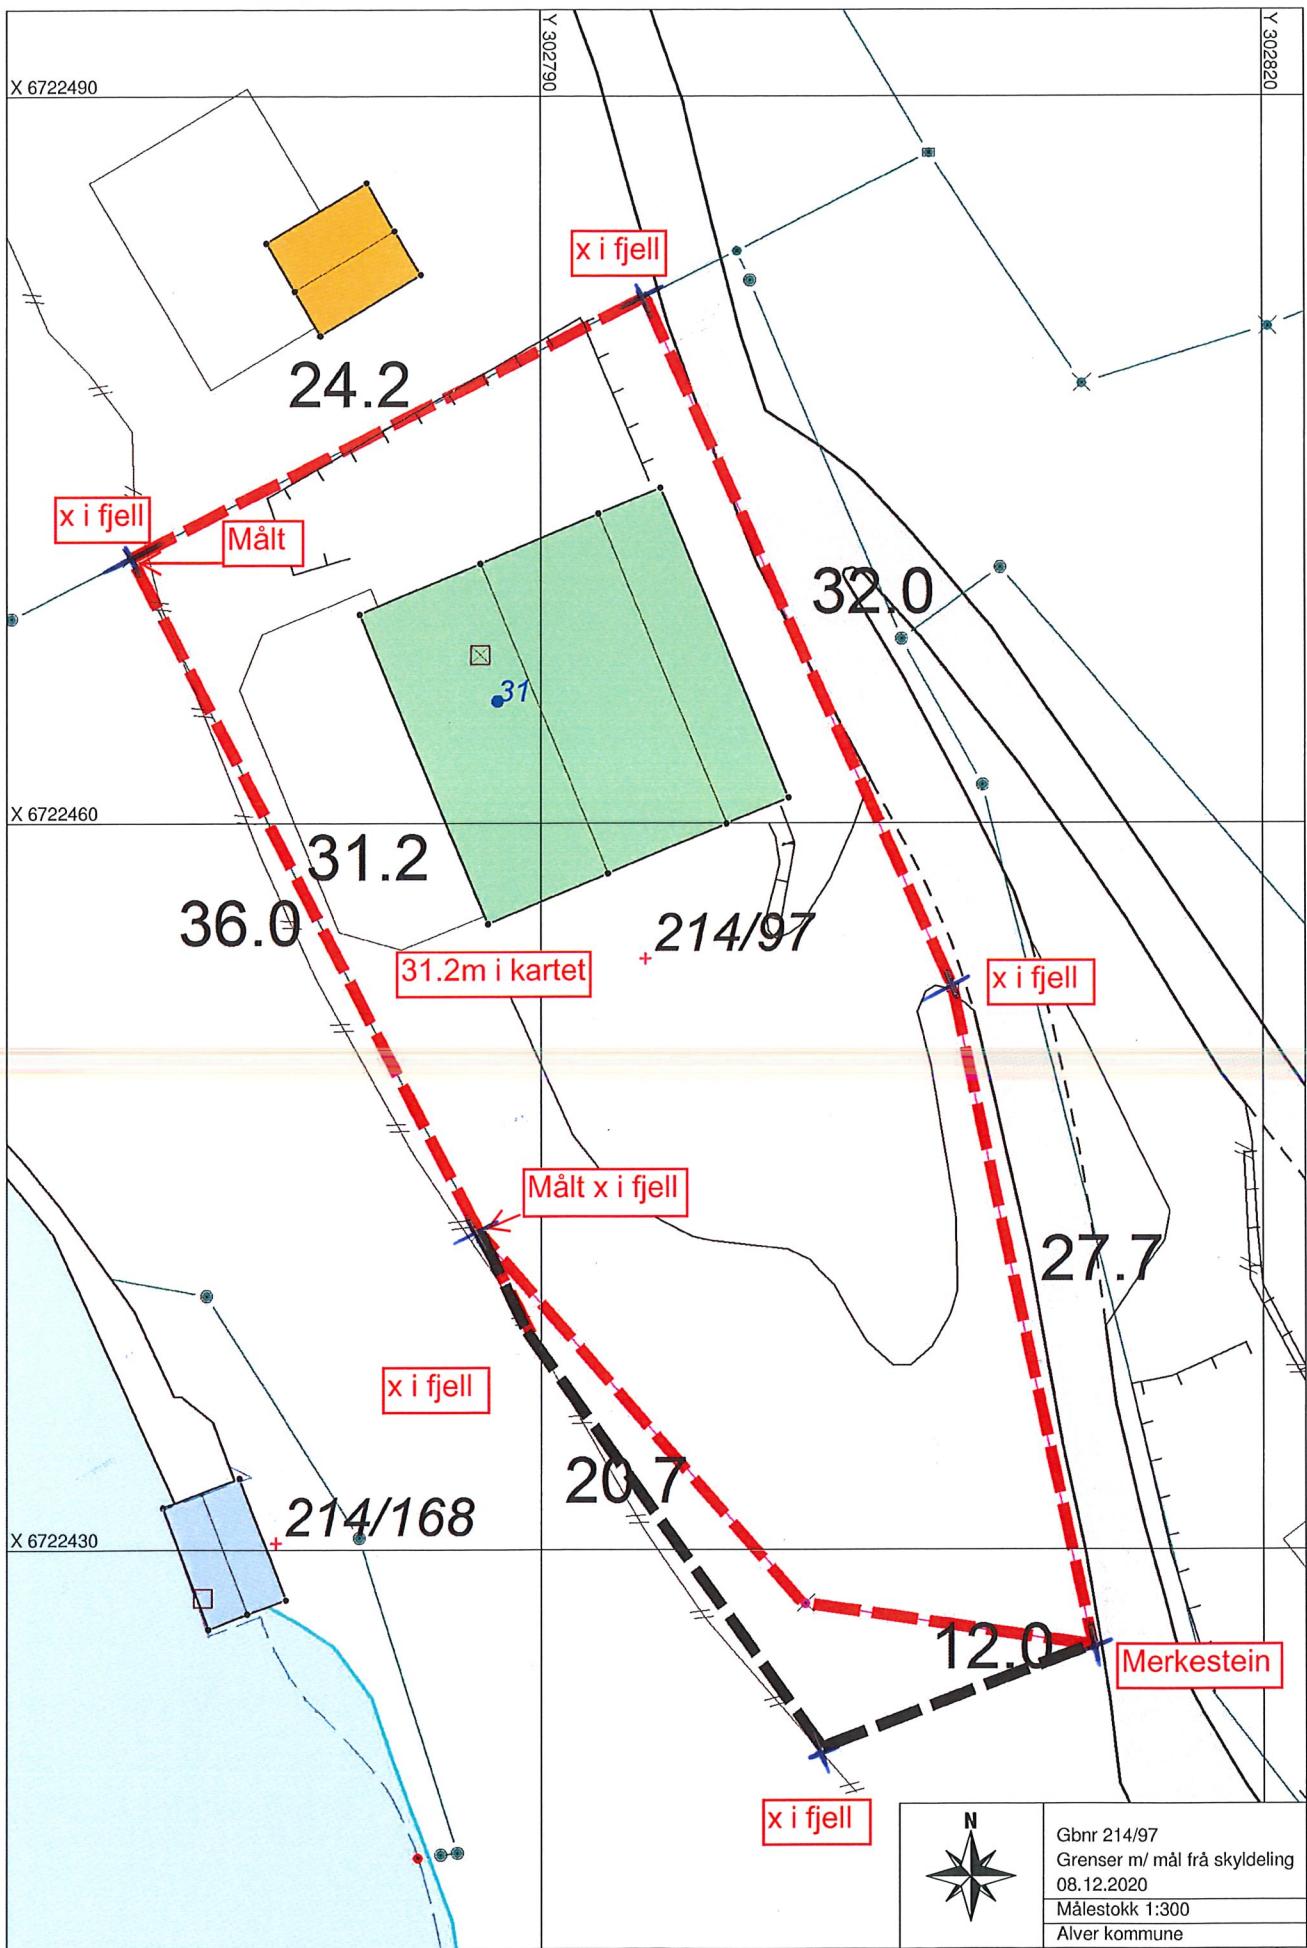

Eggbok nr.
04212 31.8.63
REGULOMULAND
SØREN SKRIVAREMBETE

Skyldskifte

Lais dag den 10 august 1962 heldt underskrivne, som er oppnemnd av lensmannen, skyldskifte på garden Fyllingsnes gr.nr. 31 br.nr. 2 med skyld mark 1.02 i Hau herad.

Hognes Fyllingsnes har kravt skyldskifte og har grunnboksheimel til eigedomen.¹⁾

Oppnemninga av skyldskiftemennene ligg ved. Dei har gjeve skjønsmannslovnad så nærmest²⁾

Desse møtte:³⁾ Silja, Hognes Fyllingsnes og Ljåsø,
Rolf Tolland

Til formann vart vald Bjørn Bideus

Opplysningar om de part ⁴⁾ av eigedomen som er fråskild:

1. Vidd: Dyrka jord 0 dekar, naturleg eng og kulturbeite 0 dekar, produktiv skog 0 dekar, onnor vidd c 1.1 dekar — i alt 1.1 dekar

Grensene⁵⁾

til de uskilde part: Den utskilde port ligg på vestre side av gardsvegen som går til Skorset.
Porten ligg til i merketstein ved vegen i sletta austre hjørne av den utskilde port og gres 12 m. i vestlig retning til X i bølgje
der ligg bojgrin mot nord og følgje bølgje
bunten - fyrst 20.7 m til X i bølgje vidare

¹⁾ Utan at den som har kravt skyldskifte har grunnboksheimel, eller det er sagt dom for at han eig den utskilde eigedomen, kan ikkje skyldskiftet godtakast til tinglysing. (§ 1 i lov om skyldskifte.)

²⁾ Er det nokon av skyldskiftemennene som ikkje har gjeve lovnad som er nemnt i § 20 i lov nr. 1 frå 1917, skal han før tenesta tek til, skriva under ei fråseggn med denne ordlyden: «Eg lovar at eg i alle saker vil gjera tenesta mi som skjønsmann samvitsfullt og etter beste overtyding den 19..... (underskrift).» Denne fråsegna skal sendast til sorenskrivaren saman med skyldskiftedokumenta.

³⁾ Er det nokon av grannane eller partane i skyldskiftet som ikkje møter, må ein her skriva om det er prova at dei er varsle. Like eins om det er grannar ein har funne det uturvande å varsle (§§ 2 og 8 i skyldskiftelova).

⁴⁾ Oppgåve over vidd o. a. gjev ein berre når vidda er meir enn 2 dekar (jfr. § 9 i skyldskiftelova).

⁵⁾ Sjå §§ 3 og 8 i skyldskiftelova. Ein skal ikkje skriva grensene mot granneeidomen utan at eigaren er til stades og samtykkjer i det som vert skrive.

Har nokon av partane kravt at skyldskiftemennene skal avgjera sjølve markeskilet, samstundes med skyldskiftet, (§ 7 i lova), må dei her skriva det som trengst. Det må ikkje skipast brorsrett eller servitutt i skyldskiftet, utan at heftet er vedteke skriftleg av den som har grunnboksheimel til den eigedomen heftet gjeld (§ 5 i lova).

36 m til x i berg, og boigjer si att mot
aust og gis 24.2 m til x i berg ved vegen
og slutter og der 2^{de} linne til. Denne
linna følger vegen i sørlig retning - fyrst
32 m til nedsatt markskem og vidare
27.7 m til 1^{ste} linna sitt utgangspunkt og
slutter.

Det som er innanfor desse linne er den
utskilde post og som har ei arealvidd
pi ca 1.1 dek.

Til den utskilde post følger med eigaude
næst-fift i Lillevagen. Næst-fifth er
avmerkt soleis: Fraust med ei skift linne
million to x i ein fjellvegg - avstanden
million desse x er 5 m. Nord med
ei retunkla skiftlinne fra nordre x og
fram til sjøen. Sør med ei parallell-
linne fra sørre x og fram til sjøen.
Avstanden million desse linne er 5 m.
Turst er sjøen grense linne

1. Er det jordbruk og skog på den eigedomen som vert skift? *nei*
2. Får kvart bruk nok skog til husbruk og gardstarv etter skiftet? *nei*
3. Har eigedomen som vert skift jordbruk, fjellvidd, fjellvatn,
elvar og bekker? *nei*
4. Får kvart jordbruk nok fjellvidd etter skiftet? *—*

Dersom det vert svara ja på spørsmål 1 og nei på spørsmål 2, eller ja på spørsmål 3 og nei på spørsmål 4, lyt ein og svara på spørsmåla 5, 6 og 7.

5. Har heradsstyret samtykt i skyldskiftet Han ikkeji solet

6. Meiner skyldskiftemennene etter det som ligg føre at den utskilde parten vil verta nytta til dyrkingsjord eller byggjetuft, veg, tuft for industriverksemd eller anna liknande føremål? Byggjetuft

7. Eller vert eigedomen skift etter § 14 i lov om odels- og åsæteretten frå 26. juni 1821?

Me vitnar:

a) At det ikkje er skipa nye hopehav ved skiftet. Likevel har me samtykt i at det kan vera hopehav i utmarka på denne måten.

Me har ikkje funne det tenleg å skifta meir enn som gjort er.¹⁾

b) At kvart bruk har fått eit so lagleg skap for freding og drift som det er høve til. Skylda på de n fråskilde part er sett til mark 1,00 - sittre

utan fjøding fra hovudbruket si skyld.

Hovudbruket har att ei skyld på mark

Hovudbruket har att denne vidda: Dyrka jord dekar, naturleg eng og kulturbeite.....dekar, produktiv skog.....dekar, anna vidde.....dekar — i alt dekar

De fråskilde part fekk bruksnamnet ²⁾ Strykt

Kostnadene med skyldskiftet og tinglysinga ber: ³⁾ tegjeren

Me gjorde partane kjende med at dei kunne anka skyldskiftet til overskjøn, dersom dei er misnøgde med den skylda som er sett eller med det markeskilet som er fastslelse. Krav om overskjøn må vera kome til sorenskrivaren seinast 3 månader etter at dette skyldskiftet er tinglyst.

Me sannar at me har gjort tenesta vår etter beste skjøn og overtyding og i samsvar med skjønsmannslovnaden.

Me har vedteke at Einar Eideus skal senda skyldskiftedokumentet til sorenskrivaren til tinglysing.

Einar Eideus Sune Helland Jms. Eikanger

¹⁾ Stryk det som ikkje skal vera.

²⁾ Til bruksnamn må ein ikkje velja namn som alt er i bruk som slektsnamn, utan at det er ålmønt nytta. (Jfr. lov frå 9. febr. 1923, nr. 2, § 21).

³⁾ Er det ikkje nemnt, eller har ikkje partane gjort avtale om kven som skal bera kostnadene ved skyldskiftet, skal skyldskiftemennene avgjera det.

Går til jordstyre.¹⁾

Fråsegn frå jordstyret:

....., den 19.....

formann

sekretær

Går til landbrukselskap.

Fråsegn frå fylkeslandbruksstyret:

....., den 19.....

formann

fylkeslandbrukssjef

Godteke til tinglysing 19.....

Tinglyst

De ~~n~~ fråskilde part~~n~~ har fått gr.nr. *31* br.nr. *97*.

For tinglysing kr.....

¹⁾ Melding om skyldskifte sender ein ikkje til jordstyret, dersom skylddelinga gjeld ei vidde på under 2 dekar.