


N 6714650

N 6714600

N 6714550

Ø 292300

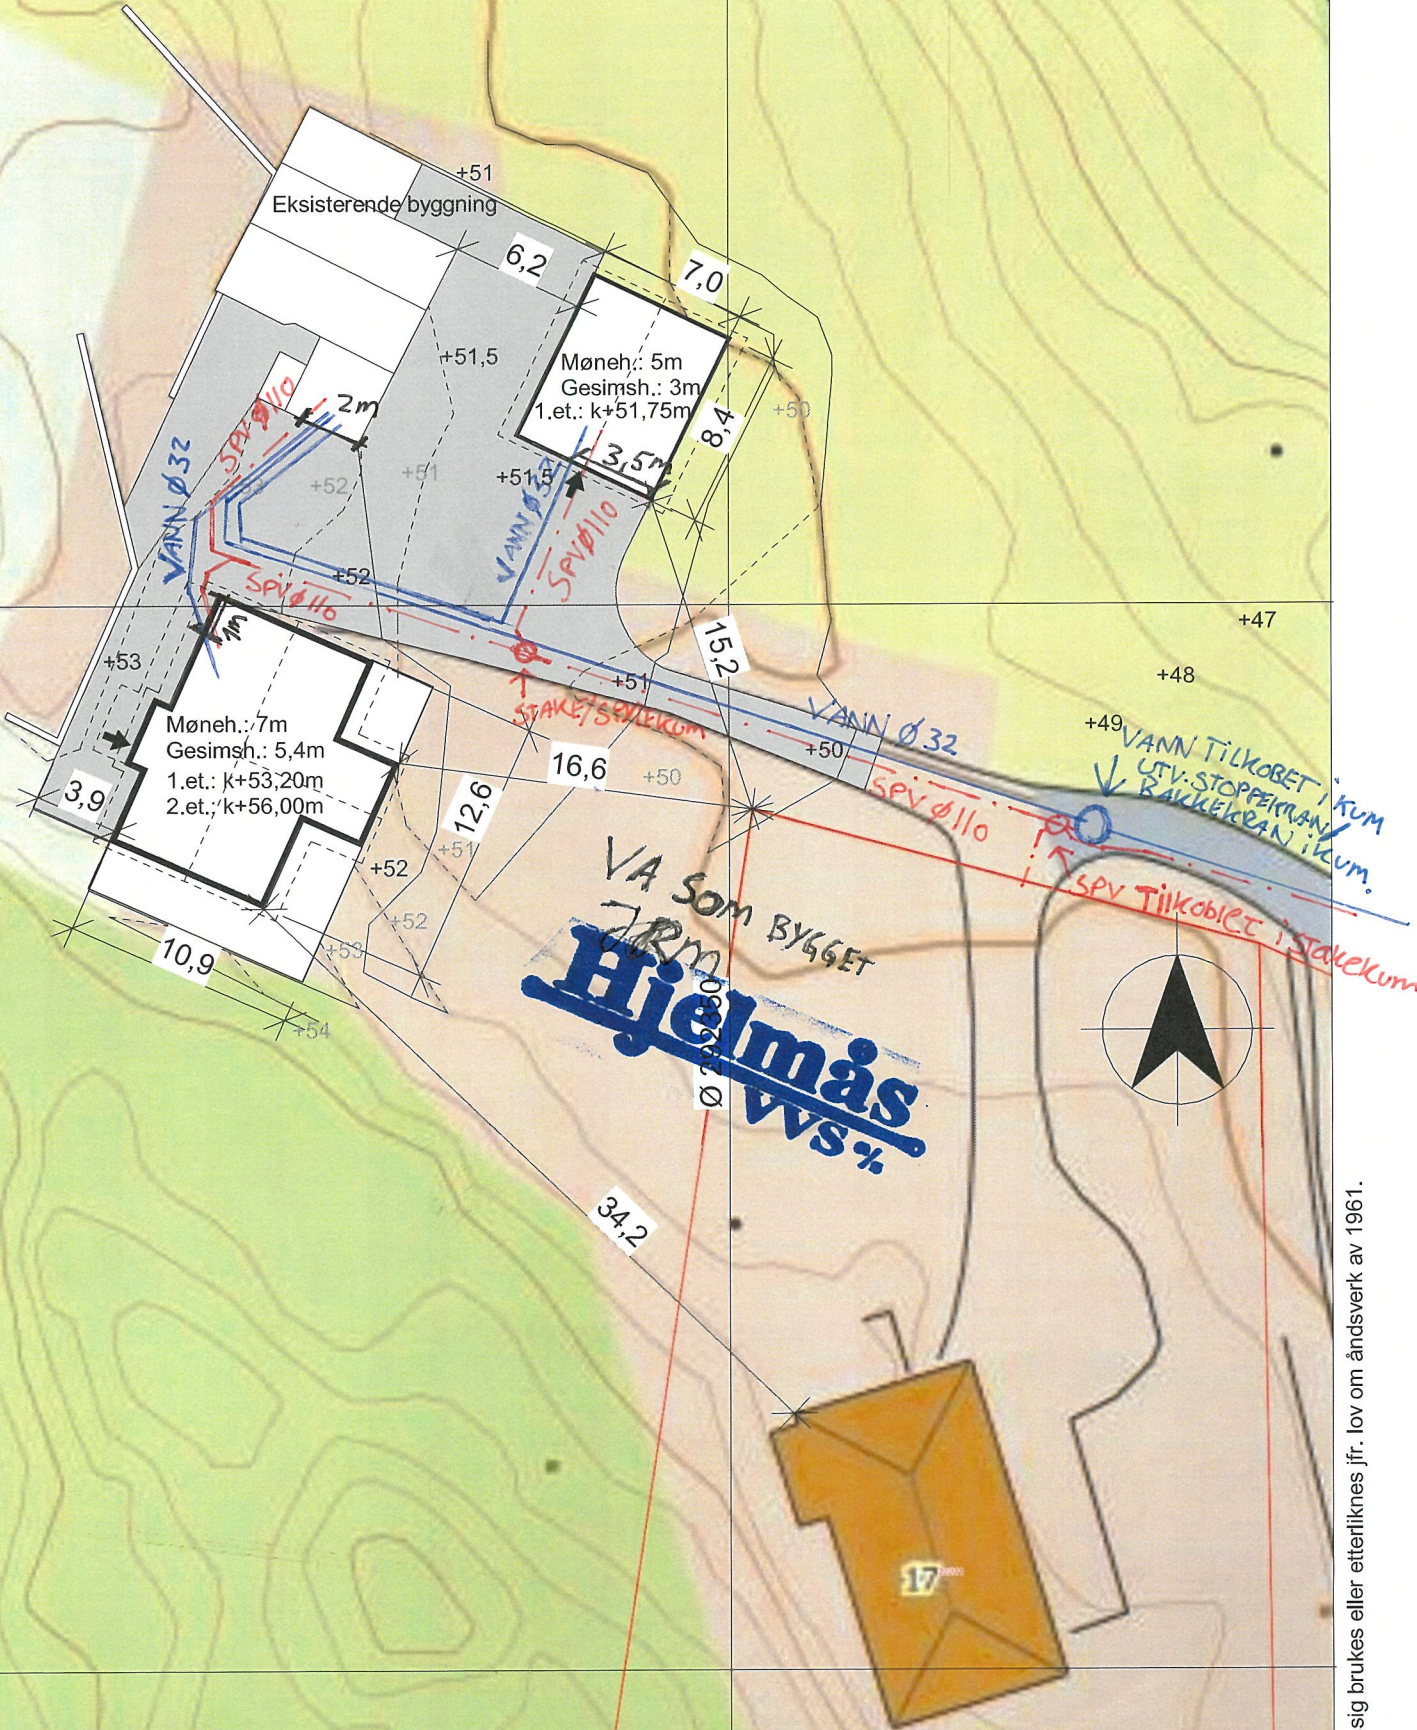

Koordinater ble tatt ut digital og angitt for utvendige hjørnet på fundament.

+50 Ny terrenglinje
+50 Eks. terrenglinje

Møne- og gesimshøyde ble angitt fra gulvet på første etasje.

Sigrun & Magne Grønhaug

Enebolig med garasje Gnr.22 /Bnr.16
Mjåtveitstø 17, 5918 Frekhaug Meland Kommune



Hellvik Hus AS
Jærveien 1250, 4375 Hellvik
51 46 16 00
firmapost@hellvikhus.no
www.hellvikhus.no

Målestokk Dato 26.06.2019

1 : 500

Tegnet GPA
Kontr. HHFr

Prosjekt status Skisse Rev.

Tegning nr. S-04 Prosjekt nr. Original

Tittel
Situasjonsplan

Rev.	Revisjonen gjelder	Utført	Kontr.	Dato
------	--------------------	--------	--------	------

Denne tegning er vår eiendom og må ikke urettmessig brukes eller etterliknes jfr. lov om åndsverk av 1961.