



Bjørn Henning Hopsdal Nepstad
Dalavegen 52
5637 ØLVE

Referanser:
Dykkar:
Vår: 20/8926 - 20/80158

Saksbehandlar:
Anngunn Marie Gullbrå
anngunn.gullbra@alver.kommune.no


Dato:
16.12.2020

Melding om endra bygningstype -gbnr 191/5- Nepstad

Viser til tidlegare utsendt brev dat 04.12.20 og beklager at det har sneke seg inn feil bnr i overskrifta. Dette gjeld sjølvsagt bnr 5 ikkje bnr 6.

Viser til tilbakemelding frå deg på tidlegare utsendt spørsmål om bygg.

Me legg me til grunn opplysningar frå deg og har retta dette bygget som var registrert som bygningstype 113 –våningshus, til bygningstype 241- annen landbruksbygning.

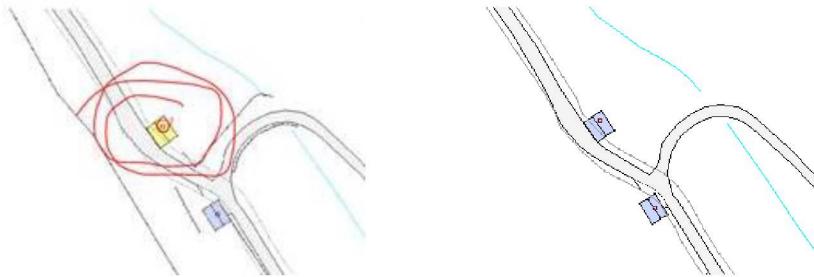

Avdelinga som lagar grunnlaget for kommunale avgifter får også melding om endringa.

Vedlagt ligg matikkelrapportar som viser kva som var registrert om bygget før rettinga og etter utført retting.

Med vennleg helsing
Alver kommune, Kart og oppmåling

Anngunn Marie Gullbrå
avdelingsingeniør

Dette dokumentet er elektronisk godkjent og har difor ingen signatur.

Vedlegg:

191-5-annen landbruksbygning

191-5-våningshus

Mottakarar:

Bjørn Henning Hopsdal Nepstad

Dalavegen 52

5637

ØLVE