

**For matrikkeleining:**

Kommune: 4631 - ALVER  
Gardsnummer: 327  
Bruksnummer: 52

Utskriftsdato/klokkeslett: 15.12.2020 kl. 15:07  
Produsert av: Kjartan Medaas  
Attestert av: Alver kommune

**Orientering om matrikkelbrev**

Matrikkelbrevet er heimla i «Lov om eigedomsregistrering» (matrikkelova) av 17. juni 2005. Etter definisjonen i matrikkelova § 3 d) er matrikkelbrevet ei attestert utskrift av matrikkelen som viser alle registrerte opplysningar om ei matrikkeleining ved oppgjeven dato.


**Om heilskap og nøyaktigheit i matrikkelbrevet**

Matrikkelen vart etablert ved konvertering av data frå tidlegare register. Det kan variere kor gode slike data er med omsyn til heilskap og nøyaktigheit. I enkelte tilfelle kan grensepunkt og grenselinjer mangle heilt eller delvis, eller vere feil registrerte. Det kan også vere feil og manglar ved registrert bygnings- og adresseinformasjon. Heilskap og kartfestingsnøyaktigheit er oftast betre innanfor enn utanfor tettbygde strøk. Ver merksam på at oppgjeve areal for mange matrikkeleiningar og bygg er usikre.

For utfyllande informasjon: [www.kartverket.no/matrikkelbrev](http://www.kartverket.no/matrikkelbrev)


# Oversiktskart for 327 / 52

Målestokk 1:1 000  
EUREF89 UTM Sone 32

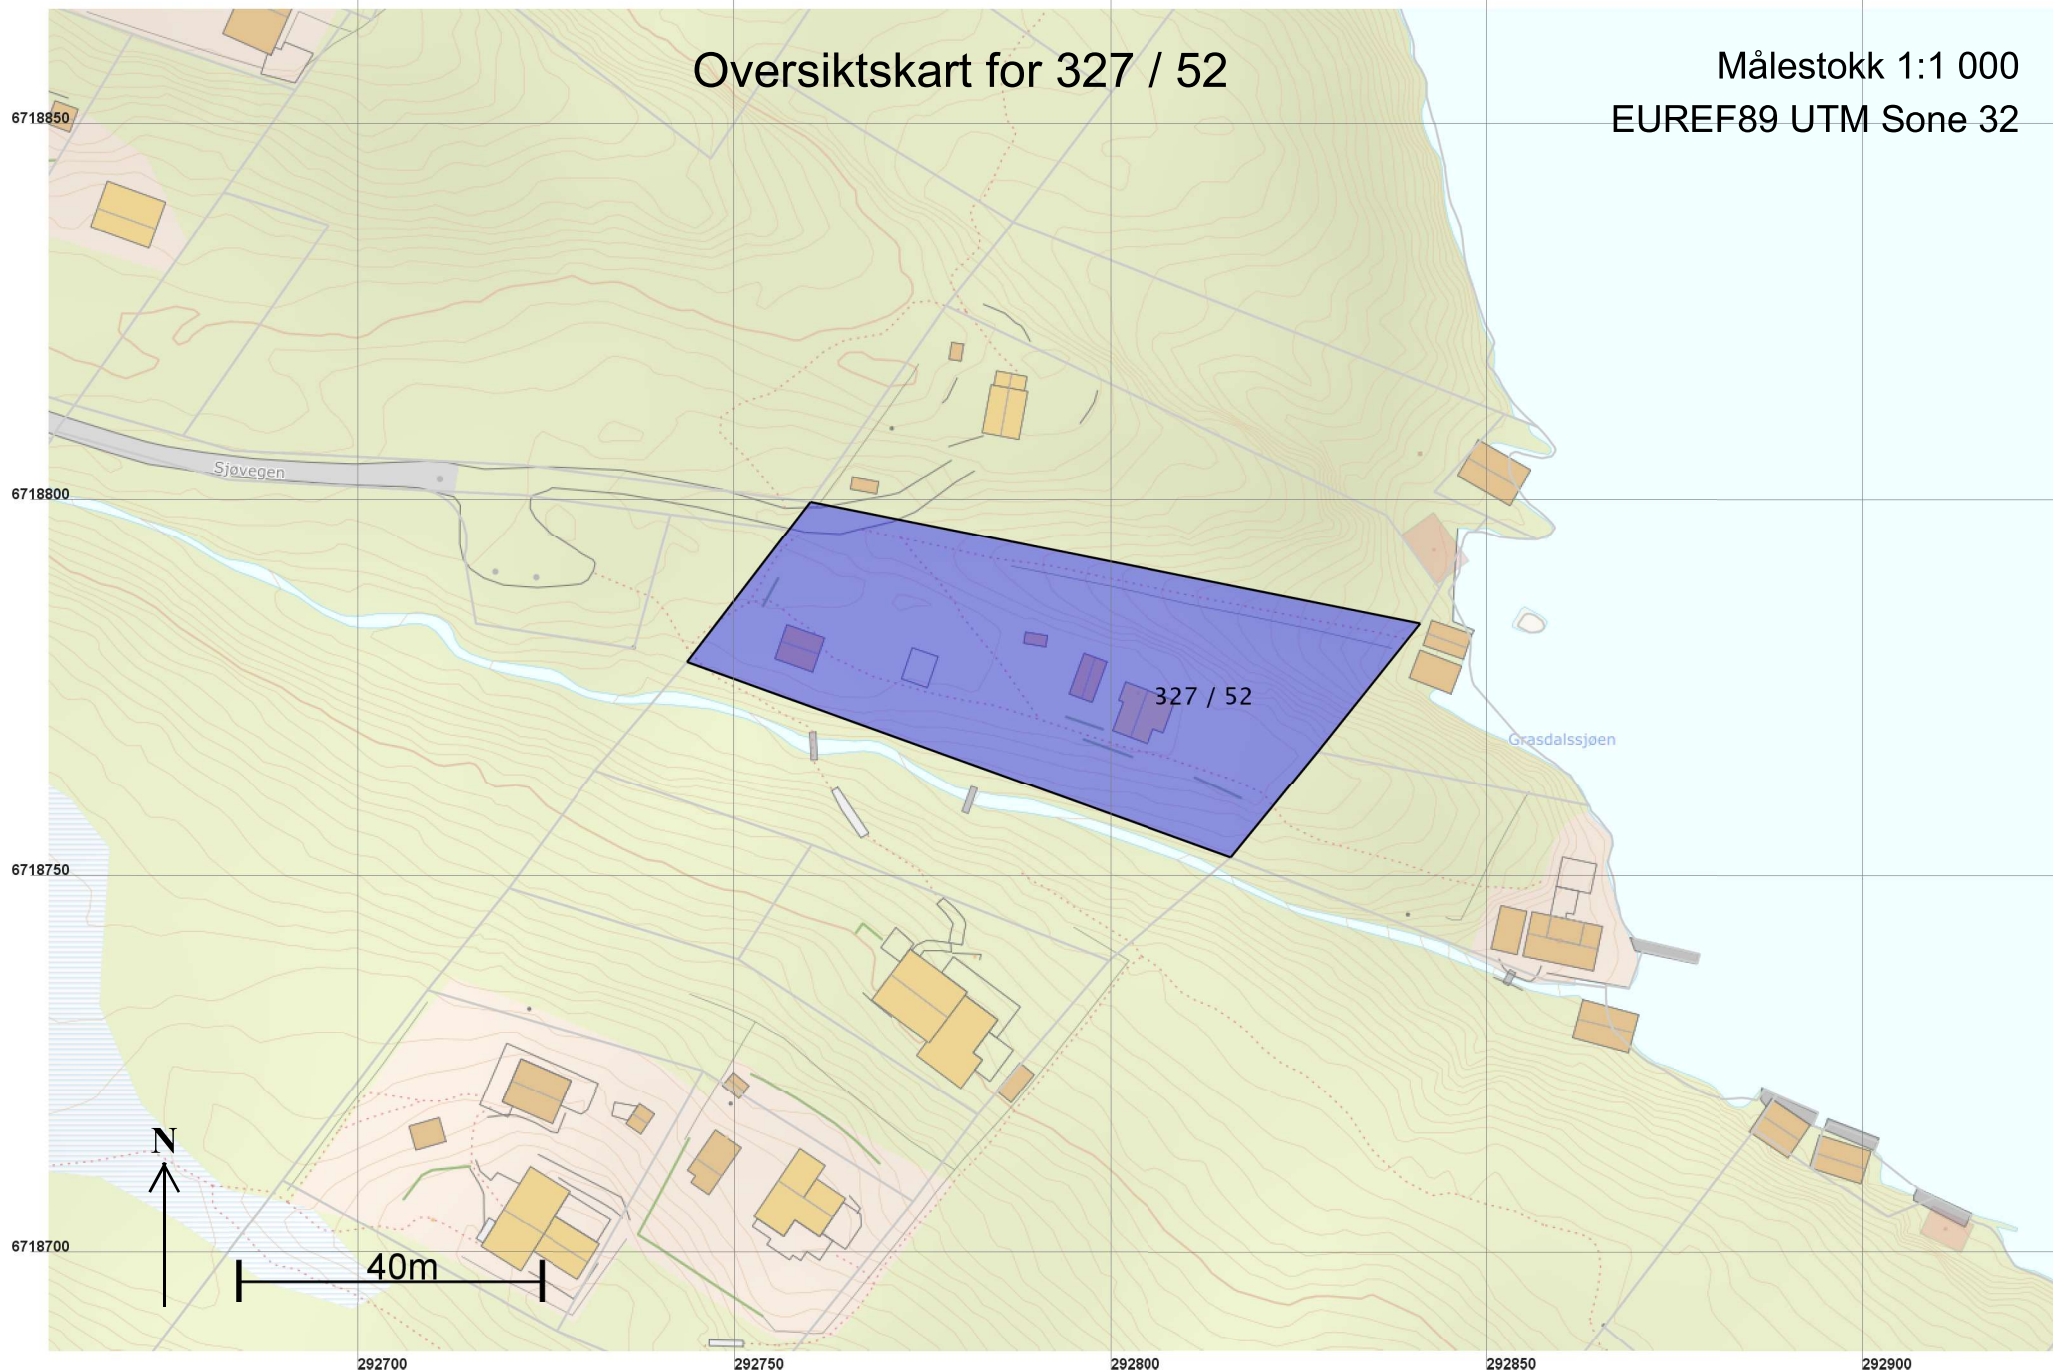

# Teig 1 (Hovudteig) 327 / 52<sub>51</sub>

Målestokk 1:500  
EUREF89 UTM Sone 32

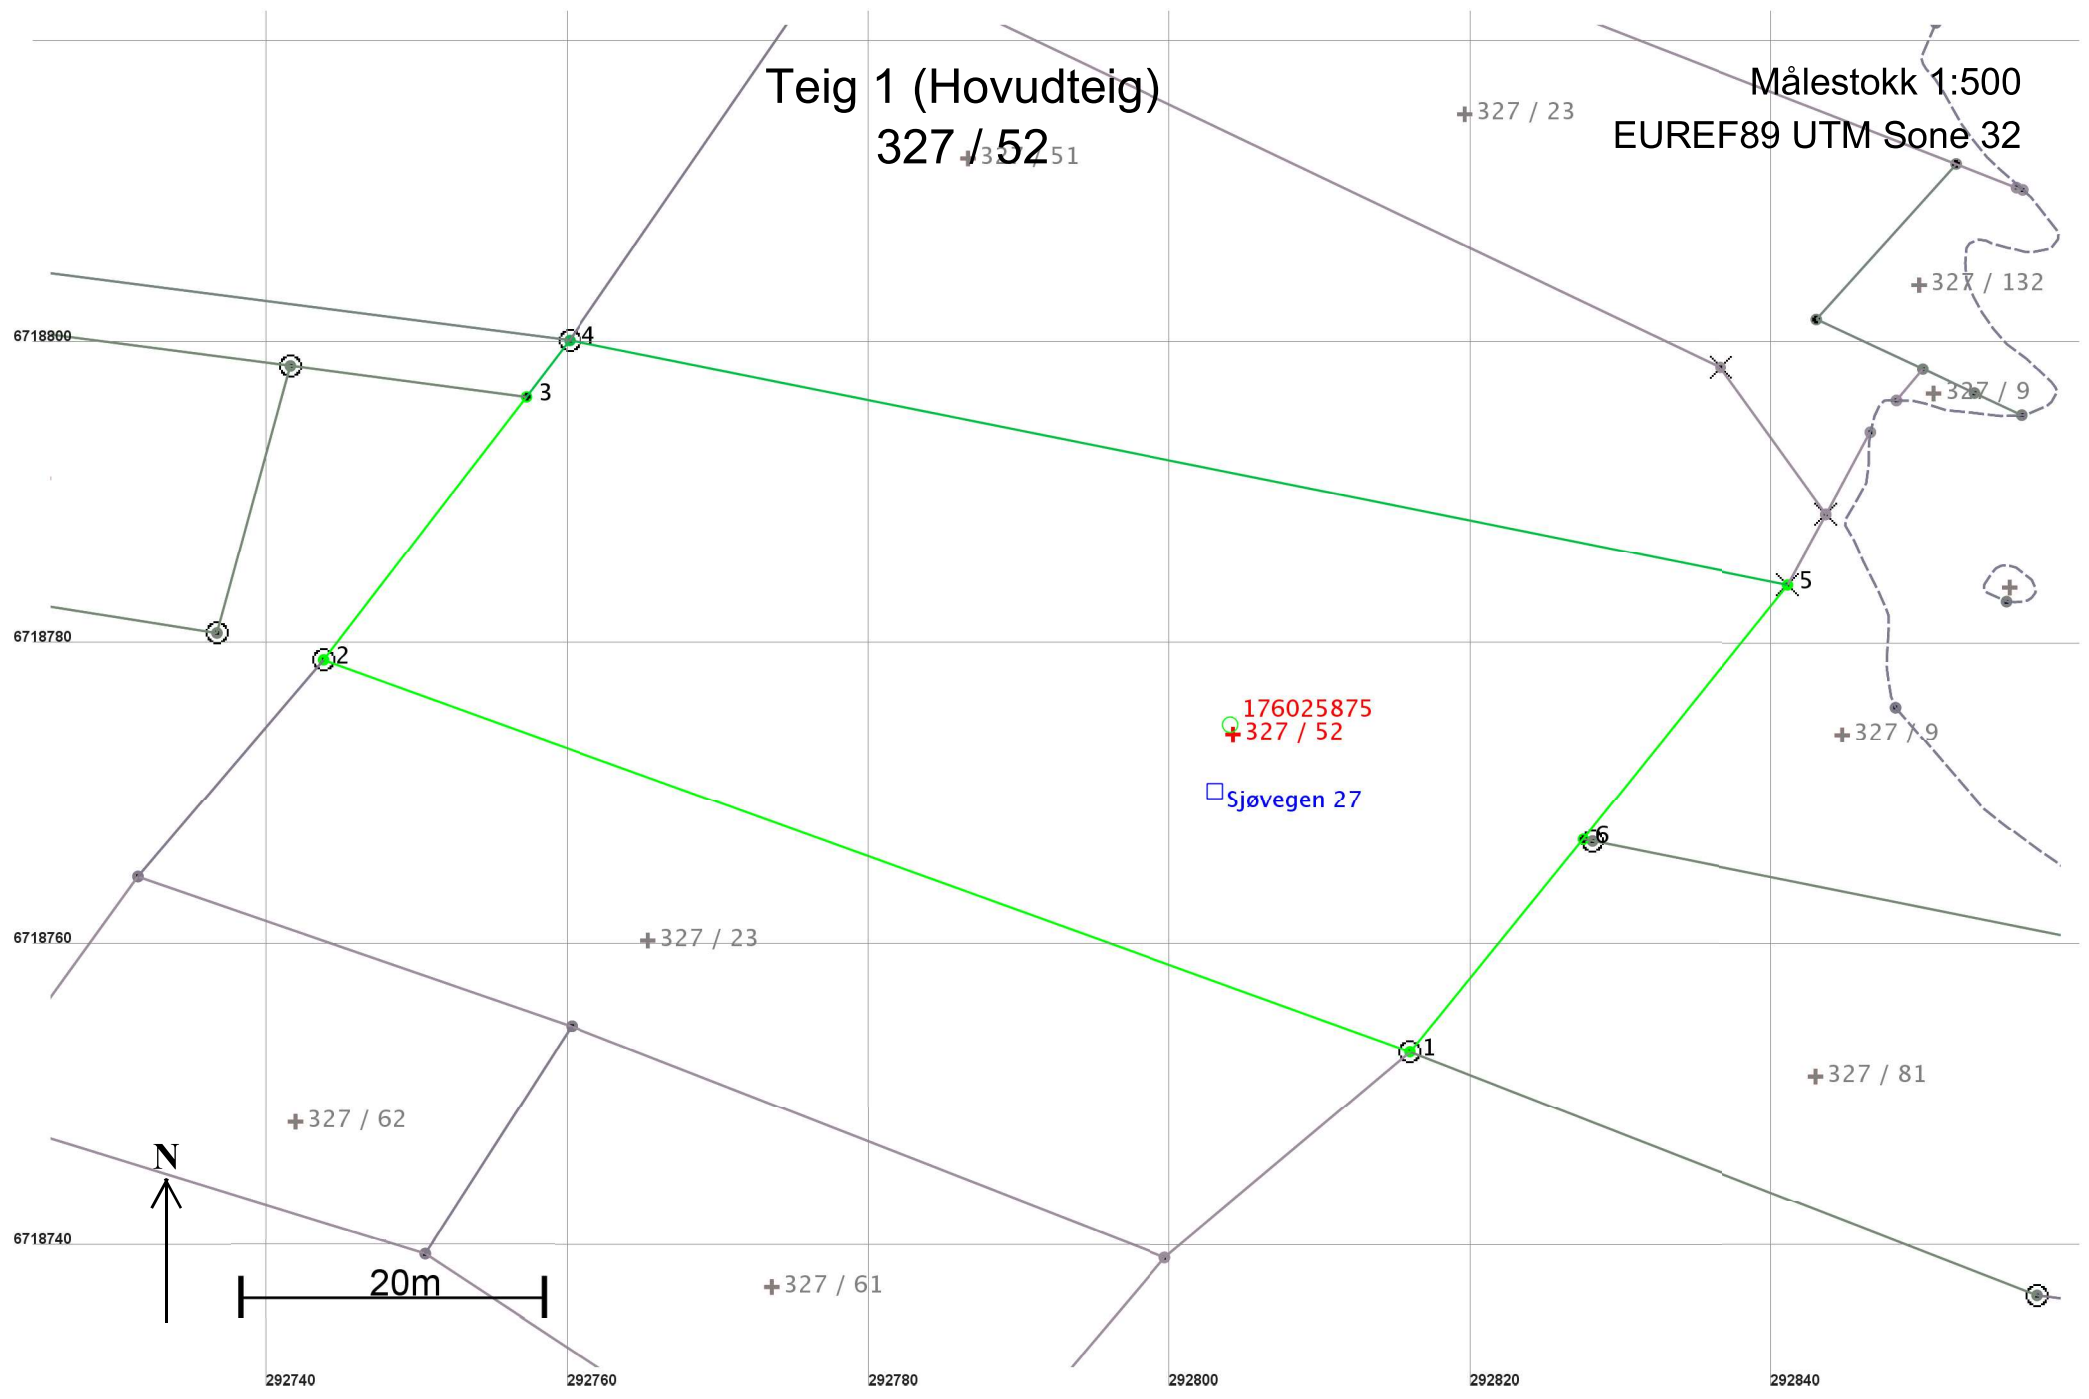

## Areal og koordinatar

Areal: 2 437

Arealmerknad:

Representasjonspunkt: Koordinatsystem: EUREF89 UTM Sone 32

Nord: 6718774

Aust: 292804

### Grensepunkt / Grenselinje

### Ytre avgrensing

| Løpenr | Nord       | Aust      | Grensemerke nedsett i / Lengde | Grensepunkttype / Hjelpelinjetype                   | Målemetode                              | Nøyaktighet | Radius |
|--------|------------|-----------|--------------------------------|---|---|-------------|--------|
| 1      | 6718753,29 | 292815,92 | Jordfast stein<br>76,65        | Offentleg godkjent grensemerke<br>Ikkje hjelpelinje | 96 GPS kinematisk (Real time kinematic) | 10          |        |
| 2      | 6718779,27 | 292743,81 | Jord<br>22,06                  | Offentleg godkjent grensemerke<br>Ikkje hjelpelinje | 96 GPS kinematisk (Real time kinematic) | 10          |        |
| 3      | 6718796,75 | 292757,27 | Ikkje spesifisert<br>4,72      | Umerkt<br>Ikkje hjelpelinje                         | 11 Terrengmålt: Totalstasjon            | 10          |        |
| 4      | 6718800,49 | 292760,15 | Jord<br>82,49                  | Offentleg godkjent grensemerke<br>Ikkje hjelpelinje | 10 Terrengmålt                          | 13          |        |
| 5      | 6718784,30 | 292841,04 | Fjell<br>21,74                 | Kors<br>Ikkje hjelpelinje                           | 96 GPS kinematisk (Real time kinematic) | 10          |        |
| 6      | 6718767,34 | 292827,43 | Ikkje spesifisert<br>18,17     | Umerkt<br>Ikkje hjelpelinje                         | 96 GPS kinematisk (Real time kinematic) | 10          |        |