

Kartvedlegg til protokoll for oppmålingsforretning

Alver Kommune

N

Eigedom
350/13, 350/13, 350/33, 350/33

Saks nr
202018224


Oppdragnr

Rekvirent
Fauske Asbjørn Johan, Fauske Elin Vikingsen

Forretningsdato
4/12/2020

Landmålar
Kjell Rune Standal

Målestokk 1:300

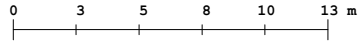

Beskriving/avtalar:

