


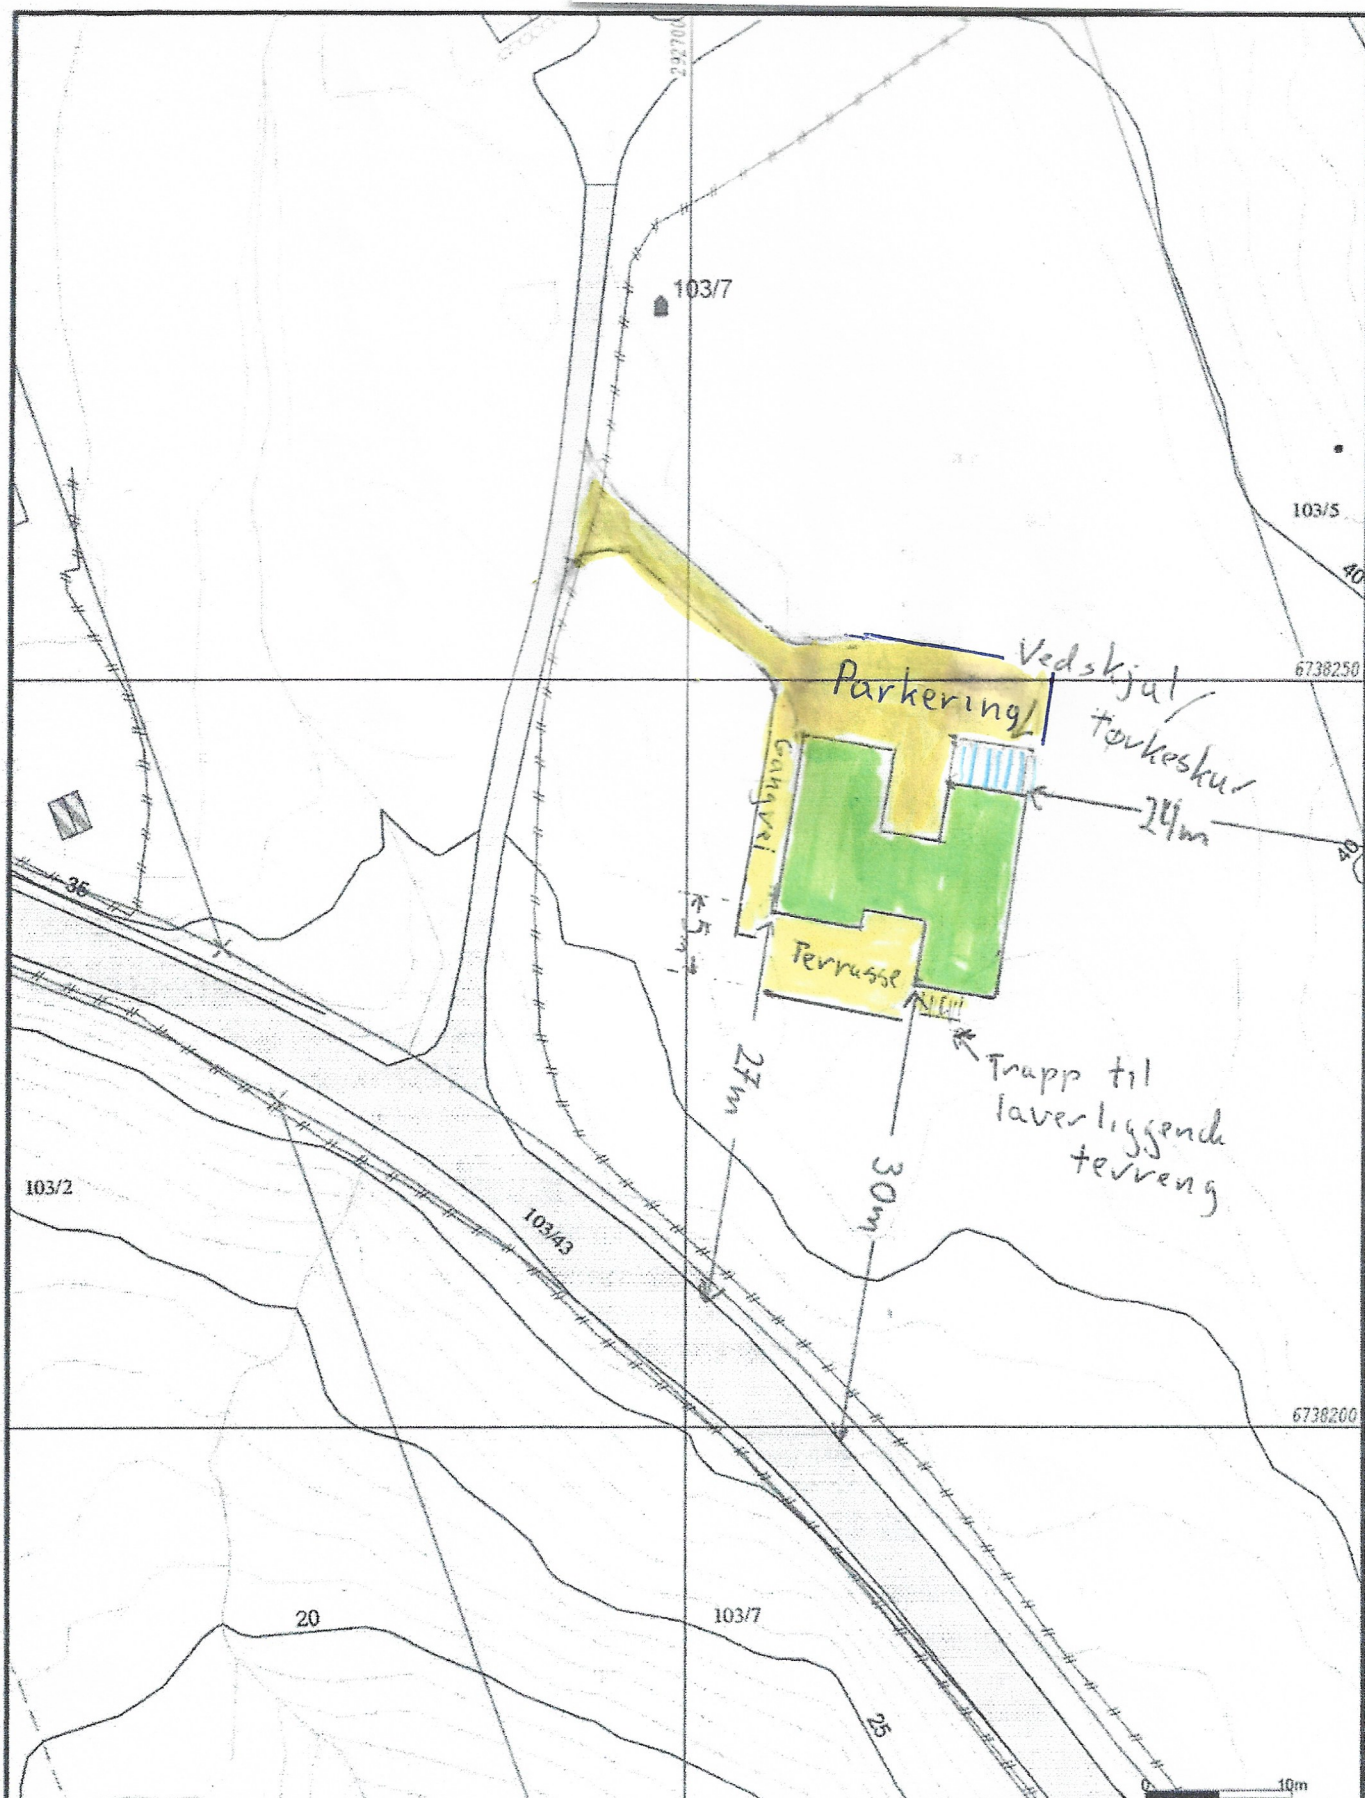

Måte Grenser
 Registrerte Grenser
 Udefinert grenser
 Terrengmåte grense
 Konstruert grensepunkt
 Bolig
 Bustad m/fallighet
 Våningshus
 Større bustader
 Hytte/feriehus
 Garasje/uthus
 Industrilager
 Andre bygg

Beliggenhet og høyder må oppfattes som orienterende.
 Koordinatsystem: UTM(EUREF89) - SONE 32 (EPSG:32632)
 Høydesystem: (EPSG:)



Lindås kommune
Geodata avdeling

Grunnkart.

Dato: 2018.10.24
Sign: SWO

G.nr. 103, b.nr. 7.



Målestokk
1:500