



Prosjekt nr	2019183	Dato sendt	26.09.2019
Type tegning	Fasade Nord og Vest	Revisjon nr	-

Areal	
BVA	m ²
BRÅ Kjøleplan (rmv.)	m ²
BRÅ Hovestian (rmv.)	m ²
BRÅ Løstplan (rmv.)	m ²
BRÅ Toalt (rmv.)	m ²
BTA (fasade)	m ²

Denne delen vil ikke sees fra siden.

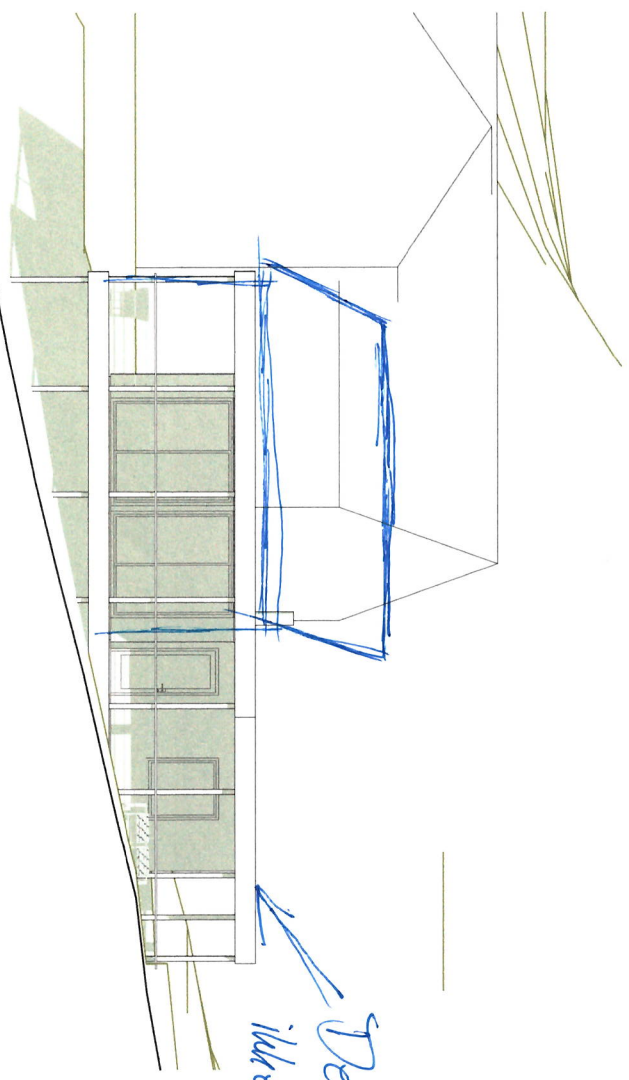

1:100 Fasade Vest

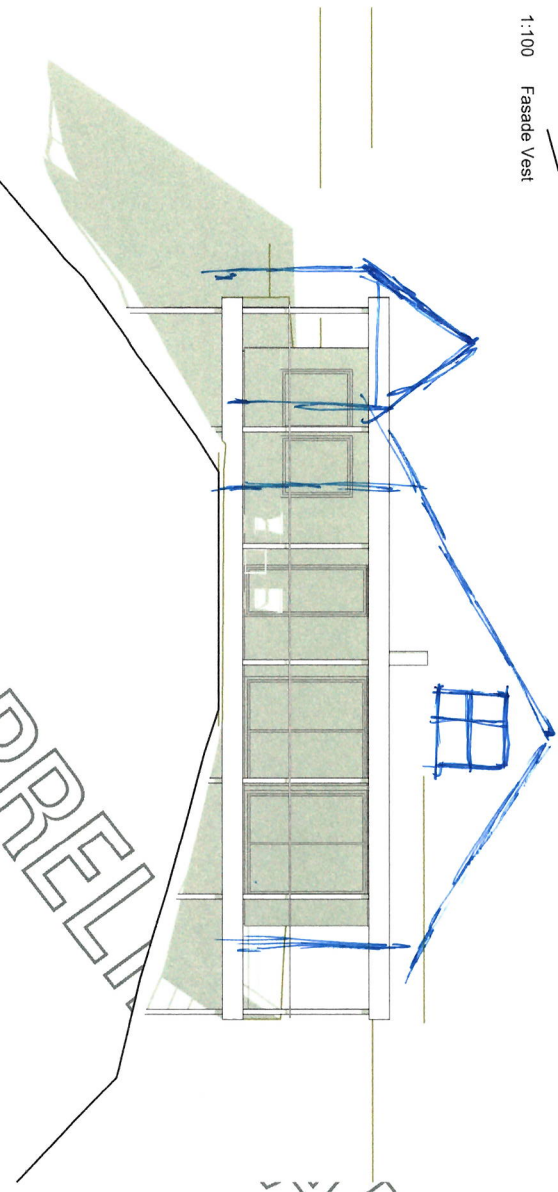

1:100 Fasade Nord

Revisjoner		
Rev.	Beskrivelse	Dato

Arkostedtegninger



ARKOCONSULT AS, Postboks 103, 5291 Valestrandstasjonen
 Tlf.: 58390003 - Fax: 58191130 - Mob: 98241511
 Mail: post@arkoconsult.no - Org.nr. 918 269 665 MVA


Tilskrivning
Siv Henanger

Forsjakt
Ny hytte


Gnr/ Bnr 137/150
 Lindås Kommune

Tegning nr:
113019183A40-1
 Tross oppsett:
Fasade Nord og Vest
 Format:
A3


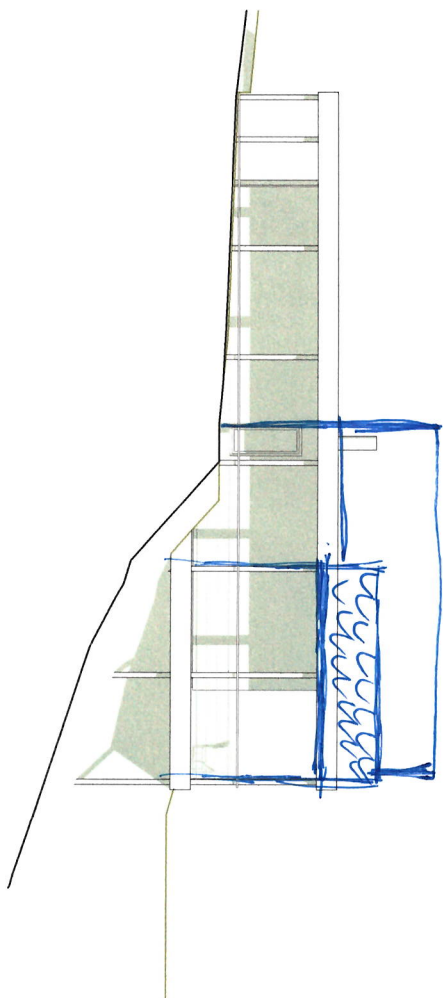

1:100 Fasade Øst

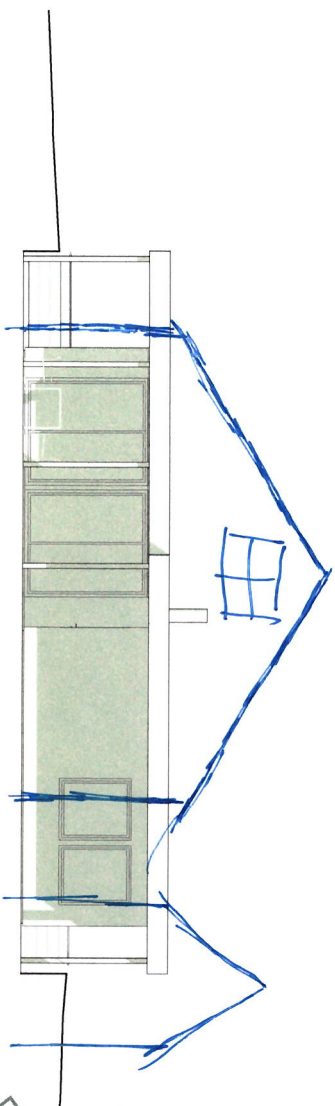

1:100 Fasade Sør

Prosjekt nr.	2019183	Dato opprettet	26.09.2019
Type tegning	Fasade Sør og Øst	Revisjon nr.	-

Areal	
Byg. (ekskludert innv.)	m ²
BPA Kjølledelen (innv.)	m ²
BPA Hoveddelen (innv.)	m ²
BPA Løstplan (innv.)	m ²
BPA Totall (innv.)	m ²
BTA (Innendørs)	m ²

Revisjoner

Nr.	Beskrivelse	Dato	Sign

Fase
søknadstegninger



ARKOCONSULT AS, Postboks 103, 5291 Valesstrandfossen
Tel.: 56390003 - Fax.: 56191130 - Mob.: 93241511
Mail: post@arkoconsult.no - Org.nr. 918 289 865 MVA

Tilneknåver
Siv Henanger
Projekt
Ny hytte
Gnr/ Bnr 137/150
Lindås Kommune

Sjef
K.F.J
Date
02/09/2019
Kontroll
-
Date
-
Måstetakk
1:100

Tegningsnr.:
113019183A40-2
Type tegning:
Fasade Sør og Øst
Format
A3

I HENHOLD TIL LOVVERK ER DENNE TEGNINGEN ARKOCONSULT AS SIN EBODOM. DENNE TEGNINGEN KAN IKKE BLI BRUKT OFFENTLIGGJORT ELLER GIBS VIDERE TIL TREDJEPART UTEN VÅRT SCHRIFTLIGE SAMTYKKE. OVERTREDELSE AV DETTE KAN FØRE TIL SØKSVAL OG/ TILBUDNINGEN KAN PRINTES I FELT SKALA, IKKE I A4. MAL. OMBREKTE PÅ TEGNING. BRUK KUN GYLDIGE MKL

PRELIMINARY