

SITUASJONSKART

Gnr/Bnr:
Adresse:
Eigar/søkar:

Kvalitet :

Gjeldande plan :
Planformål :

Vår referanse:

Sign.




Målestokk: 1:500
Dato: 10.11.2020

A17.12.2020

KOMMUNE



- | | | | |
|--|------------------------|--|------------|
| | Gjerde | | Bolighus |
| | Usikker eigedomsgrense | | Andre bygg |
| | Målt eigedomsgrense | | |

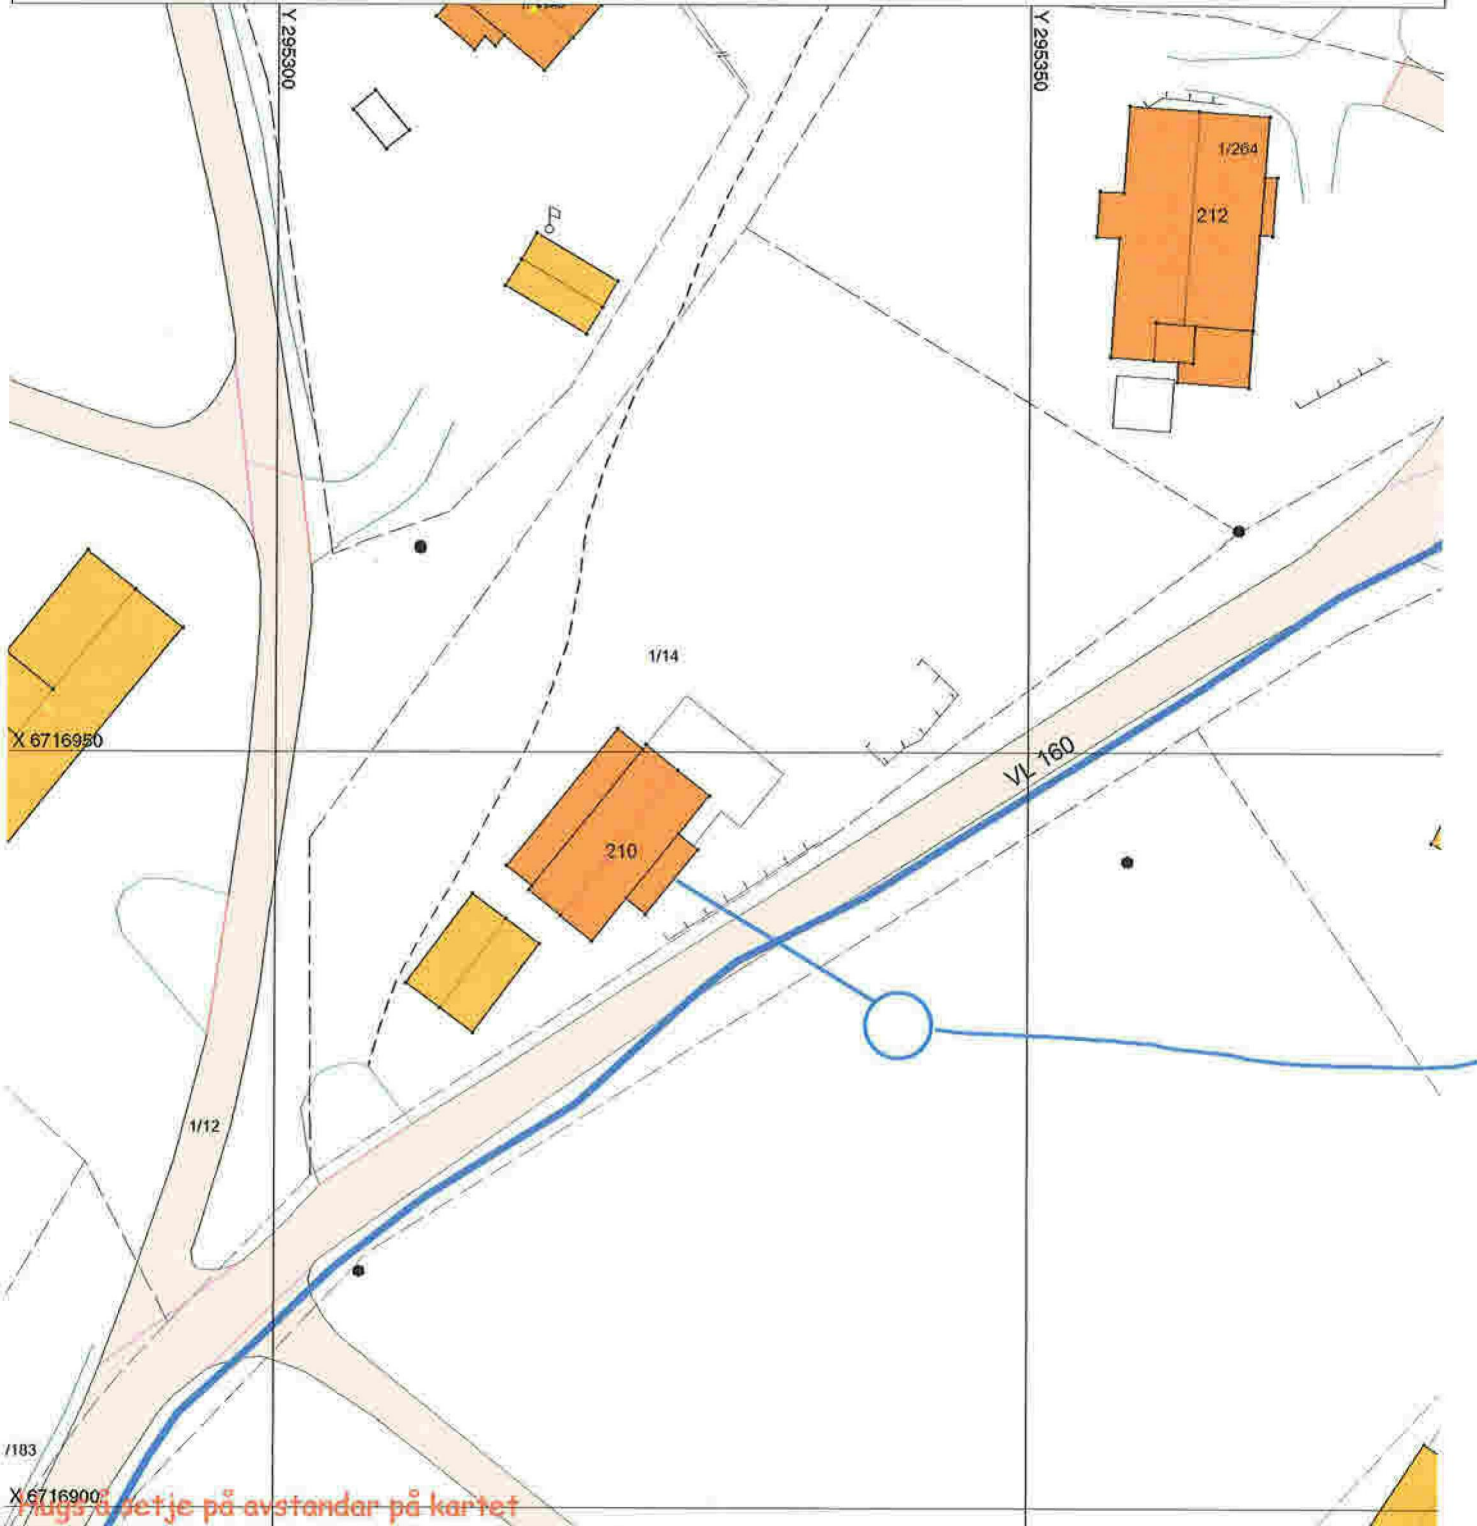

Måls & setje på avstandar på kartet

SITUASJONSPLAN



Tiltak

Solberg Sundt 09.12.2020
Underskrift Situasjonsplan Dato