


Q 3-4

© Denne tegning må ikke kopieres eller benyttes ved foretagender som Mesterhus Norge eller utførende tegnekontor ikke medvirker i.

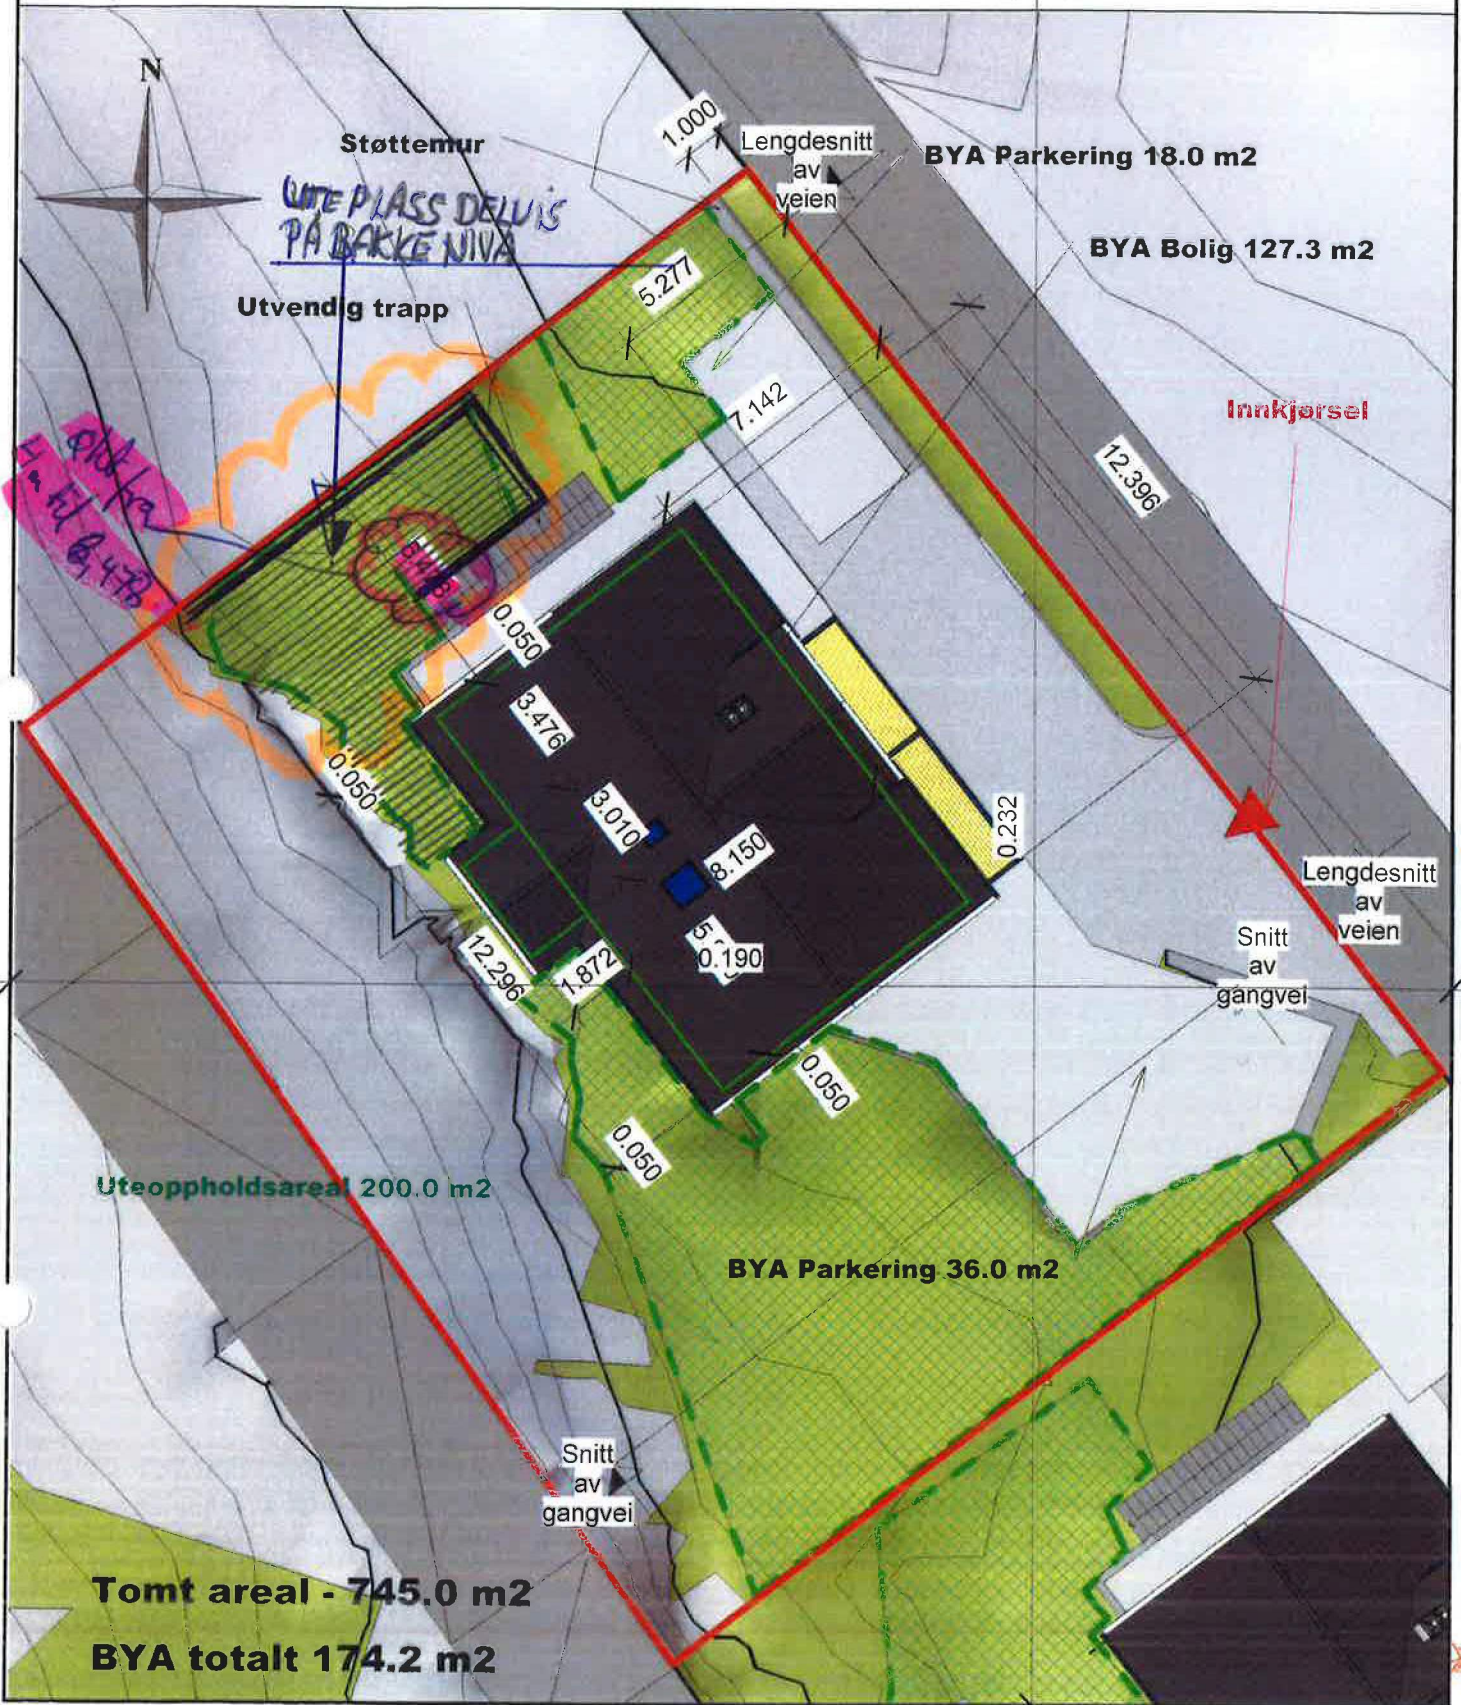

REV.	DATO:	REVISJON:	SIGN:
	19.12.2014	REVIDERT	SB
	15.01.2015	REVIDERT	SB
	03.06.2015	REVIDERT	SB
	13.05.2016	REVIDERT	AG

Utarbeidet av:  
Byggfirma Nilsen & Andersen AS  
Salhusvegen 55  
5131 NYBORG

BYGGEFIRMA  
**Nilsen & Andersen as**

firmapost@nilsenogandersen.no  
www.nilsenogandersen.no

**MESTERHUS**

TILTAKSHAVER:	
BYGGEPLASS:	MITGÅRD - LEKNES
G.nr/B.nr:	196/159
KOMMUNE:	LINDÅS

TEGN, INNHOLD:	Situasjonplan / <i>Terrasse</i>	TILTAKSART:	MÅL:
PROSJEKT:	Grete Tomt 16	BOLIG	1 : 200
ARKITEKT:	SB	DATO:	28.02.2014
		TEGN:	SB
		PROSJEKT NR:	1137
		TEGN NR:	00b