


F. 1-2 Ny løsning

© Denne tegning må ikke kopieres eller benyttes ved foretagender som Mesterhus Norge eller utførende tegnekontor ikke medvirker i.

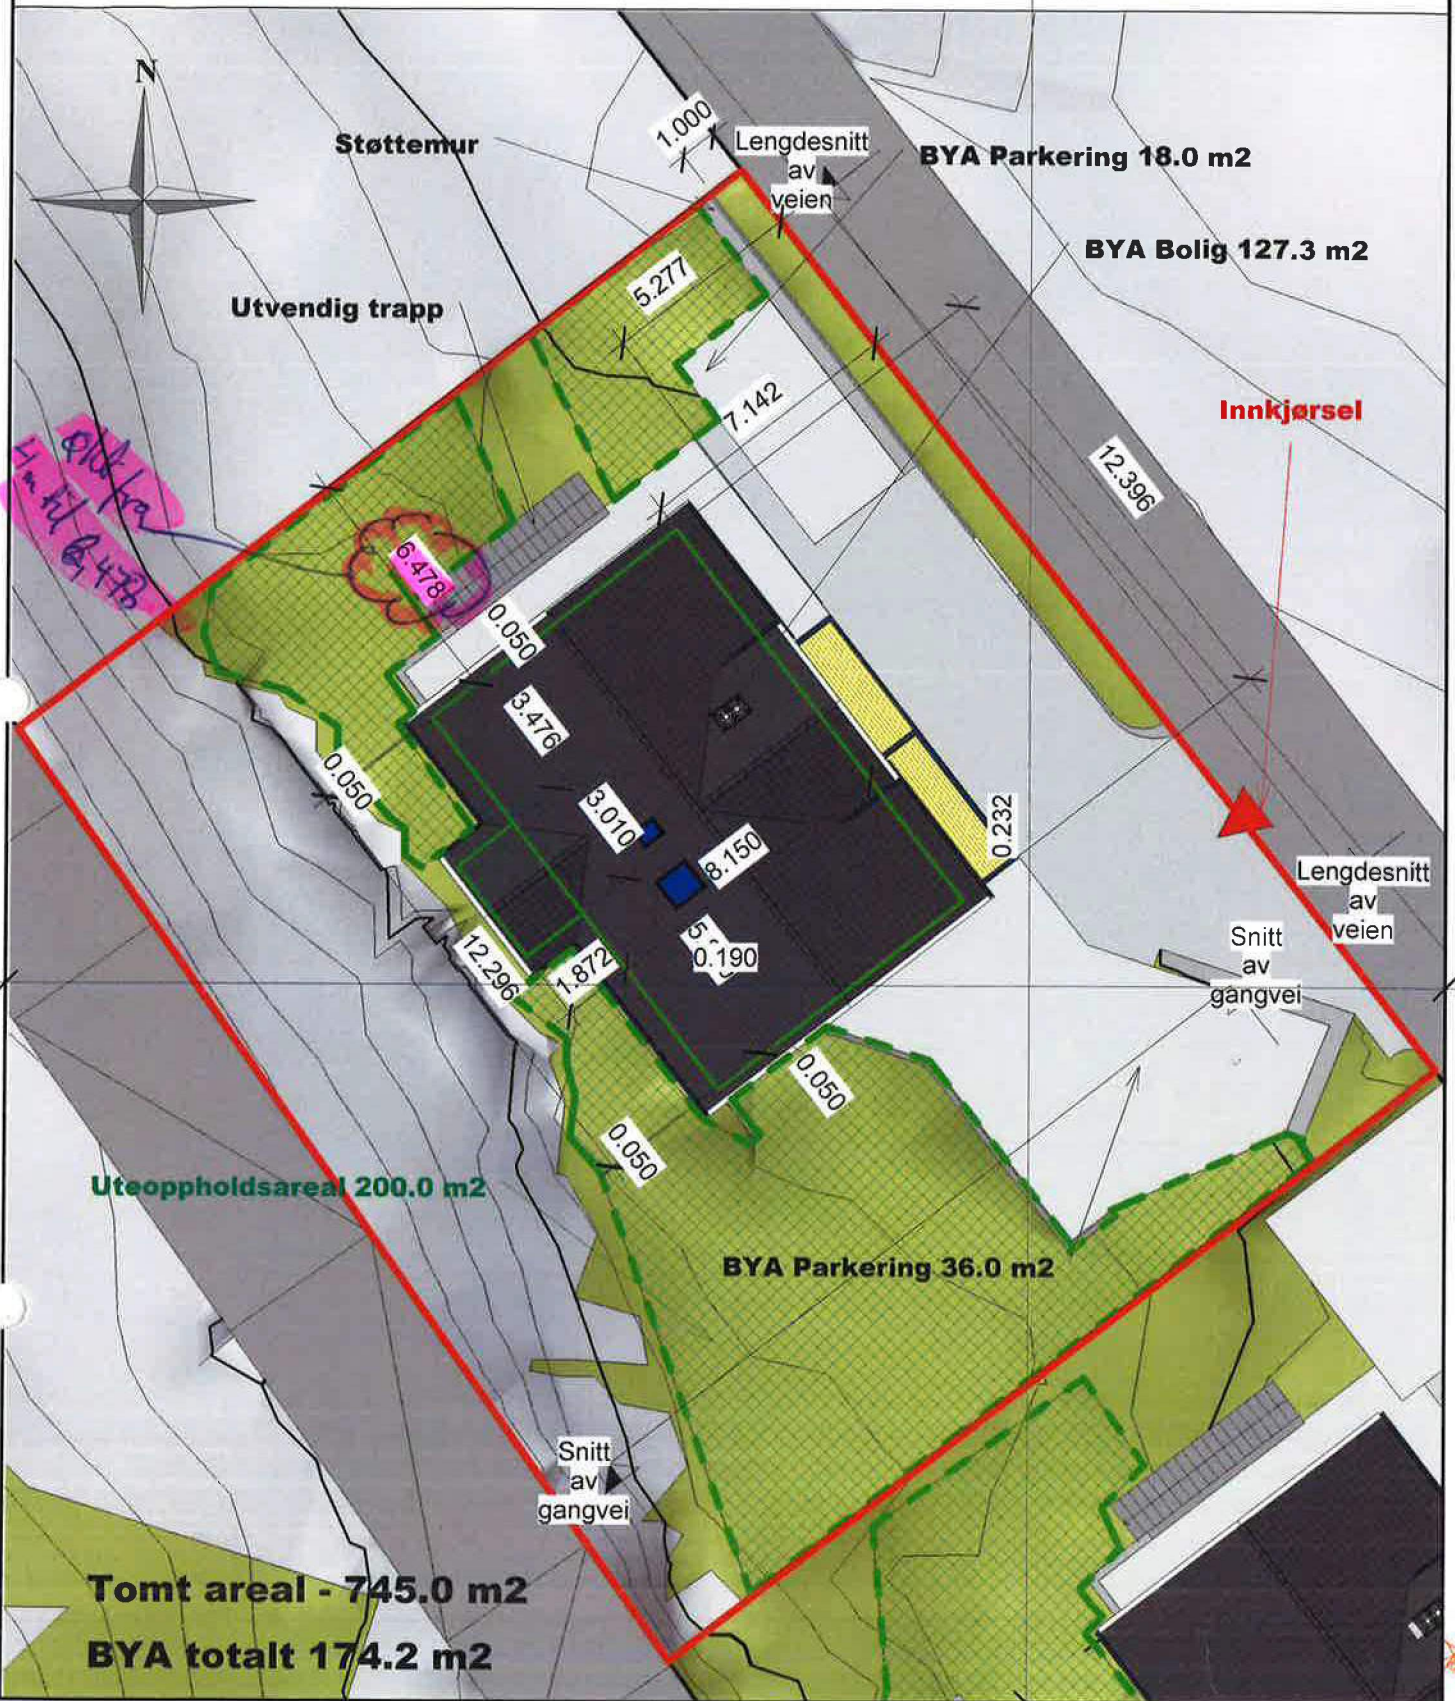

REV:	DATO:	REVISJON:	SIGN:
	19.12.2014	REVIDERT	SB
	15.01.2015	REVIDERT	SB
	03.06.2015	REVIDERT	SB

Utarbeidet av:
Byggfirma Nilsen & Andersen AS
Salhusvegen 55
5131 NYBORG



BYGGEFIRMA
Nilsen & Andersen as



firmapost@nilsenogandersen.no
www.nilsenogandersen.no

MESTERHUS

TILTAKSHAVER:	
BYGGEPLASS:	MITGÅRD - LEKNES
G.nr/B.nr:	196/159
KOMMUNE:	LINDÅS

TEGN, INNHOLD:	Situasjonplan / <i>FLYTTET BOLIG</i>		TILTAKSART:	BOLIG	MÅL:	1 : 200			
PROSJEKT:	Grete Tomt 16								
ARKITEKT:	SB	DATO:	28.02.2014	TEGN:	SB	PROSJEKT NR:	1137	TEGN NR:	00b