

SITUASJONSKART

Gnr/Bnr: 357/34_75
Adresse: Skorpo 2
Eigar/søkar: Mette Skjellanger

Kvalitet : FKB-B

Gjeldande plan : Kommuneplan
Planformål : LNF

Vår referanse: PAS

Sign.




Målestokk: 1:1000
Dato: 17.03.2020

ALVER
KOMMUNE



- // — // Gjerde
- - - - Usikker eigedomsgrense
- — — — Målt eigedomsgrense
- Bolighus
- Andre bygg

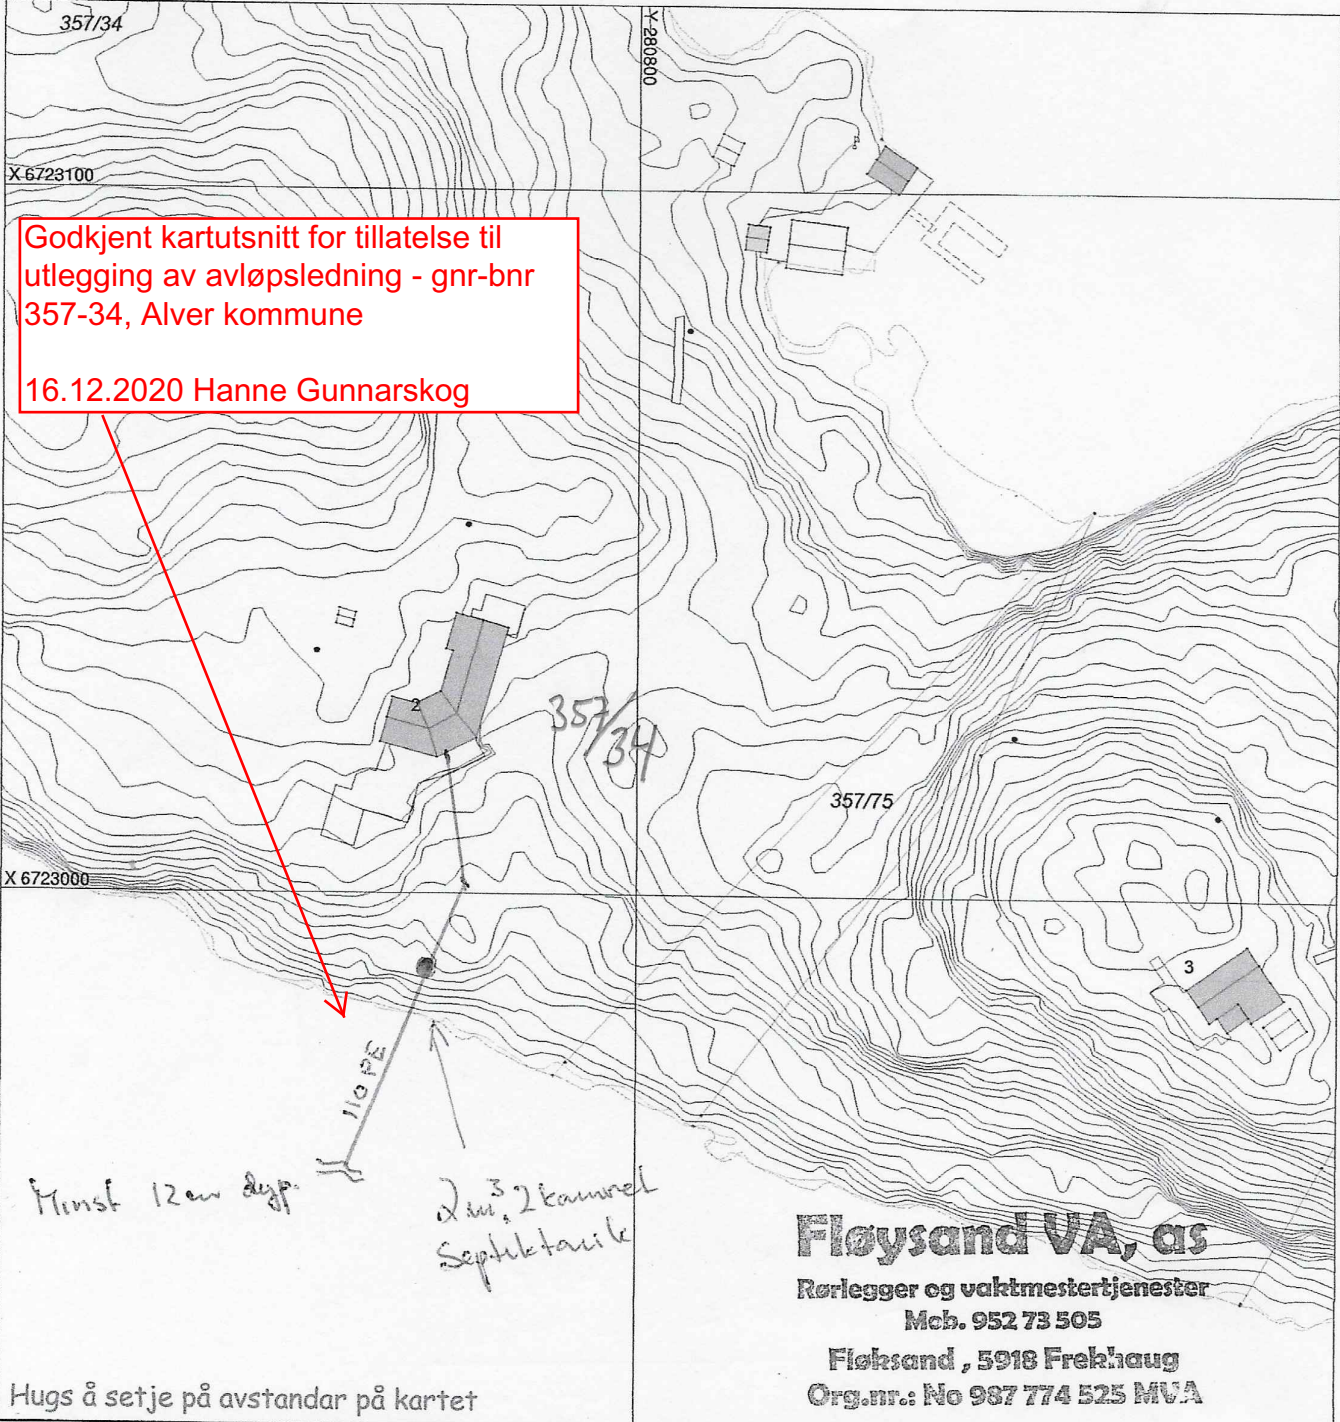

Godkjent kartutsnitt for tillatelse til utlegging av avløpsledning - gnr-bnr 357-34, Alver kommune
16.12.2020 Hanne Gunnarskog

Minst 12cm dyb

2 in 3,2 kannevel
Septiktank

Fløysand VA, as
Rørlegger og vaktmestertjenester
Mch. 952 73 505
Fløysand, 5918 Frekhaug
Org.nr.: No 987 774 525 MVA

Hugs å setje på avstandar på kartet

SITUASJONSPLAN

Tiltak

Underskrift Situasjonsplan Dato