

### SITUASJONSKART


Gnr/Bnr: 357/68  
Adresse: Sætreviksmarka 126  
Eigar/søkar: Bergitte og Karsten Berentsen

Kvalitet: FKB-B

Målestokk: 1:1000  
Dato: 27.02.2020



ALVER  
KOMMUNE

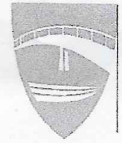

Gjeldande plan: Kommuneplan  
Planformål: Fritidsbusetnad

Vår referanse: PAS


// Gjerde  
- Usikker eigedomsgrense  
- Målt eigedomsgrense

□ Bolighus  
□ Andre bygg

Sign. ....

Godkjent kartutsnitt for tillatelse til utlegging av avløpsledning - gnr-bnr 357-68, Alver kommune

16.12.2020 Hanne Gunnarskog

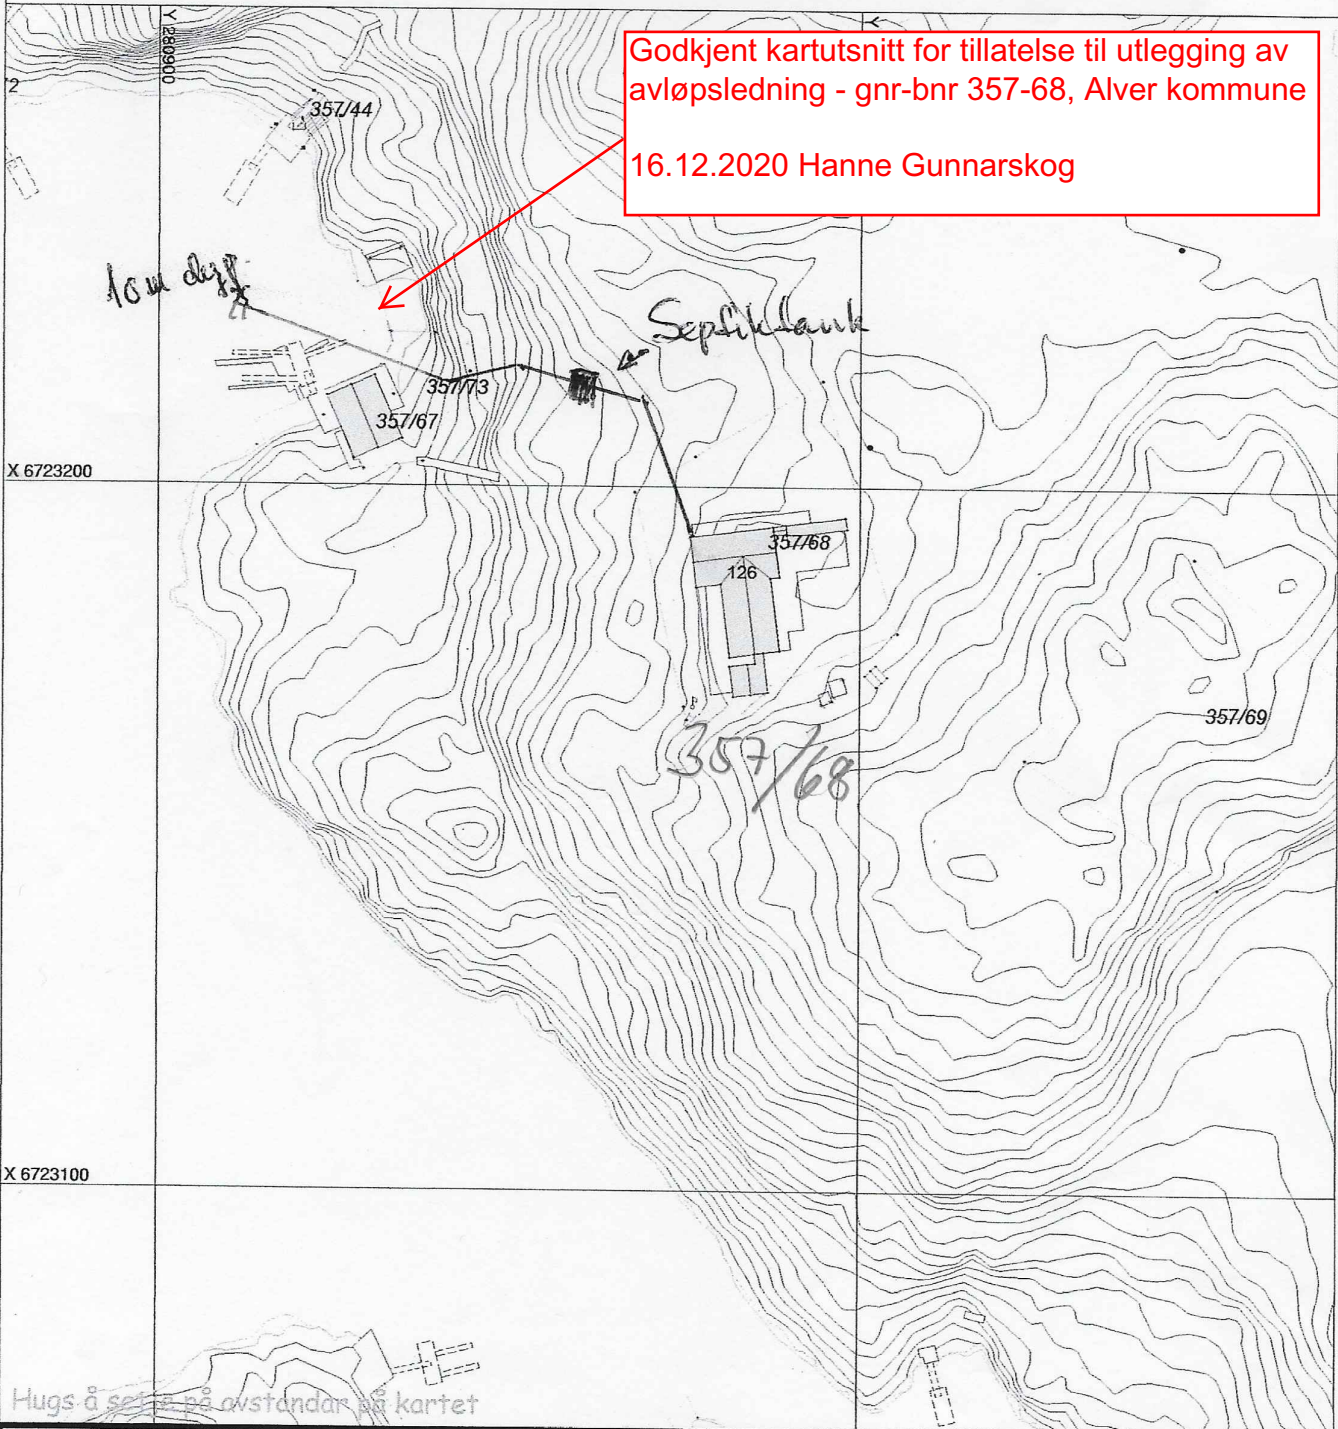

Hugs å se på avstandar på kartet

### SITUASJONSPLAN



Tiltak

Underskrift Situasjonsplan

Dato

*[Handwritten signature]*