

Vedlegg (4)

SITUASJONSKART

Gnr/Bnr: 357/33
 Adresse: Skorpo 3
 Eigarsøkar: Aud og Martin Seim

Kvalitet : FKB-B

Gjeldande plan : Kommuneplan
 Planformål : LNF

Vår referanse: PAS

Sign.




Målestokk: 1:1000
 Dato: 17.03.2020

ALVER
KOMMUNE



// — // Gjerde
 - - - - - Usikker eigedomsgrense
 — — — — — Målt eigedomsgrense

■ Bolighus
 ■ Andre bygg

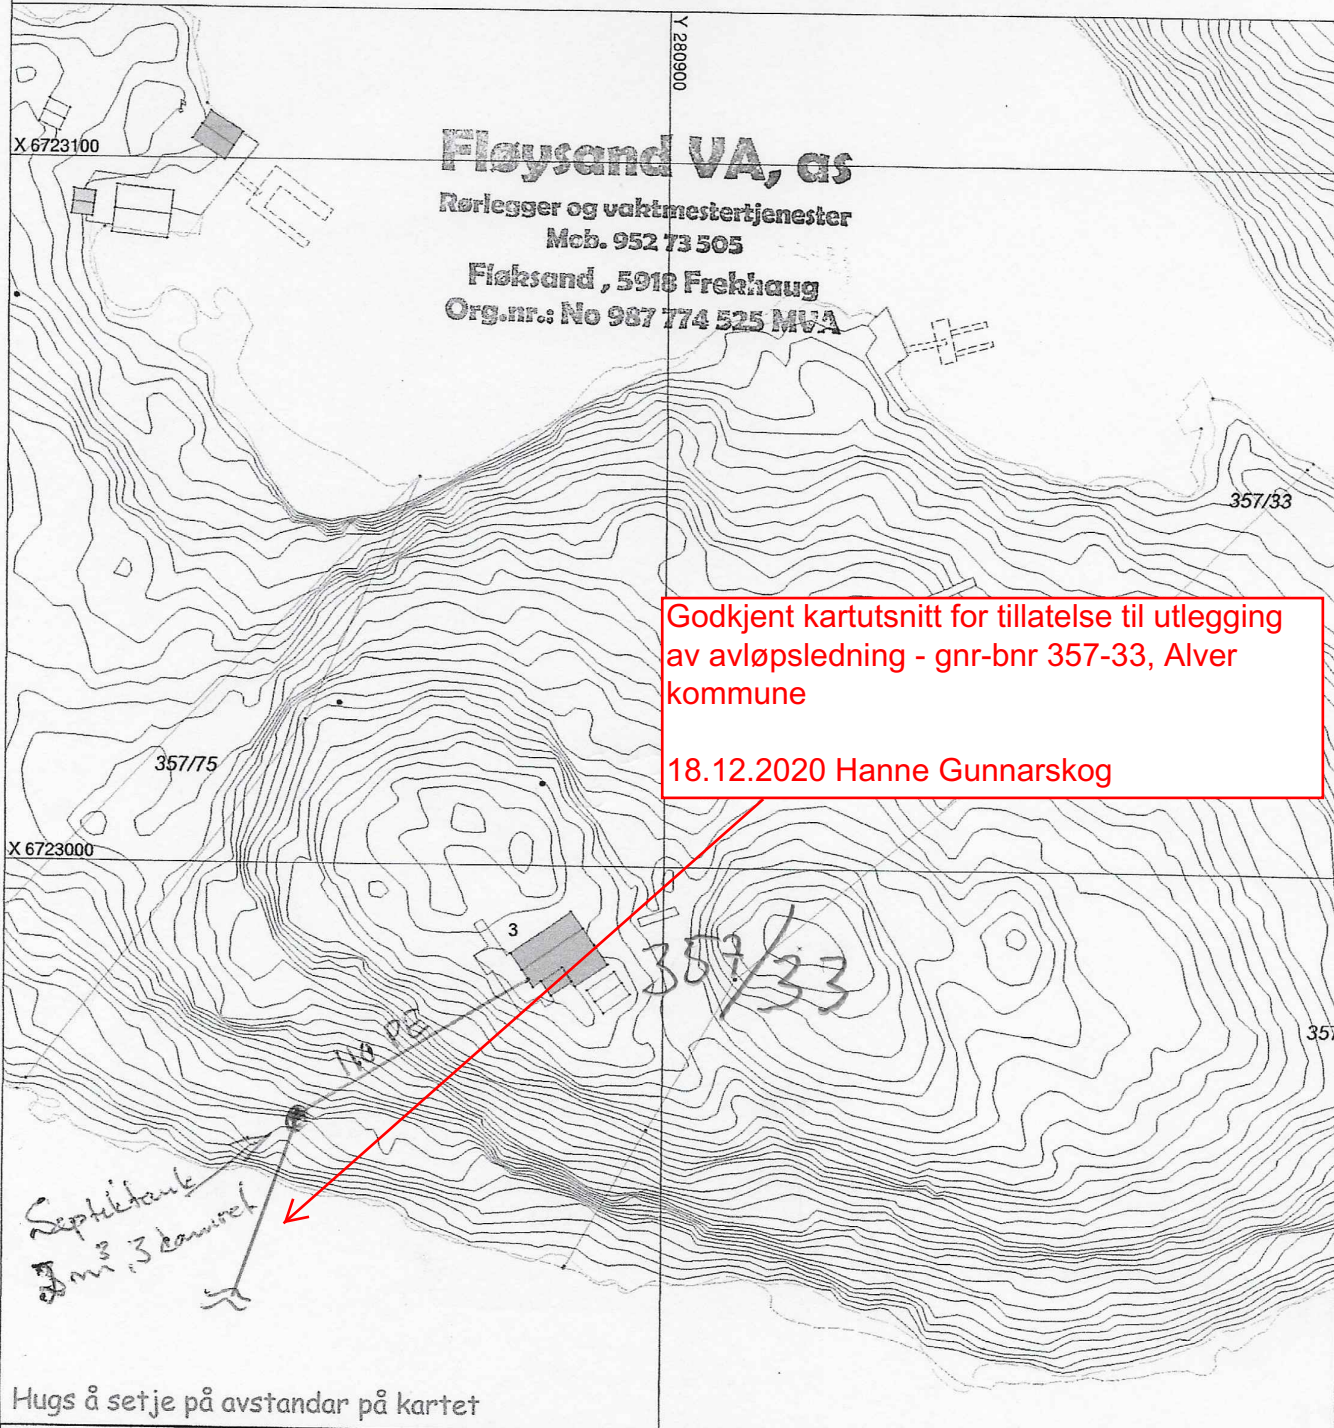

SITUASJONSPLAN

■ Tiltak

[Handwritten signature]

Underskrift Situasjonsplan

Dato