



Bjørne Kleppe
Lyngvegen 26
5914 ISDALSTØ

Referanser:
Dykkar:
Vår: 20/19193 - 20/81294


Saksbehandlar:
Anngunn Marie Gullbrå
anngunn.gullbra@alver.kommune.no

Dato:
21.12.2020

Melding om bygning eller tilbygg som er unntatt søknadsplikt

Kommunen har registrert ferdig oppsatt garasje i matrikkelen etter opplysningar i innsendt melding frå deg. Tidlegare garasje i nordvestre hjørnet av eigedommen er meldt revet/ fjerna frå kartet.

Garasjen er plassert ca i kart (fasadeliv) og bygningsopplysningane er registrert i bygningsdelen i matrikkelen.

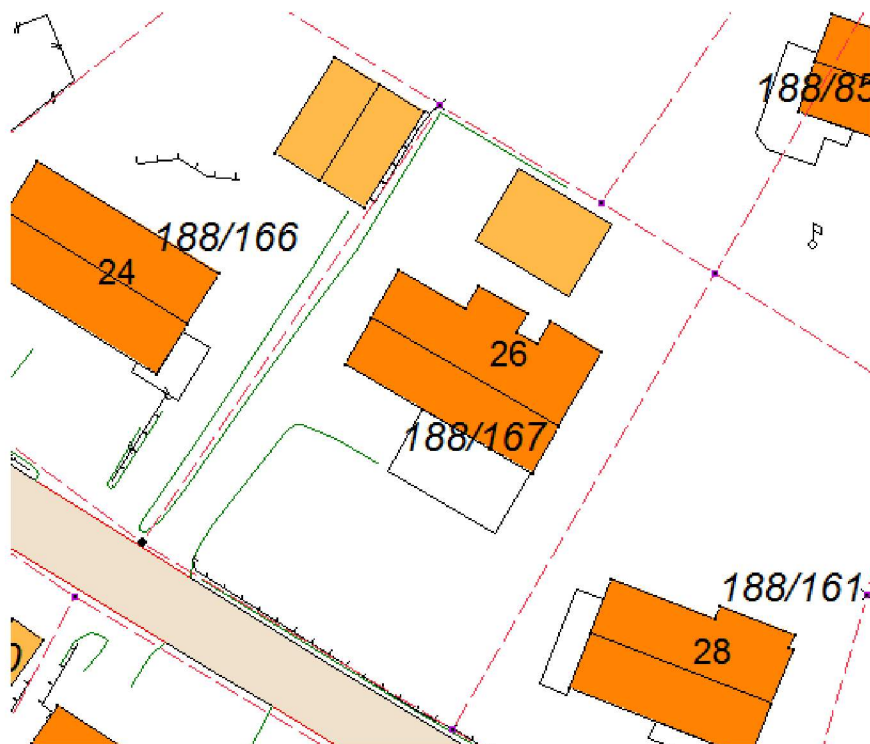

Ved denne registreringa av bygg/tilbygg utan søknadsplikt etter Pbl §20-5 i kart og matrikkel, er det ikkje vurdert om oppsett bygg/ tilbygg oppfyller vilkåra til fritak frå søknadsplikt.

Vedlagt er matrikkelrapport som viser kva opplysningar som er registrert om bygget/tilbygget.

Med vennleg helsing
Alver kommune, Kart og oppmåling

Anngunn Marie Gullbrå
avdelingsingeniør

Dette dokumentet er elektronisk godkjent og har difor ingen signatur.

Vedlegg:

188-167-garasje

Mottakarar:

Bjørne Kleppe
Katrine Kleppe

Lyngvegen 26
Lyngvegen 26

5914 ISDALSTØ
5914 ISDALSTØ