




Hjelmås
VVS AS

P.H. 21/12-20

Teiknforklaring

 Bustad	 Teiggrense
 Garasje	 Byggegrense
 Veg	
 Utomhus/grønt	

Norbohus Villanger & Sønner AS Kvassnesvegen 45 5914 Isdalstø				Cartusvurde: Kilde for beregning: Alover kommune avsnitt 17 (17.32, 17.33, 17.34) Høydeplanlagte: 192000 Kilde for beregning: 06.11.2020	
Dato: 16.12.2020	Forfatter: dagnit sh	Godkjent:	Målestokk: 1:500	SH oppmåling Epost: post@sh-oppmaling.no Tlf: 472 99 292	
Situasjonsplan ny bustad Gnr 137, bnr 771, Alovermarka Tiltakshavar: Romarheim				Erstatning for:	Erstatet av:
					901
Hensynstakning				Alover kommune	

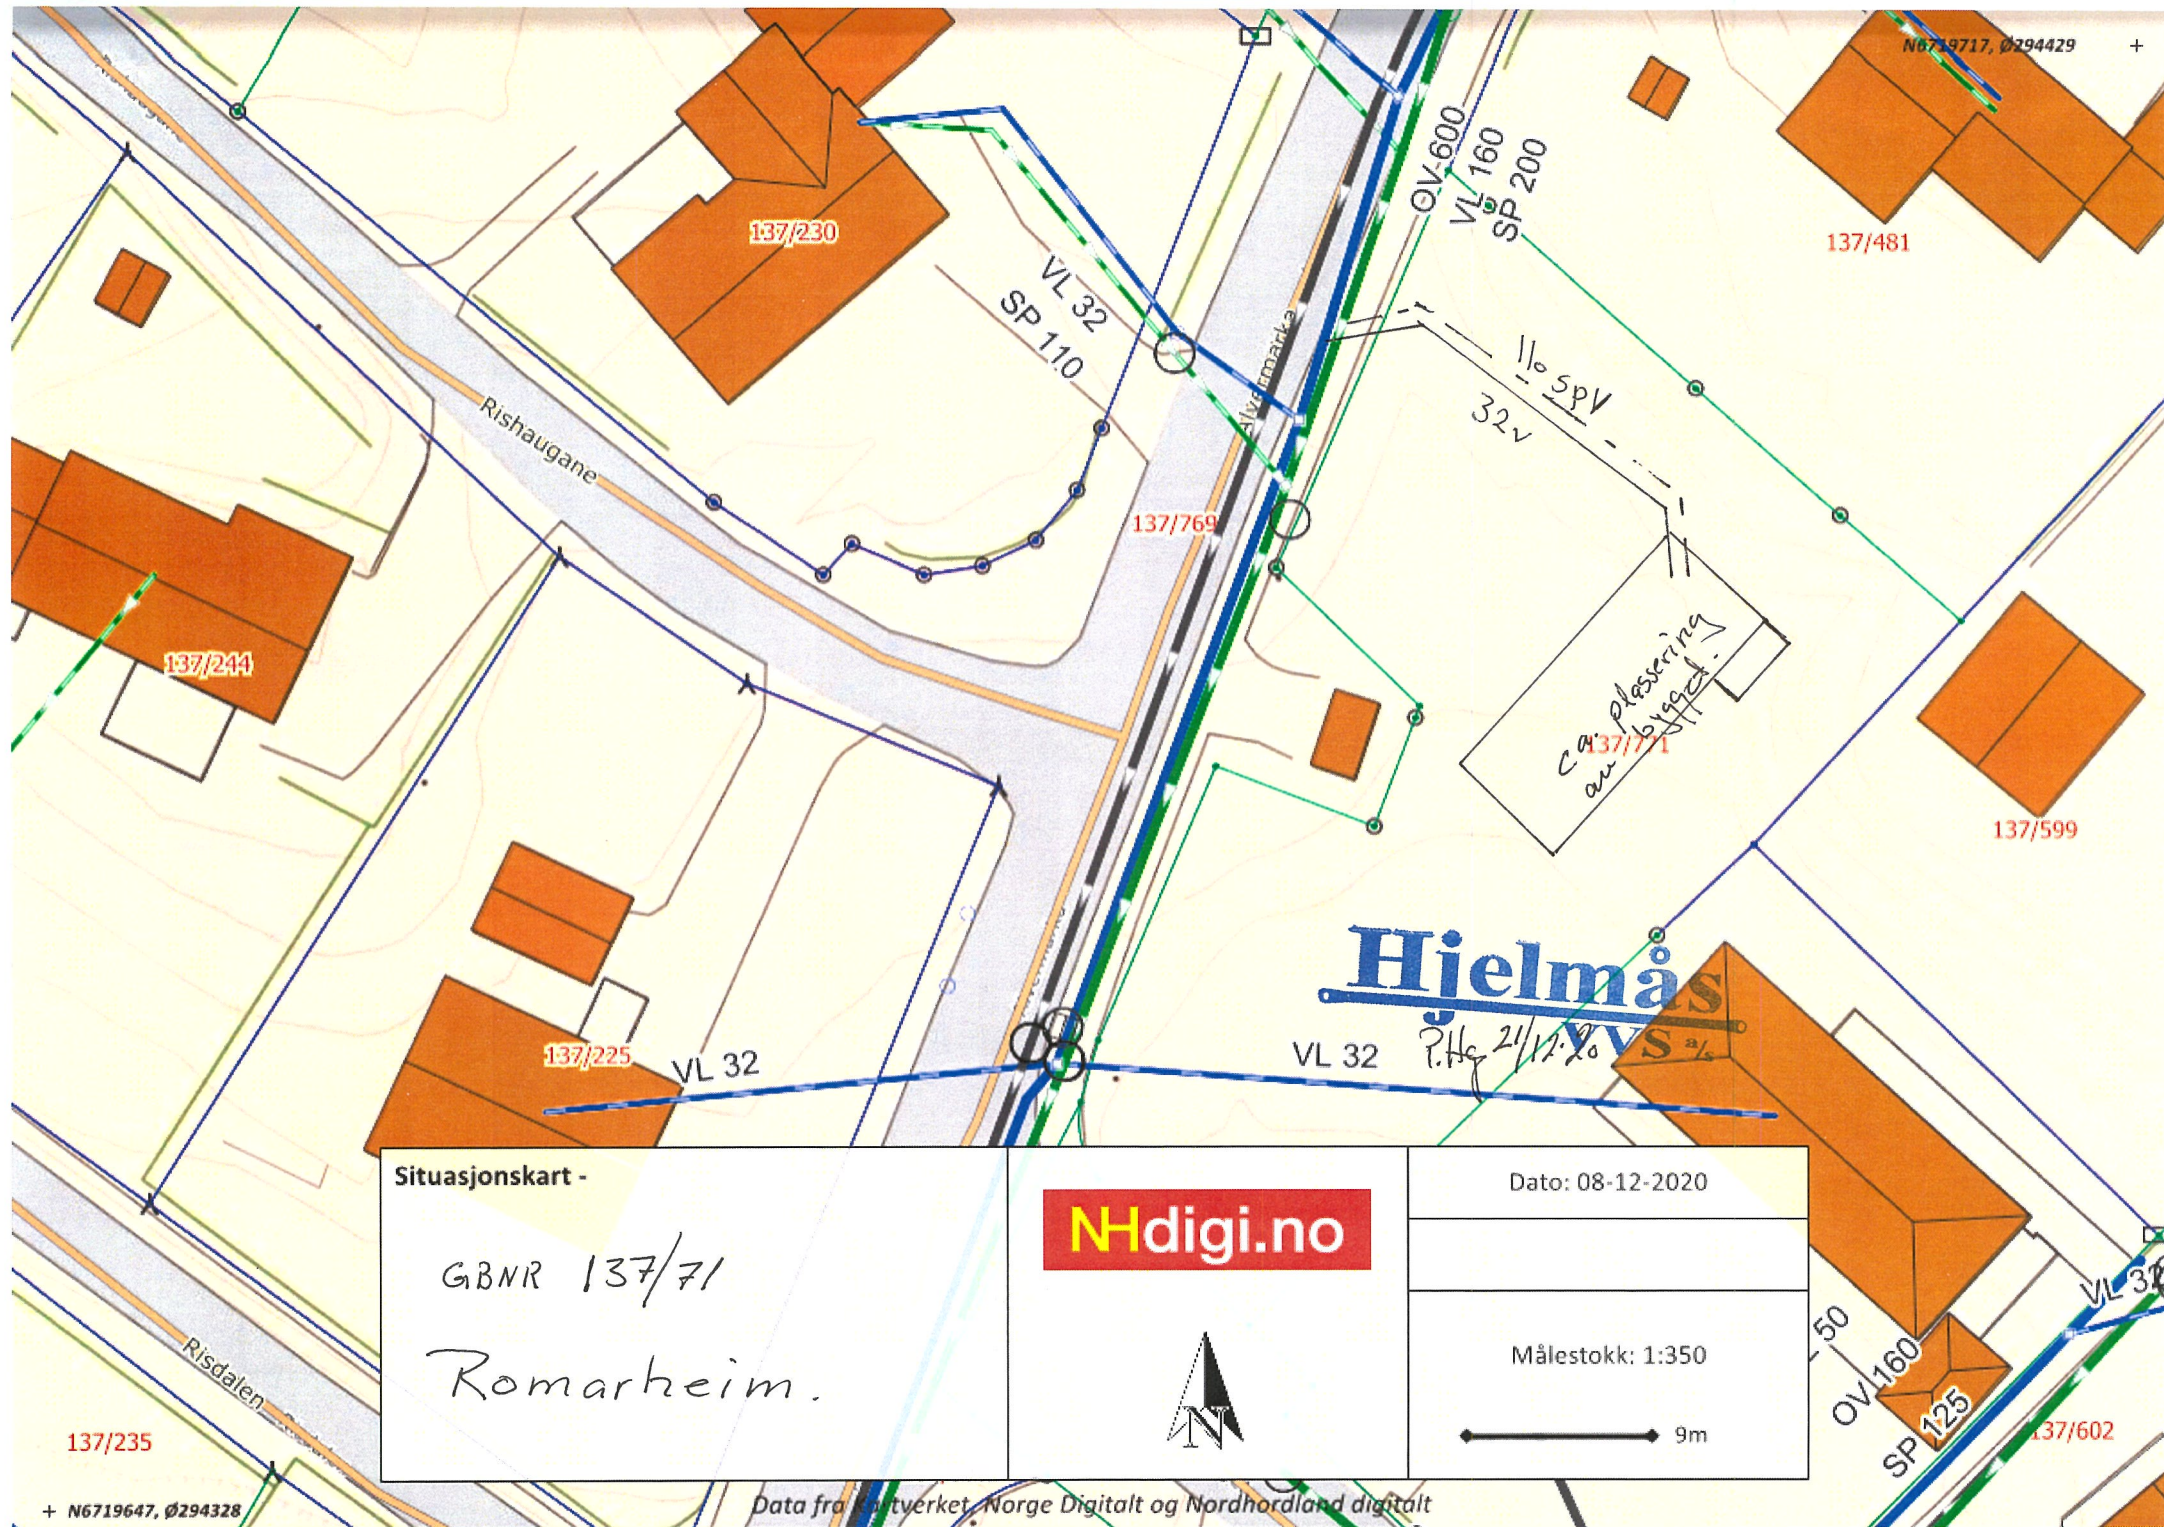

Situasjonskart - GBNR 137/71 Romarheim.	 	Dato: 08-12-2020
		Målestokk: 1:350
		 9m