


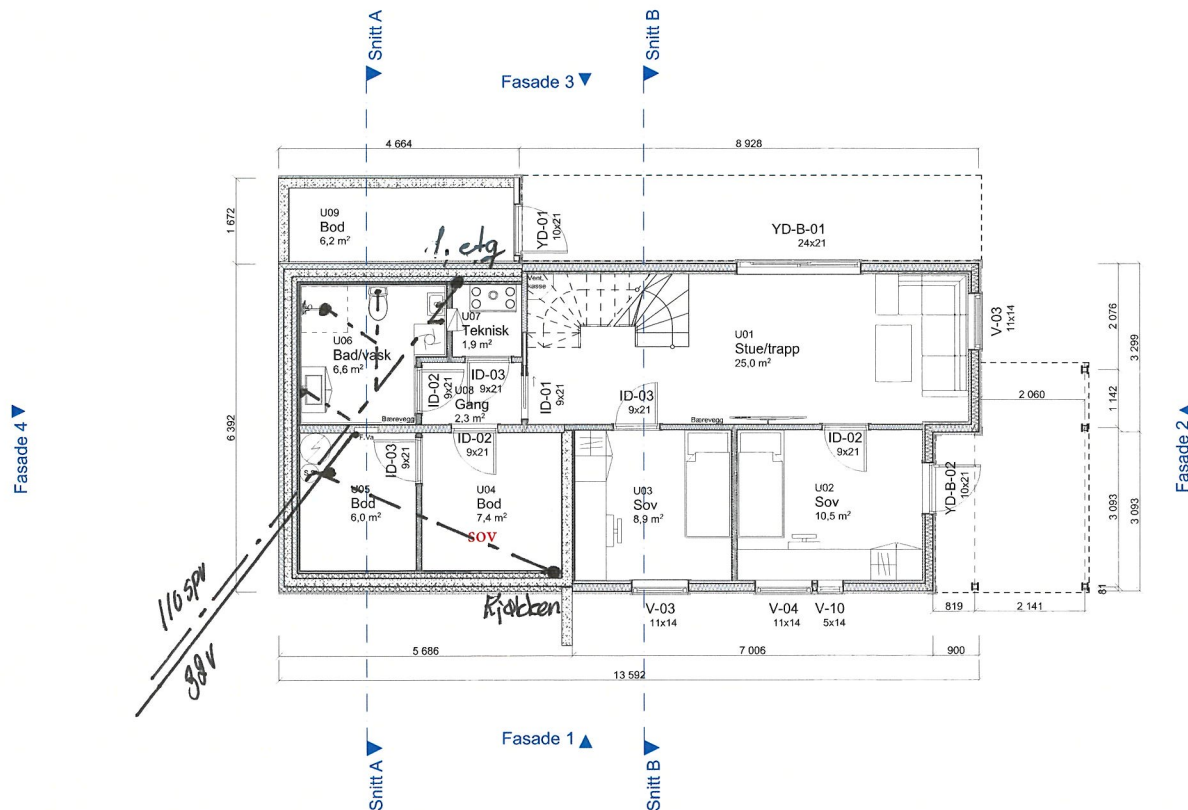

1:100 Underetasje

Hjelmås
 VVS
 P.Hg 2/12/16

Merknad

For isolasjonsmengder og U-verdier,
 Se varmetapsberegninger.

Plassering av avtrekks-tilluftsventiler og kombiboks, se tegninger
 fra ventilasjonsleverandør.

Målsetting på utside mur/stenderverk

For bolig hvor sportsbod ikke prosjekteres tilknyttet bolig,
 forutsettes sportsbod (5m²) bygd samtidig med bolig.
 Hvis tilgjengelig boenhet, trinnfri adkomst til sportsbod.

Romareal på evt. loft er målt helt ut til knevegg.

Snøfangere monteres iht. Sintef byggeforsk detaljblad 525.931

BYA er beregnet til utside underliggende støtte.
 Ved utkragede bygningsdeler trekkes BYA inn opptil 1 meter.

Tegning/prosjektering er ikke kontrollert mot
 plassering i terreng.
 Gesims- og mønehøyde er målt fra et teoretisk
 planert terreng 0,3m under ferdig støpt plate.


BYA: 116m²

Arealtebll (BRA)

Leilighets ID	Etasje	Type	Areal
	Underetasje	Primærrom	55,2
	Underetasje	Sekundærrom	17,6
	Underetasje	Garasje/carport utv. bod	6,2
	Underetasje	Åpent overbygg areal	10,8
	1. Etasje	Åpent overbygg areal	5,5
	1. Etasje	Primærrom	72,5
	1. Etasje	Garasje/carport utv. bod	5,0
	1. Etasje	Sekundærrom	3,5
			176,3 m²

Rev	Nr	Beskrivelse	Dato	Sign	Kontr

Fase		Arkitekt:	
Byggesøknadstegning		.	
		Lokalisering:	
			
Tiltakshaver:		Kommune:	
Byggeplassadressen 19		.	
0000 Poststed		Gnr./Bnr./Festnr.:	
Forhandler:		Gnr./Bnr./Festnr.	
Forhandler		DAK av:	
Prosjektørende:		DAK dato:	
Nordbohus AS		ALM 27.03.19	
Strandveien 43, 7067 Trondheim		Kontr. dato:	
Hustype:		Kontr. dato:	
Astro		Rev. ID.	
Rev. ID.		Rev. dato:	
Arkivnr.:		Tegningsnr.:	
9002-19		B20-1	
Type tegning:		Ark.:	
Plan Underetasje		Målestokk	
		1:100	

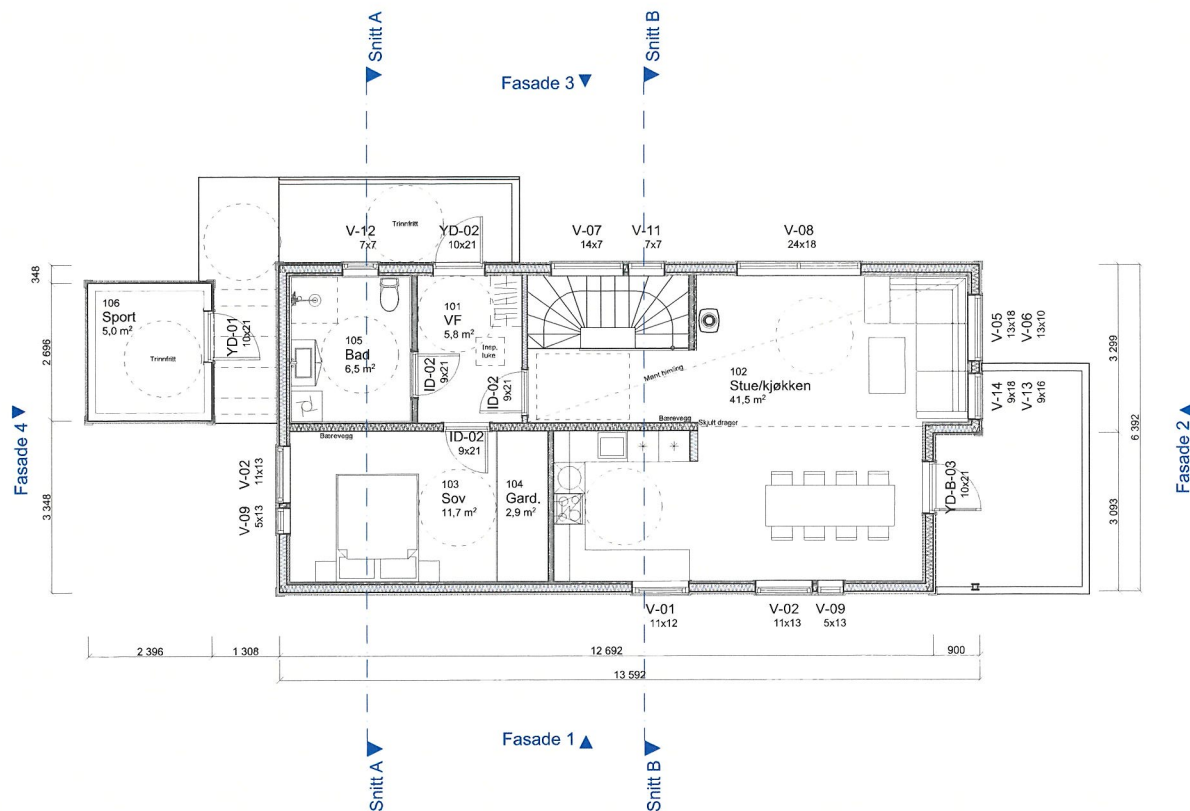

1:100 1. Etasje

Hjelmås
P. Hg 1/12 2020

Merknad

For isolasjonsmengder og U-verdier,
Se varmetapsberegninger.

Plassering av avtrekks-tilluftsventiler og kombiboks, se tegninger
fra ventilasjonsleverandør.

Målsetting på utside mur/stenderverk

For bolig hvor sportsbod ikke prosjekteres tilknyttet bolig,
forutsettes sportsbod (5m²) bygd samtidig med bolig.
Hvis tilgjengelig boenhet, trinnfri adgang til sportsbod.

Romareal på evt. loft er målt helt ut til knevegg.

Snøfangere monteres iht. Sintef byggforsk detaljblad 525.931

BYA er beregnet til utside underliggende støtte.
Ved utkragede bygningsdeler trekkes BYA inn opptil 1 meter.

Tegning/prosjektering er ikke kontrollert mot
plassering i terreng.
Gesims- og mønehøyde er målt fra et teoretisk
planert terreng 0,3m under ferdig støpt plate.

BYA: 116m²

Arealtabell (BRA)

Leilighets ID	Etasje	Type	Areal
	Underetasje	Primærrom	55,2
	Underetasje	Sekundærrom	17,6
	Underetasje	Garasje/carport utv. bod	6,2
	Underetasje	Åpent overbygd areal	10,8
	1. Etasje	Åpent overbygd areal	5,5
	1. Etasje	Primærrom	72,5
	1. Etasje	Garasje/carport utv. bod	5,0
	1. Etasje	Sekundærrom	3,5
			176,3 m²

Rev	Nr	Beskrivelse	Dato	Sign	Kontr

Byggesøknadstegning



Tiltakshaver:
Byggeplassadressen 19
0000 Poststed

Forhandler:
Forhandler

Prosjektørende:
Nordbohus AS
Strandveien 43, 7067 Trondheim

Hustype:
Astro

Arkivnr.:
9002-19

Tegningsnr.:
B20-2

Ark:
A3

Målestokk:
1:100

Type tegning:

Plan 1. Etasje

Denne tegningen tilhører Nordbohus AS. Ettertegning kr. lov om åndsverk av 12.5.1961