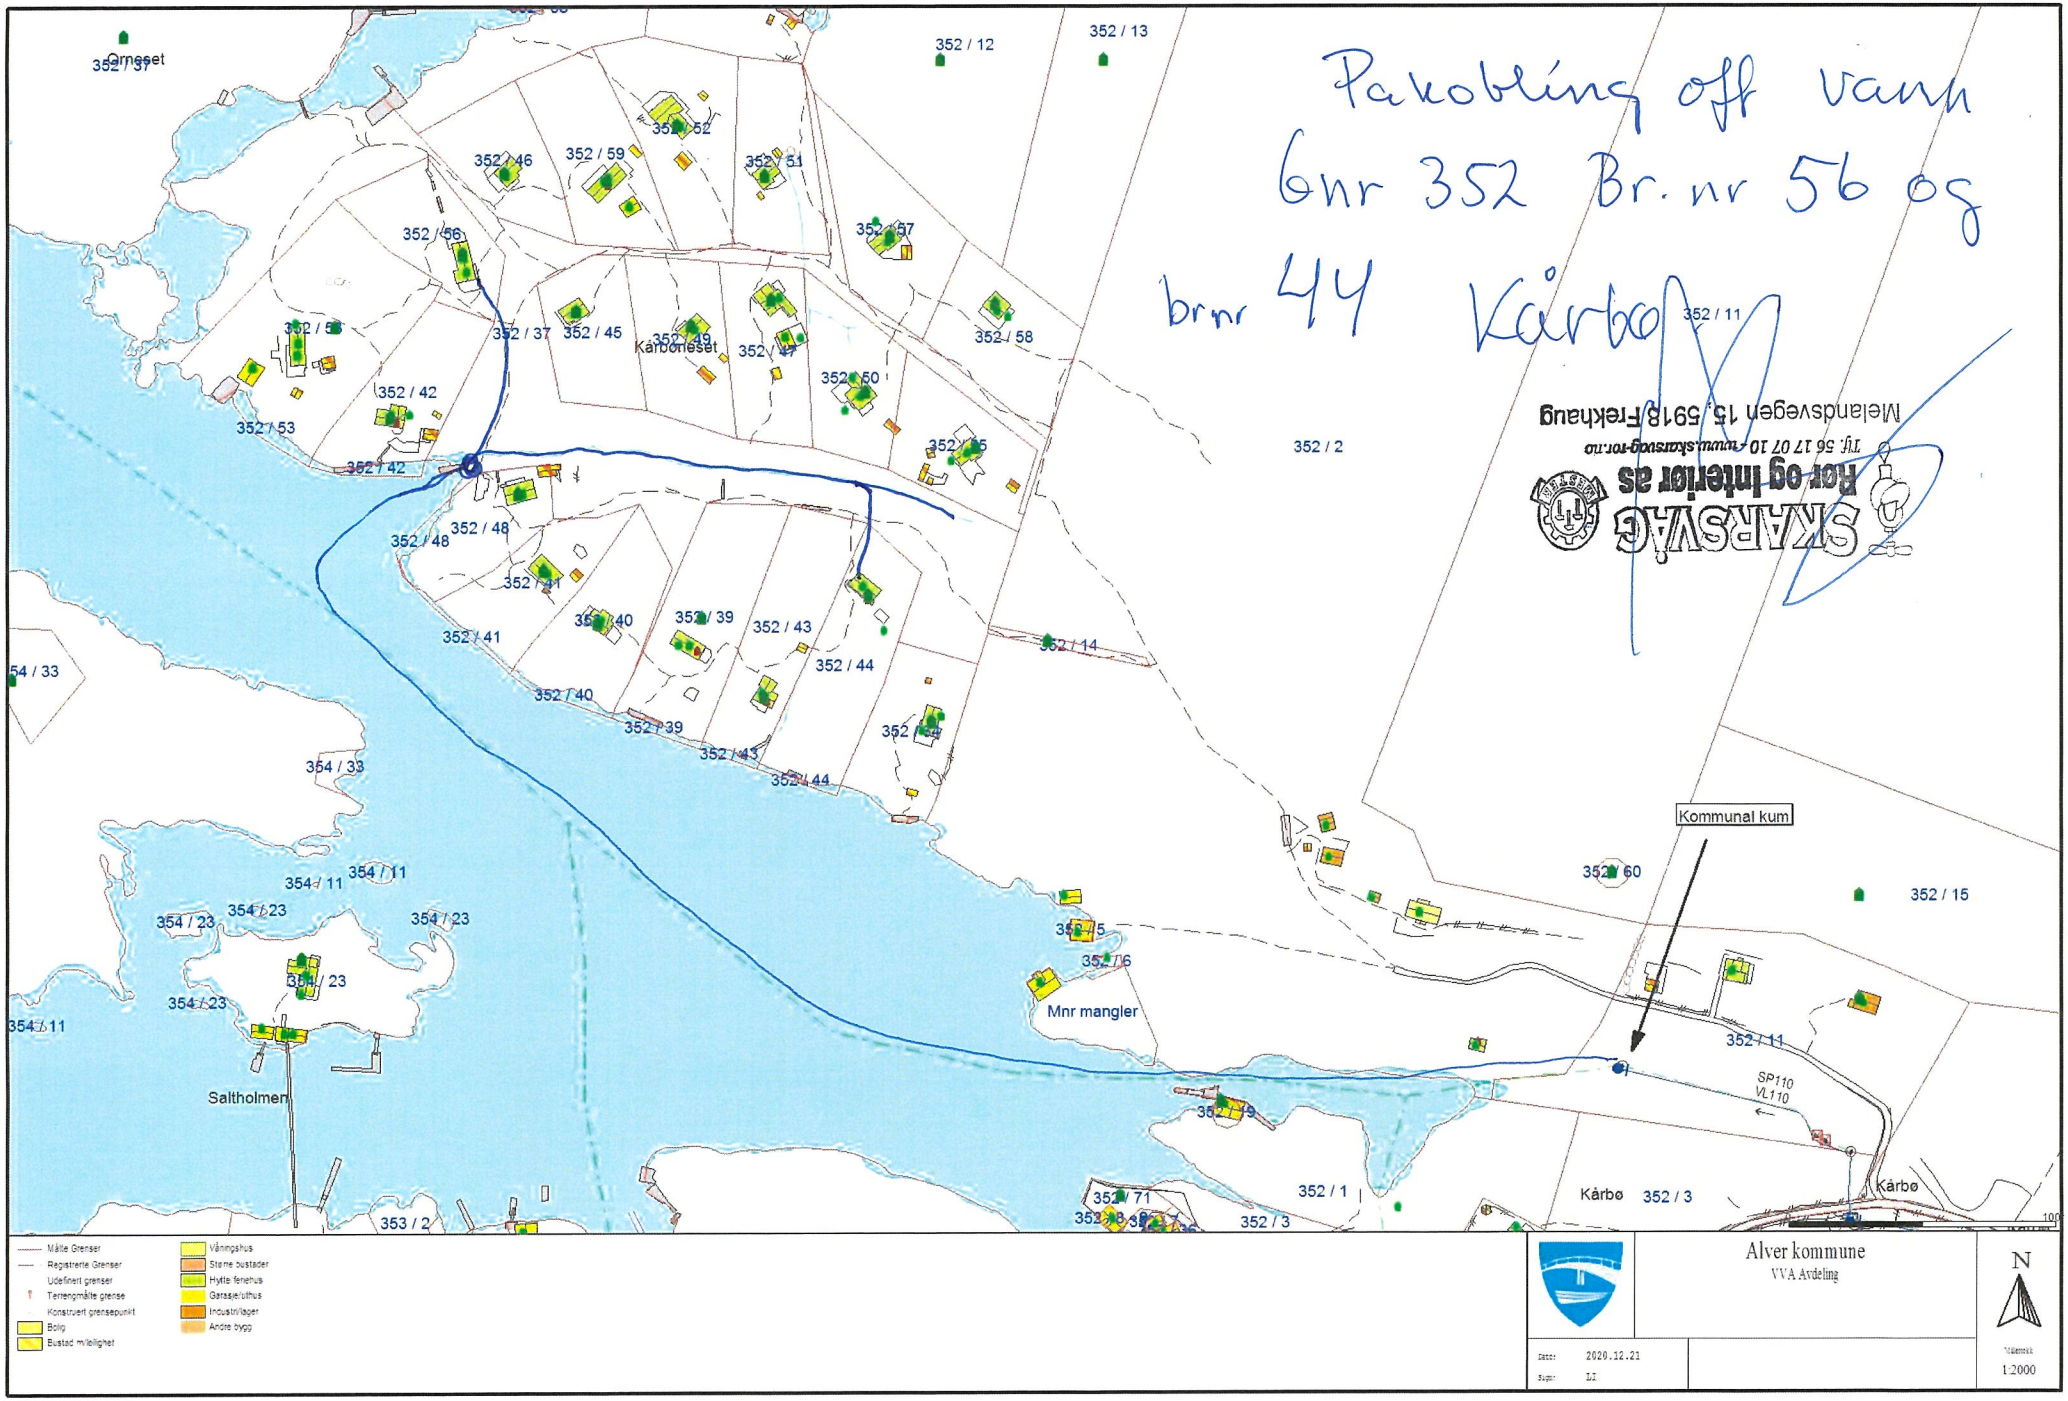
Pakobling off vann
Gnr 352 Br.nr 56 og
brnr 44 Kårbø
SKARSVÅG
Rør og interiør as
Tlf. 56 17 07 10 - www.skarsvag-rør.no
Melandsvegen 15, 5918 Frekhaug
Kommunal kum
Mnr mangler
Saltholmen
Kårbø
Kårbø
Orneset
Kårbøneset
352 / 12
352 / 13
352 / 11
352 / 2
352 / 15
352 / 1
352 / 3
353 / 2
354 / 33
354 / 11
354 / 23
352 / 37
352 / 45
352 / 46
352 / 59
352 / 51
352 / 56
352 / 57
352 / 58
352 / 50
352 / 42
352 / 53
352 / 48
352 / 41
352 / 40
352 / 39
352 / 43
352 / 44
352 / 14
352 / 60
352 / 5
352 / 6
352 / 19
352 / 71
SP110
VL110
Målte Grenser
Registrerte Grenser
Udefinert grenser
Terrengmålte grense
Konstruert grensepunkt
Bolig
Bustad m/lolighet
Våningshus
Større bustader
Hytte/fenehus
Garasje/uthus
Industri/lager
Andre bygg
Alver kommune
VVA Avdeling
Dato: 2020.12.21
Sign: LI
N
Målestokk
1:2000