

# Kartvedlegg til protokoll for oppmålingsforretning

Alver Kommune

N

Eigedom  
137/13

Saks nr  
202019047


Oppdragnr

Rekvirent  
Alver Kommune

Forretningsdato  
21/12/2020

Landmålar  
Kjell Rune Standal

Målestokk 1:2000

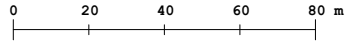

Beskriving/avtalar:

