

Kartvedlegg til protokoll for oppmålingsforretning

Alver Kommune

N

Eigedom
137/13

Saks nr
202019047


Oppdragnr

Rekvirent
Alver Kommune

Forretningsdato
21/12/2020

Landmålar
Kjell Rune Standal

Målestokk 1:2000

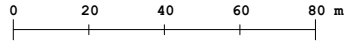

Beskriving/avtalar:

