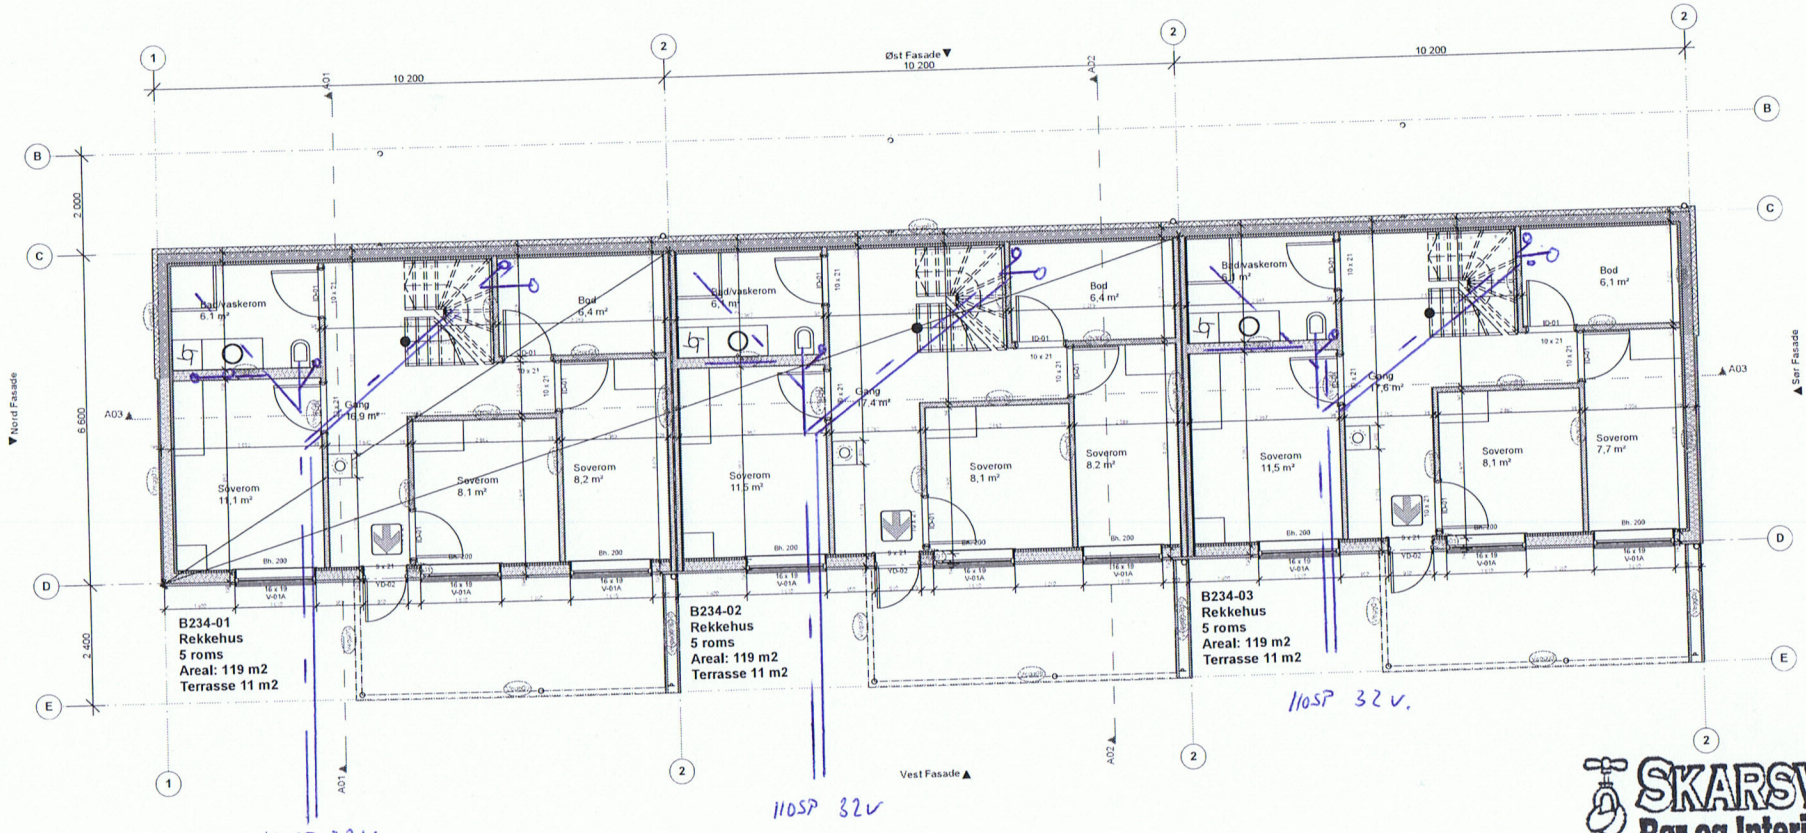

SKARSVÅG
Rør og Interiør as
Tlf. 56 17 07 10 - www.skarsvag-ror.no
Postboks 114 - 5906 Frekhaug
Besøksadr. Holme - 5918 Frekhaug

BUNNLEDNINGEN. 21-2-12 B. Sl...

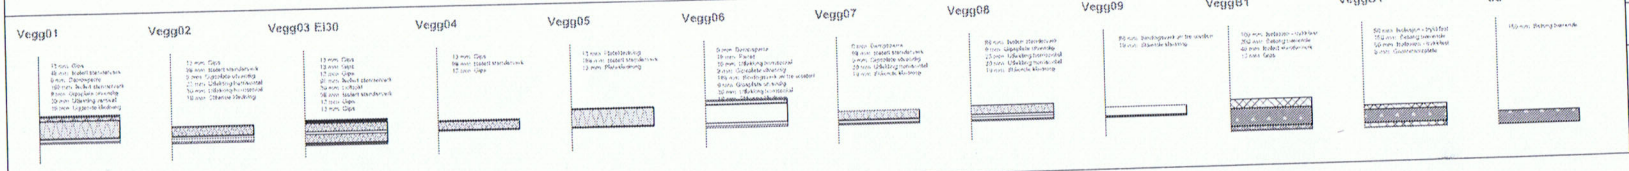

Fase: Arbeidstegning

Prosjektleringsgruppen: ARK Tysseland Arkitektur AS

Tegningsnr.: A22-102

Type tegning: Plan 1etg

Tittel: Walde Bolig AS
Mjåtveitmarka B234
Mjåtveitmarka B23
5918 Frekhaug

Prosjektnr.: 1113

Tegningsnr.: A22-102

Type tegning: Plan 1etg

Godkjent:

Kontroll prosjekt: Sign: Kontroll

Fibrum: 1113 Mjåtveitmarka B234 Arbeidstegning

Dato: 15.02.2012

Målestokk: 1:50, 1:28.40

Kontrollutførende: Sign: Kontroll

Prosjektnr. for prosjektsrandsfiler: