


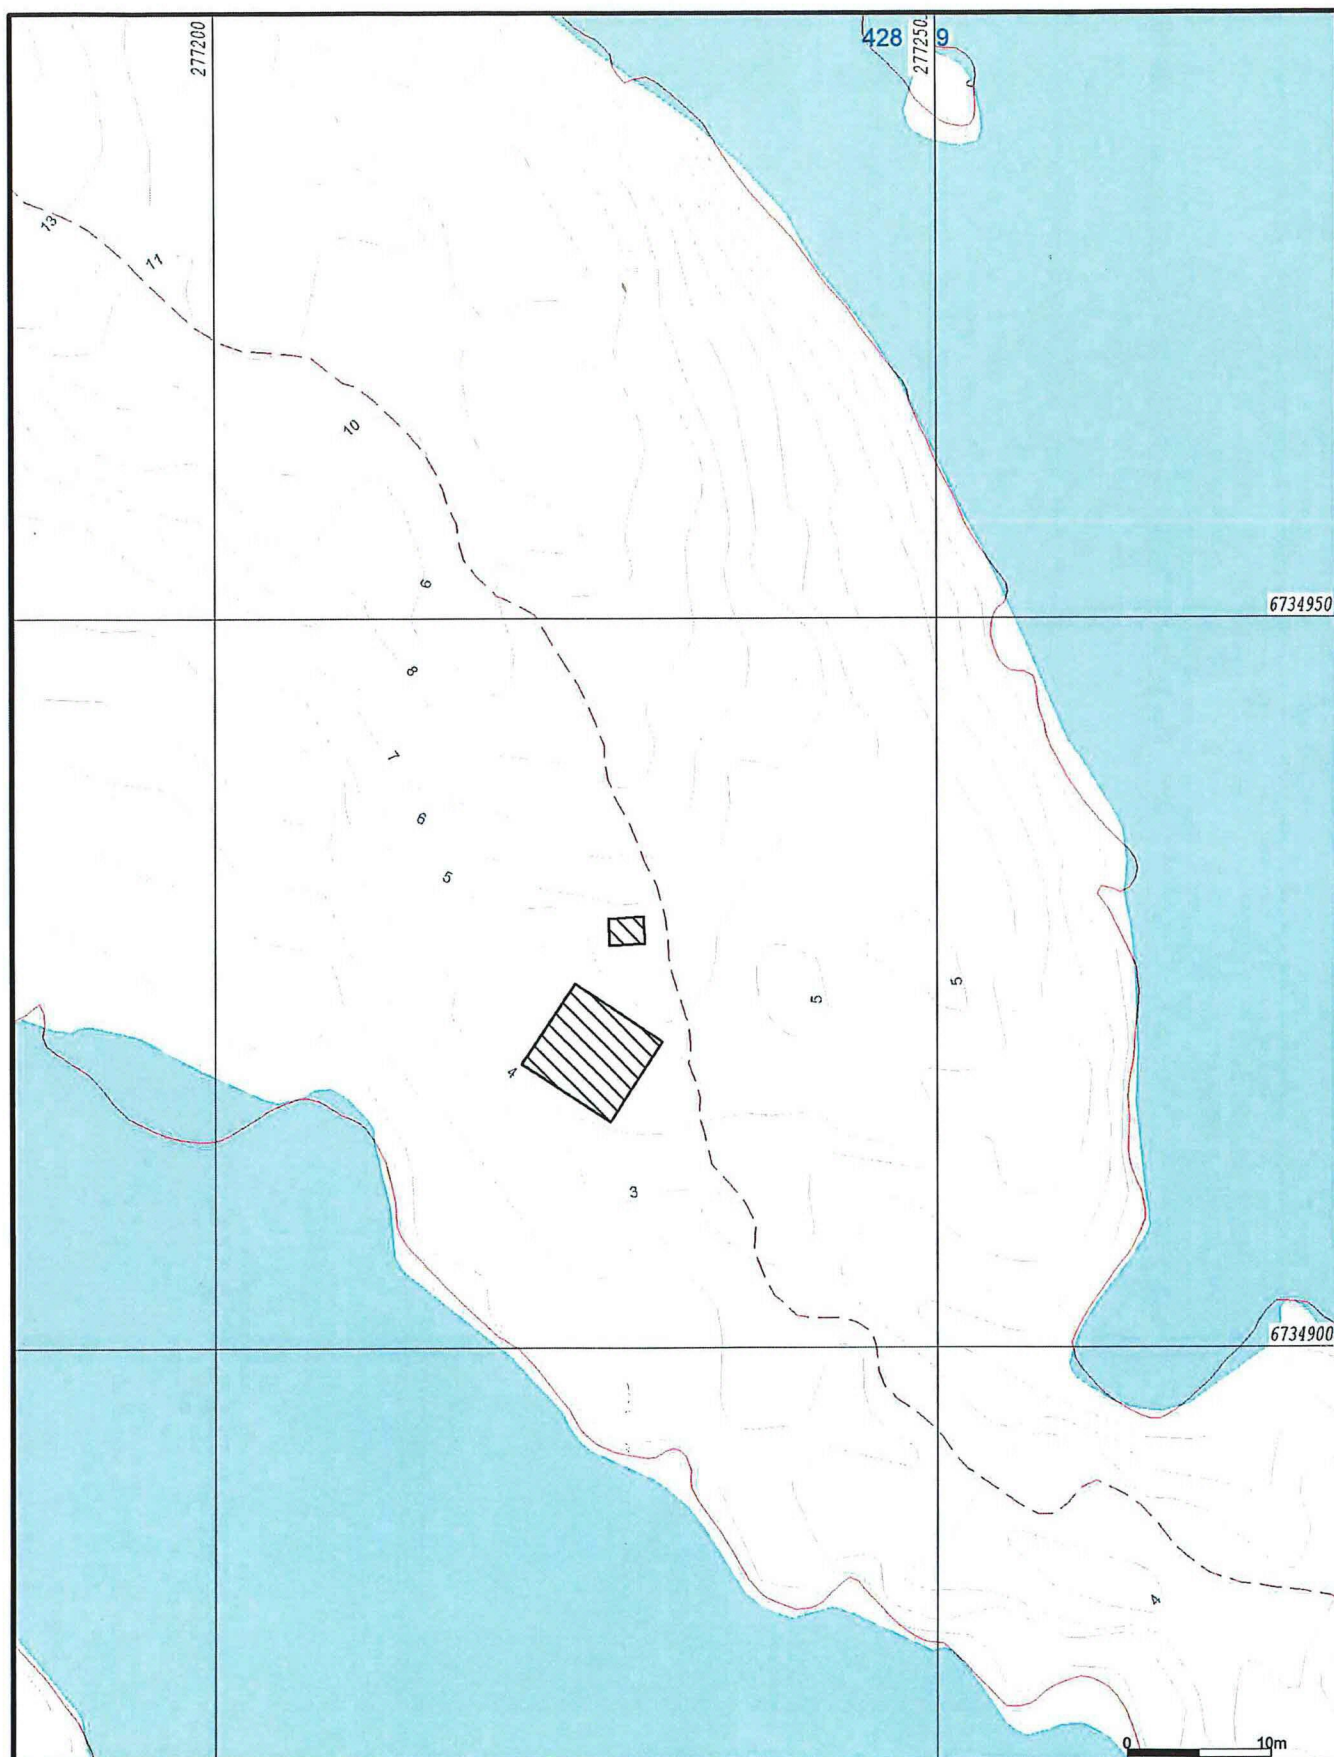

- | | |
|------------------------|-----------------|
| — Målte Grenser | Våningshus |
| - Registrerte Grenser | Større bustader |
| Udefinert grenser | Hytte/feriehus |
| Terrengmålte grense | Garasje/uthus |
| Konstruert grensepunkt | Industri/lager |
| Bolig | Andre bygg |
| Bustad m/leilighet | |

Beliggenhet og høyder må oppfattes som orienterende.
Koordinatsystem: EUREF89 - SONE 32 (EPSG:25832)
Høydesystem: NN 2000 høyder (EPSG:5941)




Lindås kommune
Geodataavdeling

Dato: 2020.12.23
Sign: lili



Målestokk
1:500

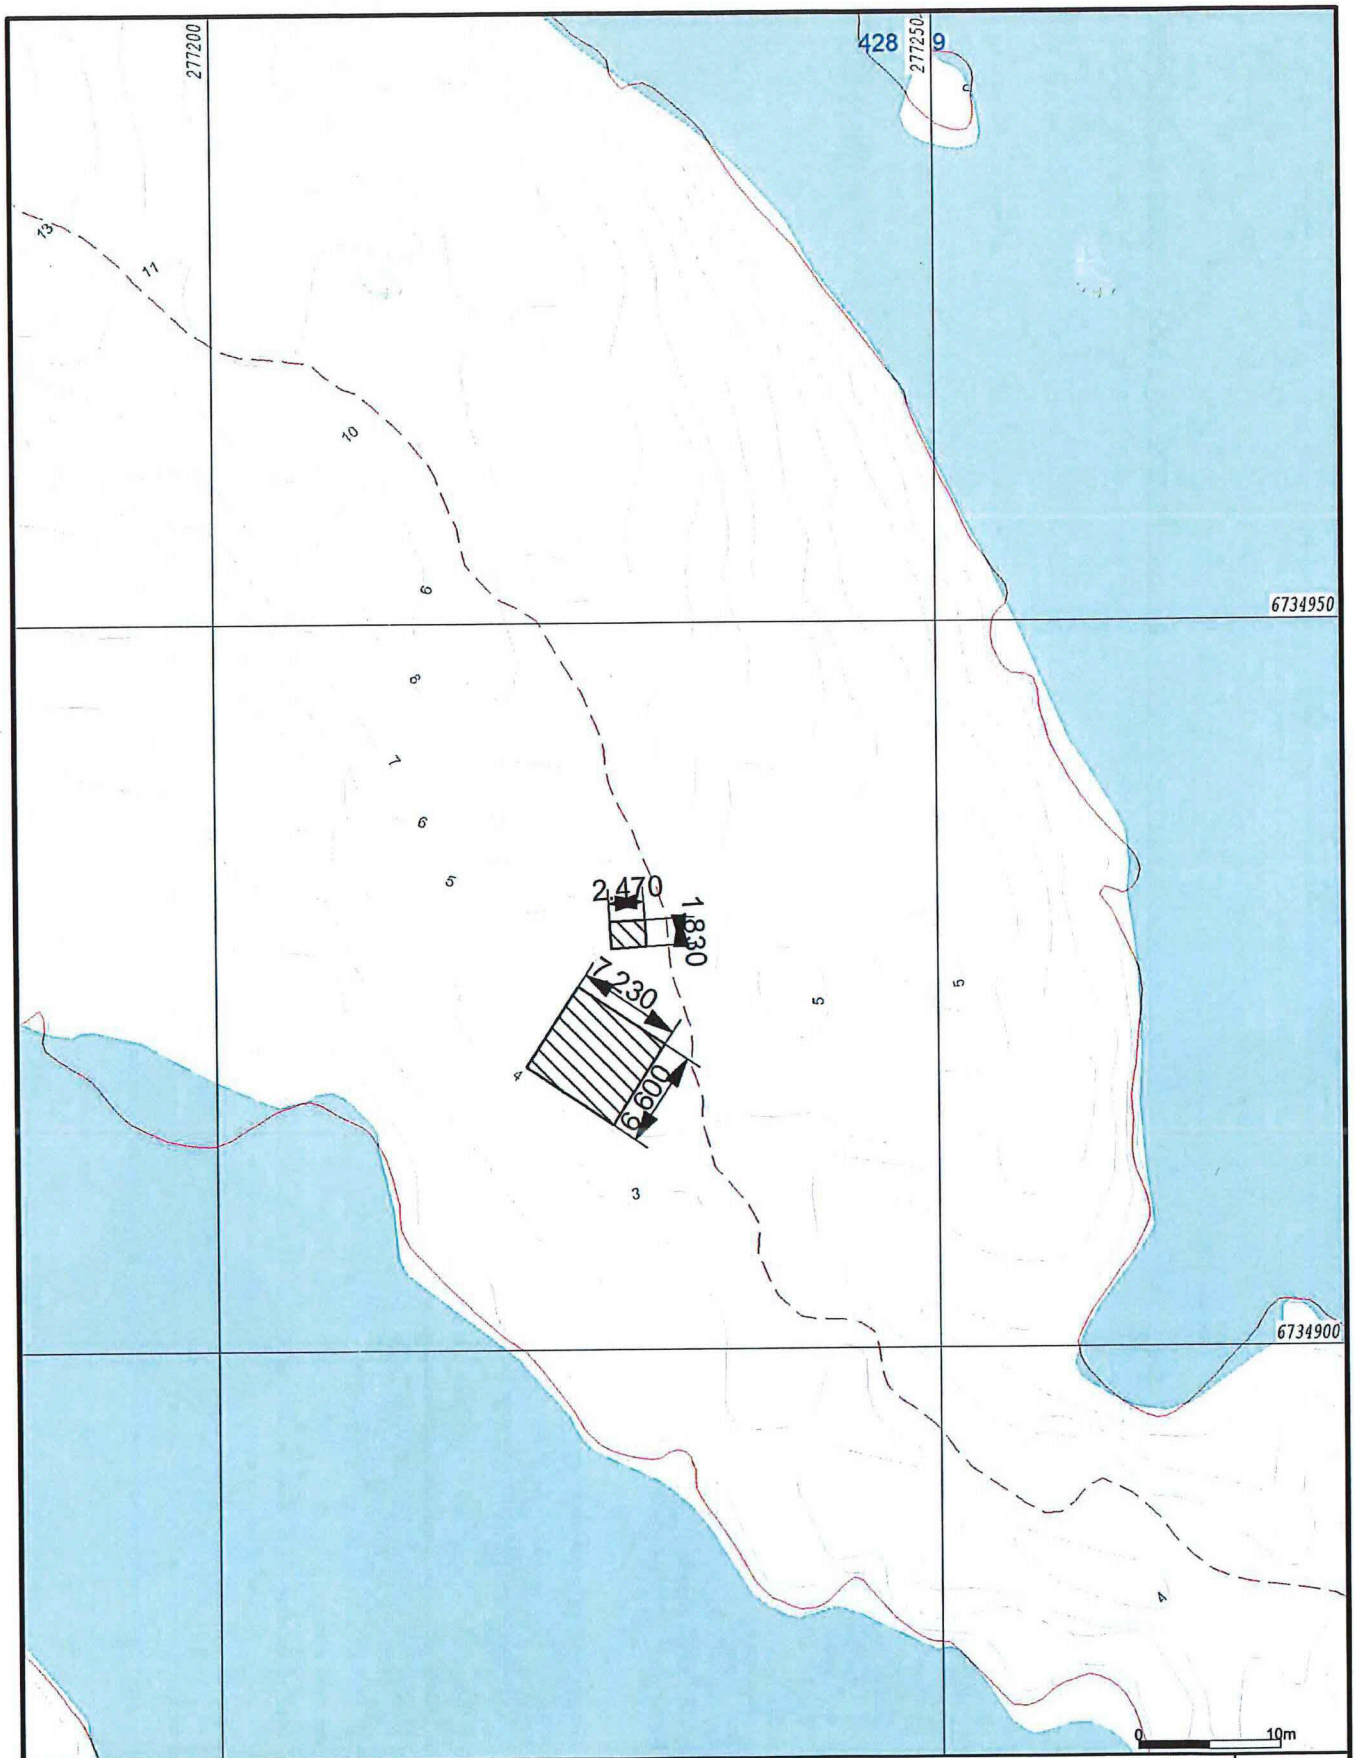

- | | |
|--------------------------|-------------------|
| — Målte Grenser | ■ Våningshus |
| - - Registrerte Grenser | ■ Større bustader |
| ⋈ Udefinert grense | ■ Hytte/feriehus |
| ↑ Terrengmålte grense | ■ Garasje/uthus |
| ⋈ Konstruert grensepunkt | ■ Industri/lager |
| ■ Bølg | ■ Andre bygg |
| ■ Bustad m/leilighet | |

Beliggenhet og høyder må oppfattes som orienterende.
 Koordinatsystem: EUREF89 - SONE 32 (EPSG:25832)
 Høydesystem: NN 2000 høyder (EPSG:5941)



Lindås kommune
 Geodataavdeling

Dato: 2020.12.23
 Sign: lili



Målestokk
 1:500

Prosjekt: H:\Gemini\Survey\Work\Byngja beregnet.gmi
Koordinatsystem: EUREF89 - SONE 32 / NN 2000 høyder

23.12.2020

PunktID	Tema	N-koord.	Ø-koord.	Høyde	Geoide H	Status
1		6 734 921,000	277 231,082	4,696	45,321	K
7		6 734 929,425	277 227,303	5,293	45,321	K
X1		6 734 929,578	277 229,768	5,510	45,321	K
X2		6 734 927,752	277 229,882	5,510	45,321	K
X3		6 734 927,599	277 227,416	5,293	45,321	K
X4		6 734 924,984	277 225,049	4,552	45,321	K
X5		6 734 919,477	277 221,412	4,552	45,321	K
X6		6 734 915,493	277 227,445	4,696	45,321	K

6734950

6734900

0 10m

- | | |
|--------------------------|-------------------|
| — Målte Grenser | ■ Våningshus |
| - Registrerte Grenser | ■ Større bustader |
| - Udefinert grense | ■ Hytte/feriehus |
| — Terrengmålte grense | ■ Garasje/uthus |
| — Konstruert grensepunkt | ■ Industri/lager |
| ■ Bølg | ■ Andre bygg |
| ■ Bustad m/leilighet | |

Beliggenhet og høyder må oppfattes som orienterende.
 Koordinatsystem: EUREF89 - SONE 32 (EPSG:25832)
 Høydesystem: NN 2000 høyder (EPSG:5941)



Lindås kommune
 Geodataavdeling



Dato: 2020.12.23
 Sign: lili

Målestokk
 1:250