


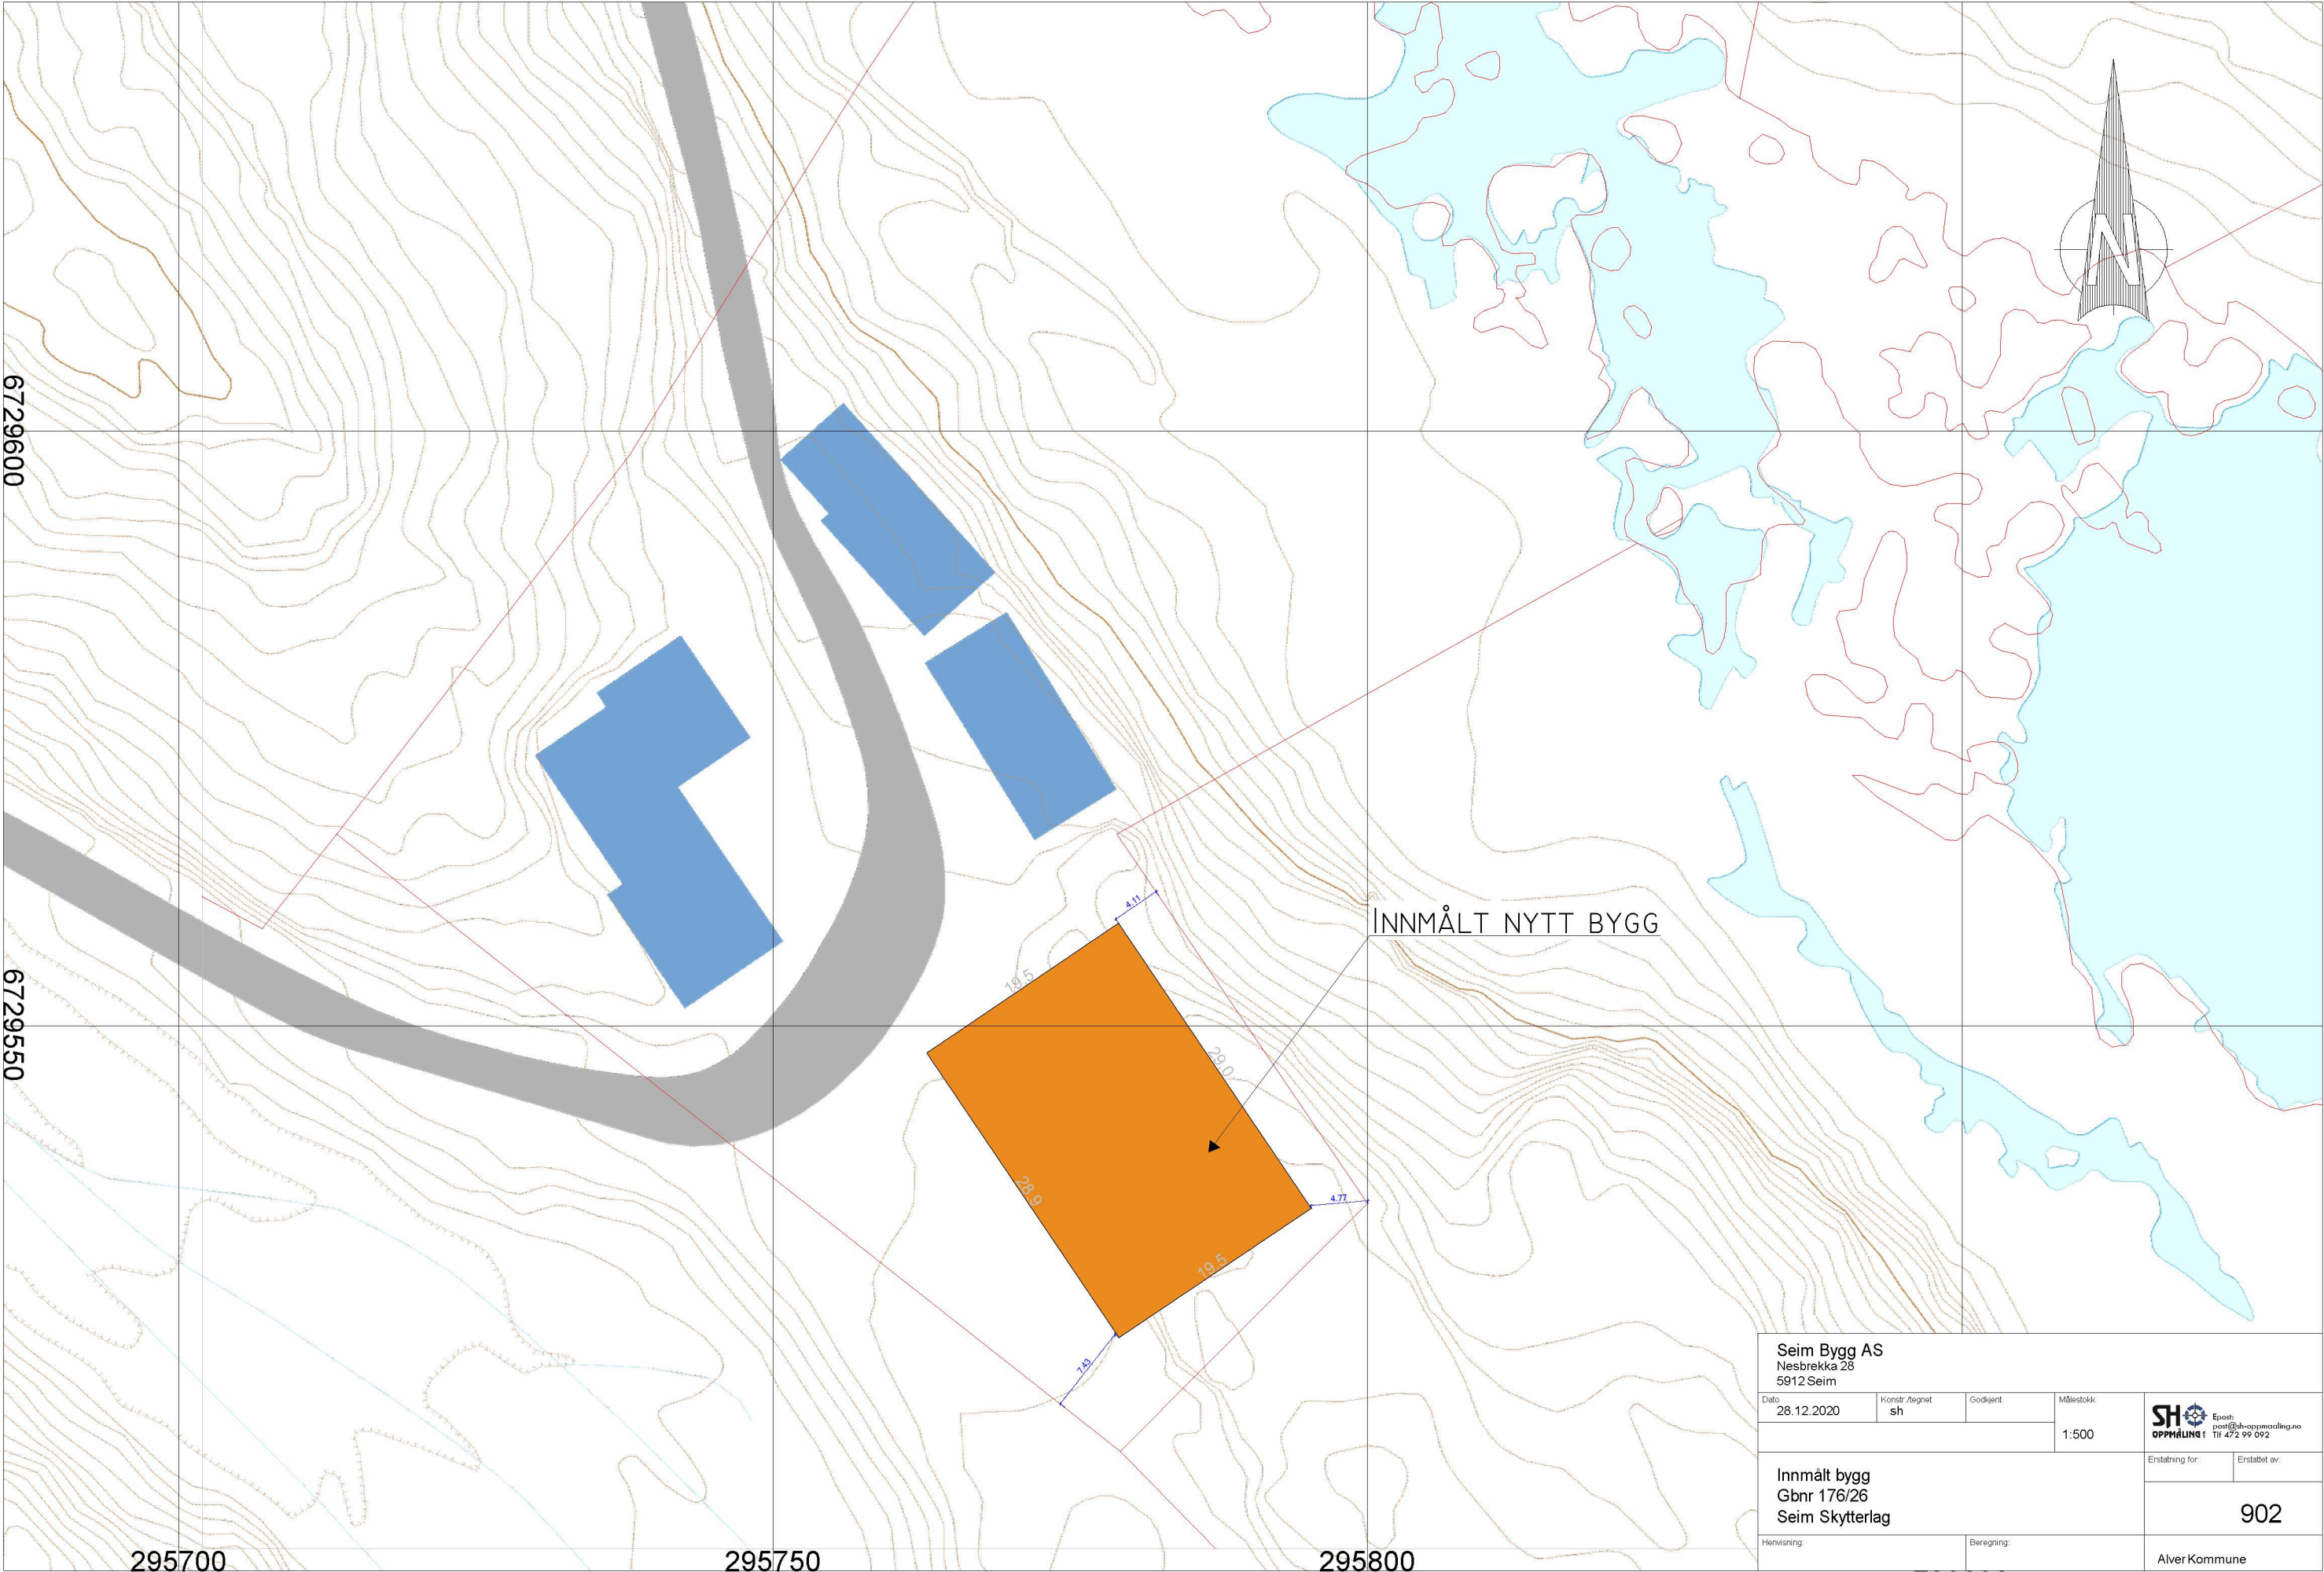

Seim Bygg AS Nesbrekka 28 5912 Seim				1:500	 Epost: post@sh-oppmooling.no Tlf 472 99 092
Dato 28.12.2020	Konstr./regnet sh	Godkjent	Målestokk		
Innmålt bygg Gbnr 176/26 Seim Skytterlag				Erstatning for:	Erstattet av:
Henvisning:				902	
Beregning:				Alver Kommune	