


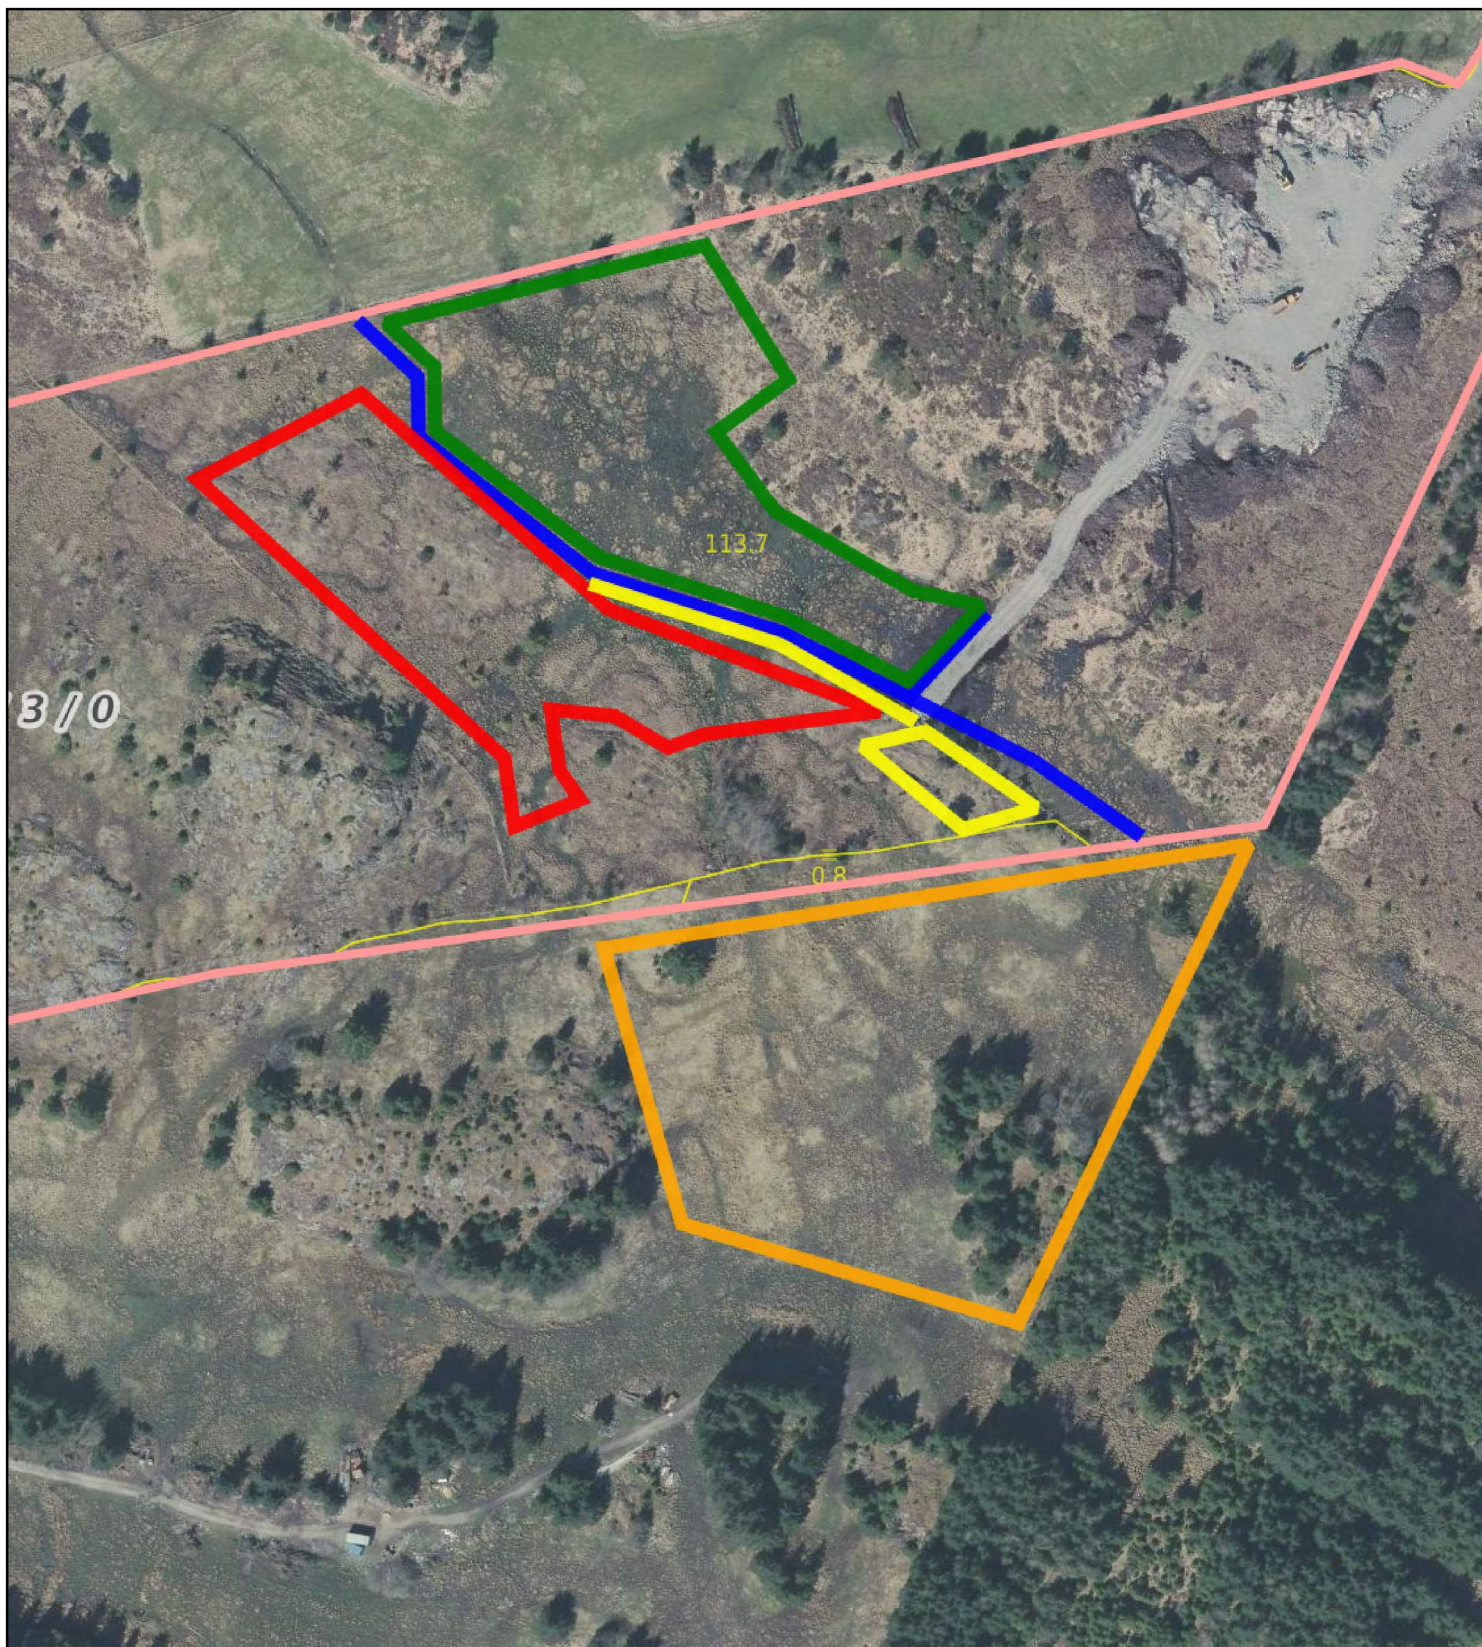

0204060m Målestokk 1: 2000 ved A4 utskrift Utskriftsdato: 28.12.2020 20:10 Eiendomsdata verifisert: 21.12.2020 18:08	Markslag (AR5) 7 klasser <table><thead><tr><th>TEGNFORKLARING</th><th colspan="2">AREALTALL (DEKAR)</th></tr></thead><tbody><tr><td> Fulldyrka jord</td><td>26.1</td><td></td></tr><tr><td> Overflatedyrka jord</td><td>13.1</td><td></td></tr><tr><td> Innmarksbeite</td><td>10.5</td><td>49.7</td></tr><tr><td> Produktiv skog *</td><td>31.2</td><td>31.2</td></tr><tr><td> Annet markslag</td><td>212.0</td><td></td></tr><tr><td> Bebyggd, samf., vann, bre</td><td>5.9</td><td>217.9</td></tr><tr><td> Ikke kartlagt</td><td>0.0</td><td>0.0</td></tr><tr><td> Sum</td><td>298.8</td><td>298.8</td></tr></tbody></table>	TEGNFORKLARING	AREALTALL (DEKAR)		Fulldyrka jord	26.1		Overflatedyrka jord	13.1		Innmarksbeite	10.5	49.7	Produktiv skog *	31.2	31.2	Annet markslag	212.0		Bebyggd, samf., vann, bre	5.9	217.9	Ikke kartlagt	0.0	0.0	Sum	298.8	298.8	Kartet viser valgt type gårdskart for eiendommen man har søkt på. I tillegg vises bakgrunnskart for gjenkjennelse. Arealstatistikken viser arealer i dekar for alle teiger på eiendommen. Det kan forekomme avrundingsforskjeller i arealtallene.
TEGNFORKLARING	AREALTALL (DEKAR)																												
Fulldyrka jord	26.1																												
Overflatedyrka jord	13.1																												
Innmarksbeite	10.5	49.7																											
Produktiv skog *	31.2	31.2																											
Annet markslag	212.0																												
Bebyggd, samf., vann, bre	5.9	217.9																											
Ikke kartlagt	0.0	0.0																											
Sum	298.8	298.8																											
GÅRDSKART 4632-156/3/0 Tilknyttede grunneiendommer: 156/3/0	* Produktiv skog er skog på fastmark og myr med skogbonitet lav eller bedre.	Ajourføringsbehov meldes til kommunen. Arealressursgrenser Eiendomsgrenser Driftssenterpunkt																											



NIBIO

NORSK INSTITUTT FOR
BIOØKONOMI