

SITUASJONSKART

Gnr/Brnr: Gbnr 341/41
Adresse:
Eigar/søkar: Fredrik Hilland

Kvalitet :

Målestokk: 1:500
Dato: 30.11.2020



ALVER
KOMMUNE




Gjeldande plan : Kommunedelplanen for Meland
Planformål : LNF spreidd bustad

Vår referanse:

—//— Gjerde
- - - Usikker eigedomsgrense
- - - Målt eigedomsgrense

■ Bolighus
■ Andre bygg

Sign.

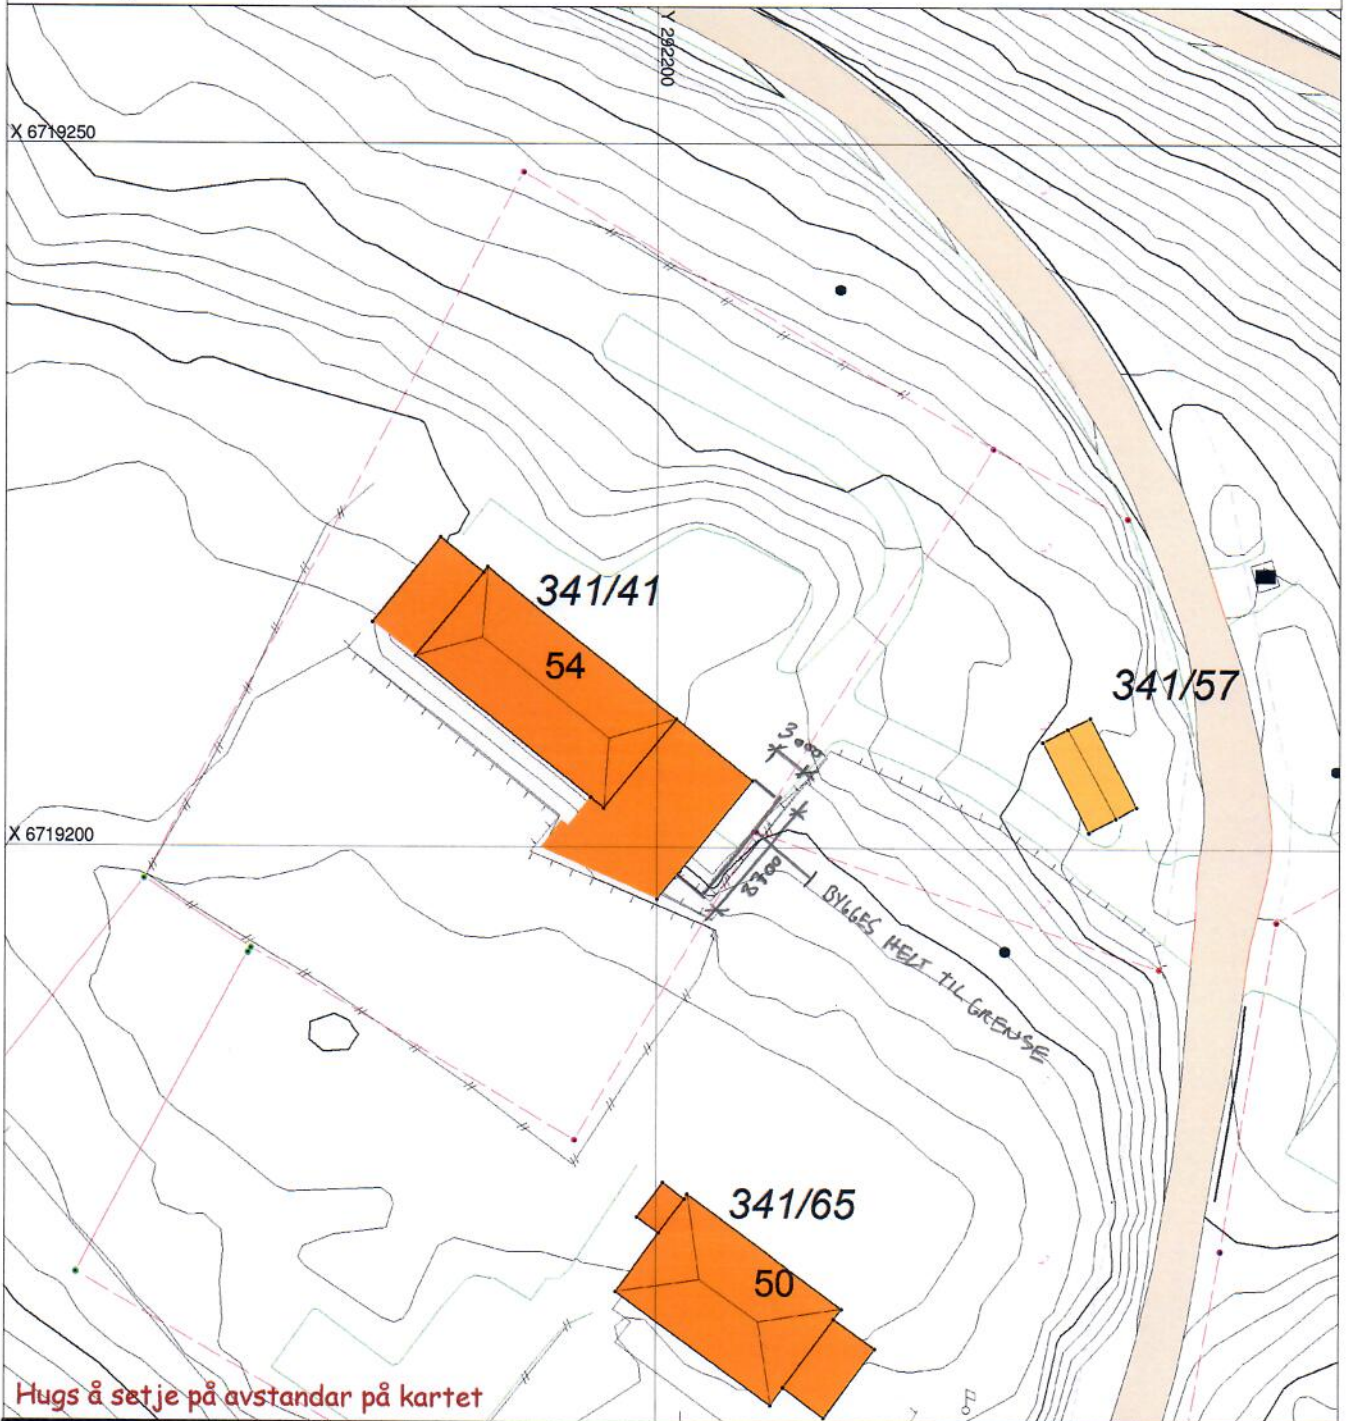

SITUASJONSPLAN

▨ Tiltak

Underskrift Situasjonsplan

Dato