


D-1

Godkjent kartutsnitt for tillatelse til utlegging av flytebrygge med tilhørende landgang - gnr-bnr 81-11, Alver kommune

23.12.2020 Hanne Gunnarskog

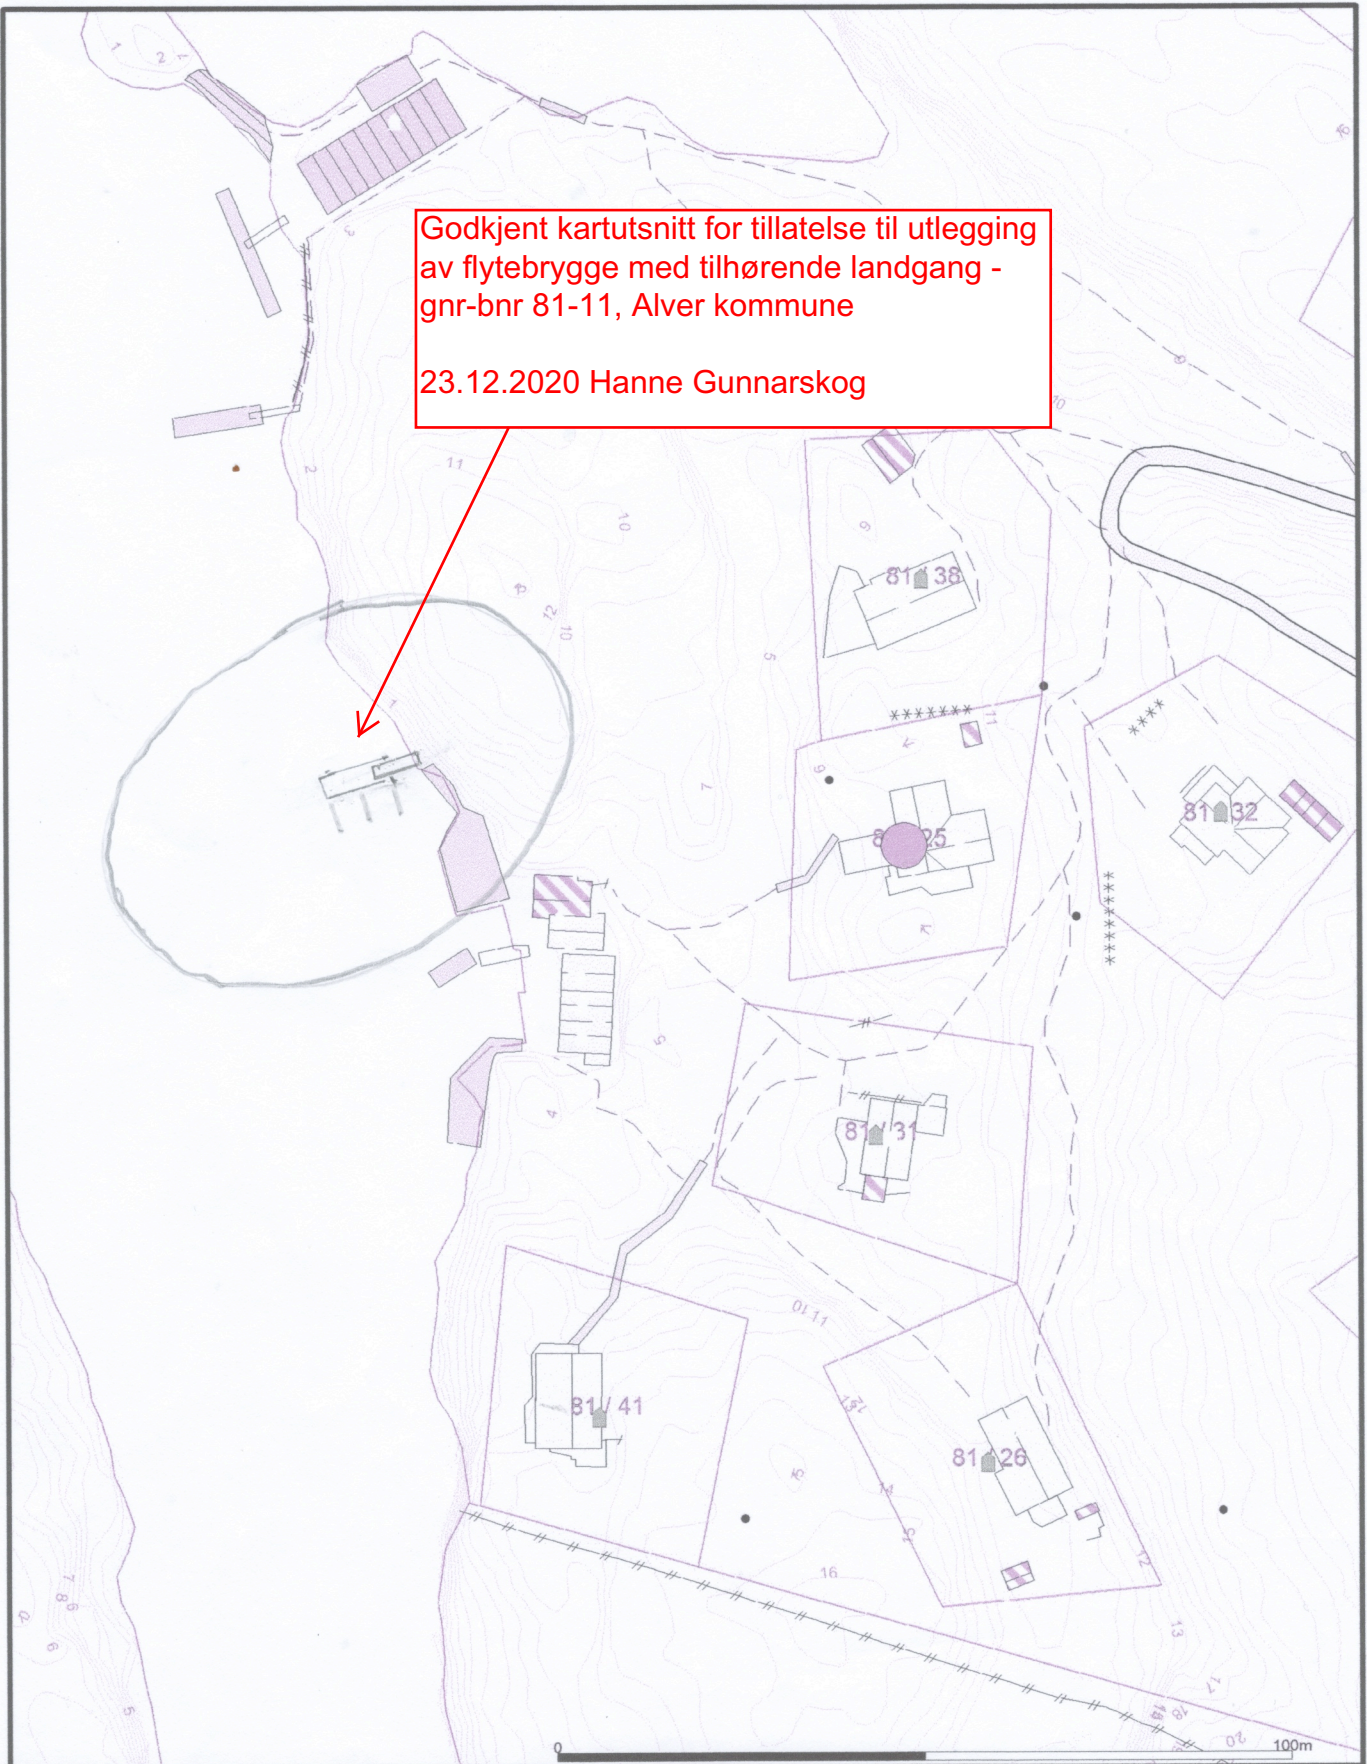

- Målte Grenser
 - Registrerte Grenser
 - Udefinert grenser
 - Terrengmålte grense
 - Konstruert grensepunkt
 - Bolig
 - Bustad m/leilighet
 - Våningshus
 - Større bustader
 - Hytte/feriehus
 - Garasje/uthus
 - Industri/lager
 - Andre bygg
- Beliggenhet og høyder må oppfattes som orienterende.
Koordinatsystem: UTM(EUREF89) - SONE 32 (EPSG:32632)
Høydesystem: (EPSG:)



Lindås kommune
Byggesak



Dato: 2020.09.08
Sign: liin

Målestokk
1:1000