

ArkivsakID
2020/19266

Journal nr

VARSEL OM OPPMÅLINGSFORRETNING

Matrikkelmyndighet			
Kommune	Kommunenr		
Alver	4631		
Adresse	Postnr	Poststed	Telefonnr
Felles Postmottak, Kvernhusmyrane	5914	ISDALSTØ	56 37 50 00

Det varsles herved om at det skal avholdes oppmålingsforretning på følgende eiendom

Eiendom			
Eiendommens adresse	Gnr.	Bnr.	Festenr.
Hjelmåsen 45 5915 HJELMÅS, Hjelmåsen 51 5915	202	4	0
HJELMÅS, Leknesvegen 363 5915 HJELMÅS, Helleåsen 1	<input checked="" type="checkbox"/> flere matrikkelenheter		

Oppmålingsforretning			
Forretningen avholdes:	Ukedag/ dato	Kl.	Sted
	21. januar 2021	09:00	Helleåsen 1
Rekvirent	Rekvissjonsdato		
Ole Hjelmås	17.12.2020		
Forretningen gjelder			
Arealoverføring - sjå raud skravering			
Når grenser ikke er fastlagt ved tidligere oppmålingsforretning, er det viktig at partene møter for å ivareta sine interesser og påvise grensene sine. Kopier av dokumenter som belyser forholdene, leveres bestyrer ved fram møte.			

Merknad
NB grensa mot gnr. 202, bnr. 141 er koordinatfesta i samband med tidligere oppmåling. Det er ikkje naudsynt å komme på forretninga.

Hvem er varslet
Vedlagt følger en oversikt over de personer som er varslet om forretningen og i hvilken egenskap (rolle) disse er blitt varslet. Det oppfordres til at man så snart som mulig gir melding til kommunen dersom man kjenner til ev, andre som forretningen kan få betydning for.

Fullmakt
Dersom du velger å la en annen person møte for deg, må vedkommende gis skriftlig fullmakt som leveres ved fremmøte. Blankett for fullmakt er vedlagt.

Klageadgang
Saker som krever oppmålingsforretning etter § 6 i matrikkellova, under dette feil ved varslingen eller utføringen av forretningen kan påklages etter reglene i forvaltningsloven kap. IV til VI, jf. matrikkellova § 46. Klagefristen løper fra det tidspunktet parten har mottatt matrikkelbrev eller underretning om føring i matrikkelen, jf. matrikkelforskriften § 21. Det kan i midlertid ikke framsettes klage på forhold som formelt hører inn under klagebehandling etter annet lovverk, f.eks plan- og bygningsloven.

Andre opplysninger
Det kan ikke kreves godtgjørelse for reiseutgifter, tapt arbeidsfortjeneste ol. i forbindelse med avholdelse av oppmålingsforretning.

Landmåler		
Navn	Tlf. nr.	Stilling
Liv Berit Ones	563758801	
Epost	94503155	
liv.berit.ones@alver.kommune.no		
Sted	Dato	Underskrift
Frøckhaug	04.01.2021	Liv Berit Ones

PARTSLISTE


AKTIVSØKID

2020/19266

Vedlegg 1, side 1 av 1

Navn	Adresse	Knr	Gnr/Bnr/Fnr/Snr	Eierforhold*)	Rolle*)
Ole Hjelmås					RR
Hjelmås Ole	HJELMÅSEN 45 5915 HJELMÅS	4631	202/4	H	HH
Haugland Charlotte	HELLEÅSEN 1 5915 HJELMÅS	4631	202/49	H	HH
Ånensen Jørgen	HELLEÅSEN 1 5915 HJELMÅS	4631	202/49	H	HH
Husa Vivian	HELLEÅSEN 3 5915 HJELMÅS	4631	202/141	H	NB

*) Aktuell eier [AE], Aktuell fester [AF], Fester [F], Framfester [F1], Framfester 2 [F2], Hjemmelshaver [H], Kontaktinstans for eier [KE], Kontaktinstans for fester [KF], Rettighetshaver [RH], Nabo [NB], Gjenboer [GB], Rekvirent[RR], Kjøper [KJ]

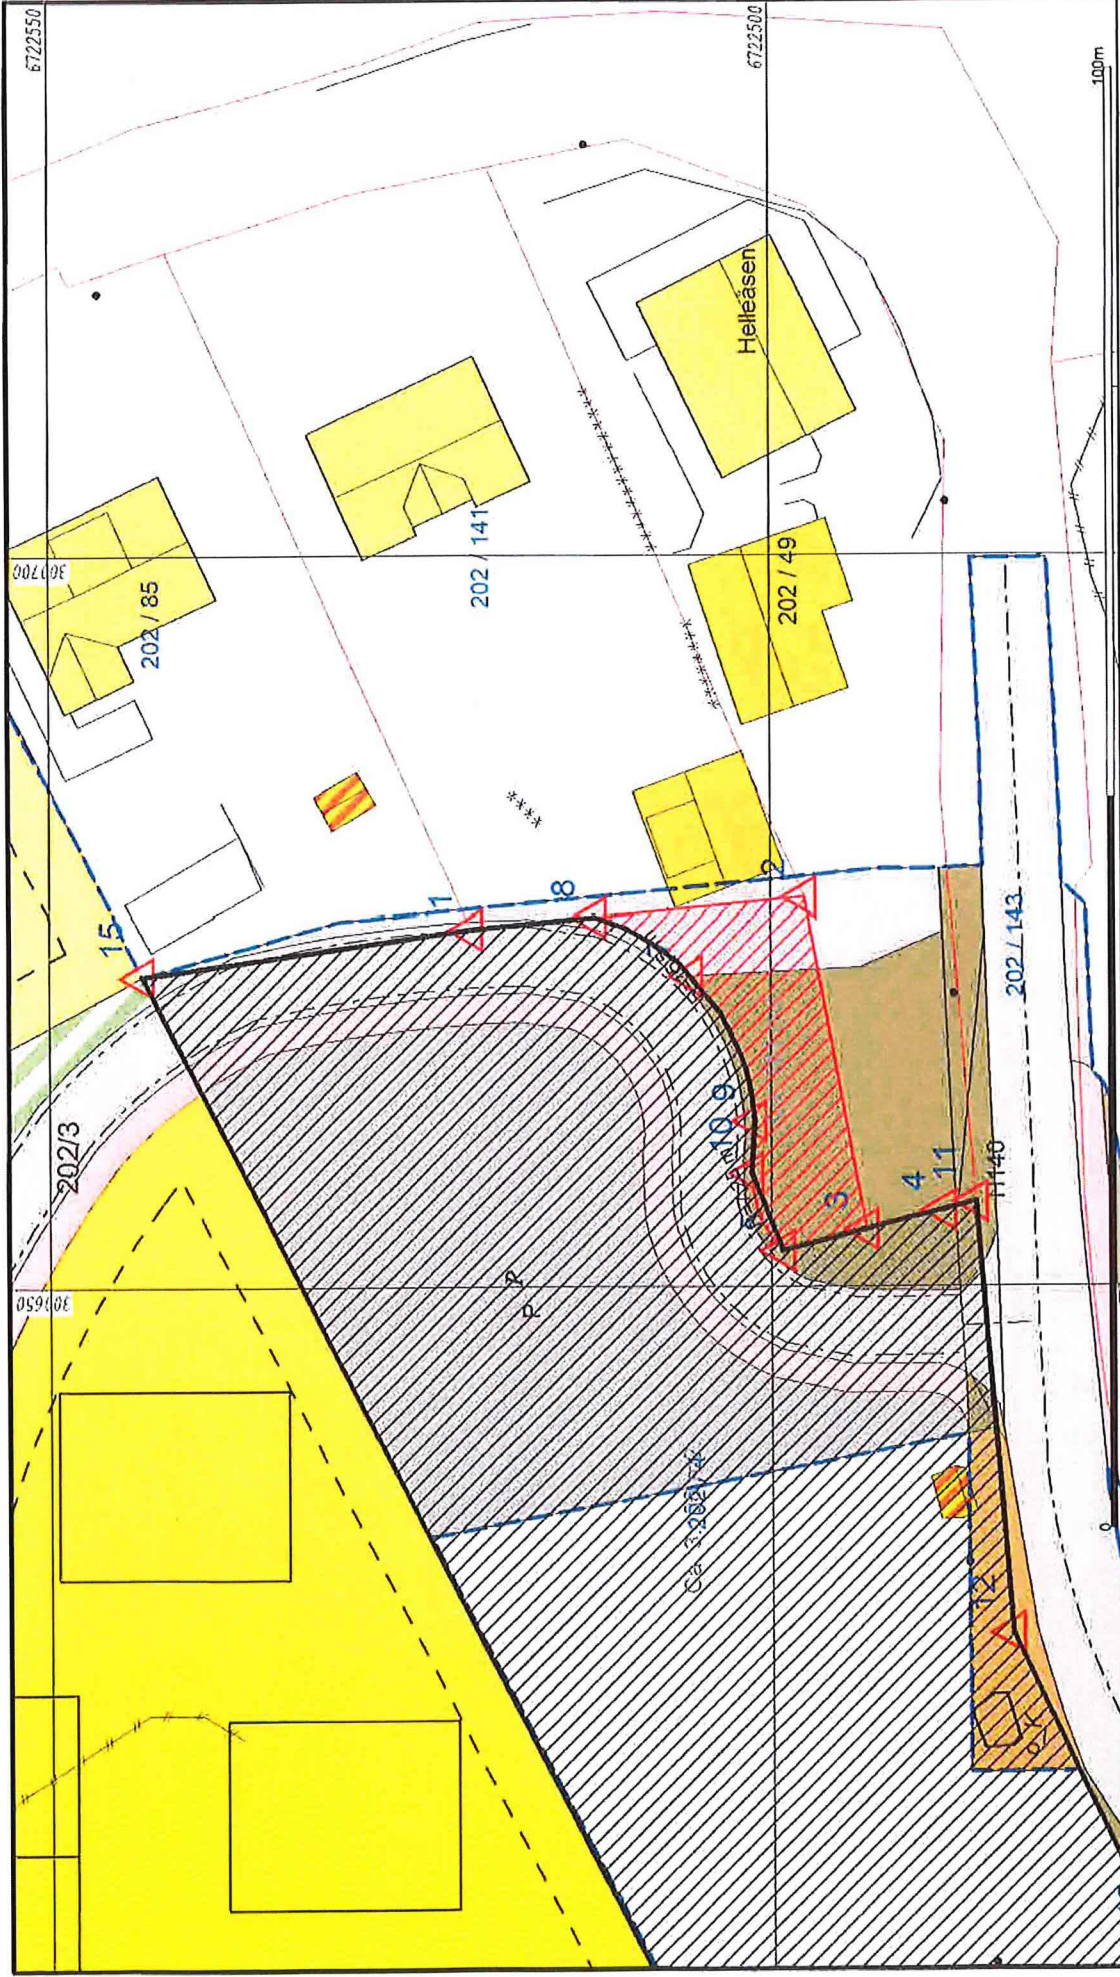


Alver kommune
Kart og Oppmåling

Reguleringsplaner.

Målestokk
1:500

G.m.r. 202, b.m.r. 49.



Dato: 2020.05.25

Sign: SSS

Beliggenhet og høyder må opprættes som orienterende.
Koordinatsystem: EUREF89 - SONE 32 (EPSG:25832)
Høydesystem: NN 2000 høyder (EPSG:5941)

Legende

- Målte Grenser
- Registerte Grenser
- Udefinert grenser
- Terrengmålte grense
- Konstruert grensepunkt
- Bolg
- Bustad mulighet
- Våningshus
- Stor busteder
- Hytte/feriehut
- Garasjehus
- Industri/lager
- Andre bygg