

Vedlegg nr.
C-

Nullstill



Opplysningar gjeve i nabovarsel skal sendast kommunen saman med søknaden

(Gjenpart av nabovarsel)

Pbl § 21-3

Tiltak på eigedommen:					
Gnr.	Bnr.	Festnr.	Seksjonsnr.	Eigedomen si adresse	Postnr. Poststad
10	16			Hosøyvegen 33	5993 Ostereidet
Eigar/lestar				Kommune	
Randi Hosøy / Magit Hosøy Gialouis Jan Rune Hosøy / Øystein Hosøy				Alvev	

Det varslast med dette om					
<input type="checkbox"/> Nybygg	<input type="checkbox"/> Anlegg	<input type="checkbox"/> Endring av fasade	<input type="checkbox"/> Riving		
<input type="checkbox"/> Påbygg/lilbygg	<input type="checkbox"/> Skill/reklame	<input type="checkbox"/> Innhegning mot veg	<input type="checkbox"/> Bruksendring		
<input type="checkbox"/> Mellombels bygning, konstruksjon eller anlegg	<input type="checkbox"/> Antennesystem	<input type="checkbox"/> Oppretting/ending av matrikkeleining (eigedomsdeling) eller bortfeste	<input checked="" type="checkbox"/> Anna		
Dispensasjon etter plan- og bygningslova kapittel 19					
<input type="checkbox"/> Plan- og bygningslova med forskrifter	<input type="checkbox"/> Kommunale vedtekter	<input type="checkbox"/> Arealplanar	<input type="checkbox"/> Veglova	Vedlegg nr. B-	

Arealdisponering			
Set kryss for gjeldande plan			
<input type="checkbox"/> Arealdel av kommuneplan	<input type="checkbox"/> Reguleringsplan	<input type="checkbox"/> Utbyggingsplan	
Namn på plan			


Beskriv nærare kva nabovarslet gjeld	Vedlegg nr.
Overføring av areal frå kvu 10 bn 16 til kvu 10 bn 33. Dette skal bli tilleggareal til bn 33. Det skal ikkje foretas noe arealrel. Vedlagt følger et kart der dette framgår. Det sølles om fritak for nabovarsel til kvu 10 bn 57. Hjemmelen står på Bevilj Hosøy som er død. Ingen annenævt personer er oppført som eiere.	Q-

Spørsmål som gjeld nabovarsel skal rettast til			
Føretak/tiltakshavar			
Øystein Hosøy m. A.			
Kontaktperson, namn	E-post	Telefon	Mobil
Øystein Hosøy		45 05 79 39	
Søknaden finst på heimeside: (ikkje obligatorisk)			

Merknader skal sendast til			
Eventuelle merknader skal vere mottekne innan 2 veker etter at dette varslet er sendt.			
Ansvarleg søkjar/tiltakshavar skal saman med søknad sende innkomne merknader og gjere greie for ev. endringar.			
Namn	Postadresse		
Øystein Hosøy	Hosøyvegen 31		
Postnr. Poststad	E-post		
5993 Ostereidet			

Vedlegg				
Beskriving av vedlegg	Gruppe	Nr. frå - til		Ikkje relevant
Dispensasjonssøknad/vedtak	B	—		<input type="checkbox"/>
Situasjonsplan	D	7	1	<input type="checkbox"/>
Teikningar snitt, fasade	E	—		<input type="checkbox"/>
Andre vedlegg	Q	—		<input type="checkbox"/>

Underskrift			
Tilsvarande opplysningar med vedlegg er sendt i nabovarsel til naboar og gjenbuuarar som er berørte.			
Kvittering for nabovarsel viser mottakarar av nabovarslet.			
Stad	Dato	Underskrift ansvarleg søkjar eller tiltakshavar	
X Kvernvik	X 9-12-20	Øystein Hosøy X Siphon Hosøy	
		Gjenta med blokkbokstavar	
		Jan Rune Hosøy X Siphon Hosøy	

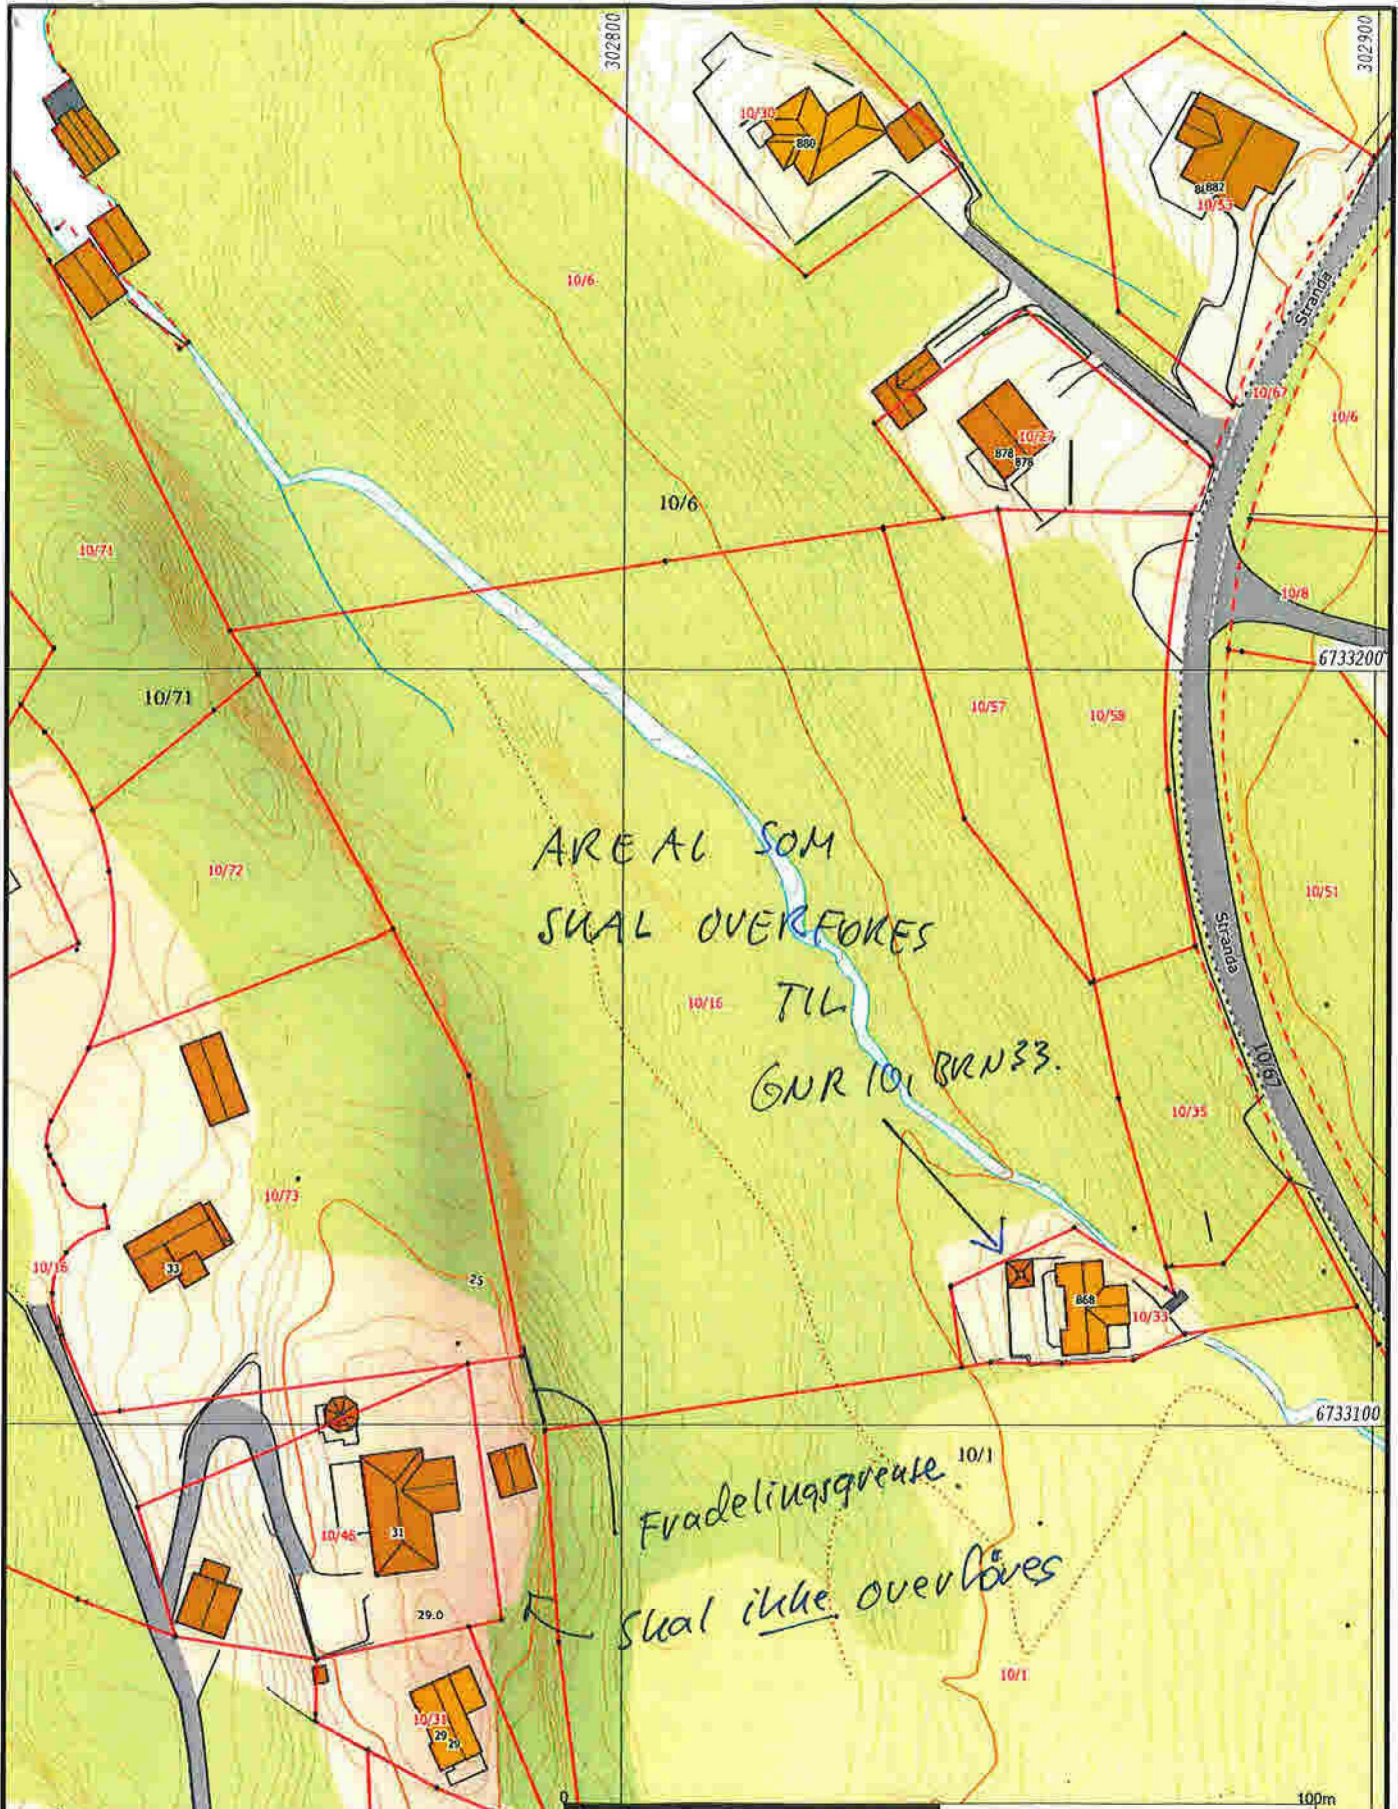


AREAL SOM
SKAL OVERFØRES
TIL
GNR 101 BNR 33.

Fradelingsgrense.
Skal ikke overløves

- Måte Grenser
 - Registrerte Grenser
 - Udefinert grense
 - ↑ Terrennmåte grense
 - ⊕ Konstruert grensepunkt
 - Bolig
 - Bustad m/leilighet
 - Våningshus
 - Større bustader
 - Hytte/feriehus
 - Garasje/uthus
 - Industrilager
 - Andre bygg
- Beliggenhet og høyder må oppfattes som orienterende.
Koordinatsystem: UTM(EUREF89) - SONE 32 (EPSG:32632)
Høydesystem: (EPSG:)



Alver kommune
Kart og Oppmåling
A-Grunnkart WMS.

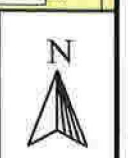

Dato: 2020.11.24
Sign: SSO

G.nr. 10, b.nr. 16.

Målestokk
1:1000

Vedlegg C -	Side 1 - av
----------------	----------------

Nullstill



Kvittering for nabovarsel skal sendast kommunen saman med søknaden

Nabovarsel kan anten sendast som rekommandert sending, overleverast personleg mot kvittering eller sendast på e-post mot kvittering. Med kvittering for at e-posten er motteken meinst e-post frå nabo/gjenbuar som stadfester at nabovarslet er motteke. Ved personleg overlevering vil signatur gjelde som stadfesting av at varslet er motteke. Det kan òg signerast på at ein gir samtykke til tiltaket.

Tiltaket gjeld							
Eigedom/ byggjestad	Gnr.	Bnr.	Festenr.	Seksjonsnr.	Bygningsnr.	Bustadnr.	Kommune
	Adresse				Postnr.	Poststad	
	10	16					Alver
	Hosøyvegen 33				5993	Østereidet	

Følgjande naboar har motteke eller fått rek. sending av vedlagte nabovarsel med tilhøyrande vedlegg:

Nabo-/gjenbuareigedom				Eigar/festar av nabo-/gjenbuareigedom		
Gnr.	Bnr.	Festenr.	Seksjonsnr.	Namn på eigar/festar		Dato sendt e-post
10	72	09	901	Truls Høstby Fossdal/Mona Kleiven		
Adresse				Adresse		Kvittering må leggjast ved
Hosøyvegen 33				Indre Steinsvik 12 c		
Postnr.	Poststad			Postnr.	Poststad	
5993	Østereidet			5237	Rådal	
Personleg kvittering for		Dato	Sign.	Personleg kvittering for		Dato
<input type="checkbox"/> motteke varsel				<input type="checkbox"/> samtykke til tiltaket		

Denne del klistres på kvittering
RR 0894 3903 9 NO

Nabo-/gjenbuareigedom				Eigar/festar av nabo-/gjenbuareigedom		
Gnr.	Bnr.	Festenr.	Seksjonsnr.	Namn på eigar/festar		Dato sendt e-post
10	1			Karinhild Bjørnvaas Jordal		
Adresse				Adresse		Kvittering må leggjast ved
Stranda 863				Stranda 863		
Postnr.	Poststad			Postnr.	Poststad	
5993	Østereidet			5993	Østereidet	
Personleg kvittering for		Dato	Sign.	Personleg kvittering for		Dato
<input type="checkbox"/> motteke varsel				<input type="checkbox"/> samtykke til tiltaket		

Denne del klistres på kvittering
RR 0894 3906 0 NO

Nabo-/gjenbuareigedom				Eigar/festar av nabo-/gjenbuareigedom		
Gnr.	Bnr.	Festenr.	Seksjonsnr.	Namn på eigar/festar		Dato sendt e-post
10	6			Kirstine Kalleivland / Lars Øyvind		
Adresse				Adresse		Kvittering må leggjast ved
Øvunova 41				Øvunova 41		
Postnr.	Poststad			Postnr.	Poststad	
5993	Østereidet			5993	Østereidet	
Personleg kvittering for		Dato	Sign.	Personleg kvittering for		Dato
<input type="checkbox"/> motteke varsel				<input type="checkbox"/> samtykke til tiltaket		

Denne del klistres på kvittering
RR 0894 3905 6 NO

Nabo-/gjenbuareigedom				Eigar/festar av nabo-/gjenbuareigedom		
Gnr.	Bnr.	Festenr.	Seksjonsnr.	Namn på eigar/festar		Dato sendt e-post
10	58			Alvhild Kilvær		
Adresse				Adresse		Kvittering må leggjast ved
Ingen adresse på eiendommen				Høenkedalen 209		
Postnr.	Poststad			Postnr.	Poststad	
				5121	Ølret	
Personleg kvittering for		Dato	Sign.	Personleg kvittering for		Dato
<input type="checkbox"/> motteke varsel				<input type="checkbox"/> samtykke til tiltaket		

Denne del klistres på kvittering
RR 0894 3904 2 NO

Nabo-/gjenbuareigedom				Eigar/festar av nabo-/gjenbuareigedom		
Gnr.	Bnr.	Festenr.	Seksjonsnr.	Namn på eigar/festar		Dato sendt e-post
Adresse				Adresse		Kvittering må leggjast ved
Postnr.	Poststad			Postnr.	Poststad	
Personleg kvittering for		Dato	Sign.	Personleg kvittering for		Dato
<input type="checkbox"/> motteke varsel				<input type="checkbox"/> samtykke til tiltaket		

Det er per dags dato innlevert rekommandert sending til ovannemnde adressatar.

Samla tal sendingar: 4

Sign.

