Kartvedlegg til protokoll for oppmålingsforretning	Alver Kommune		N
Eigedom 325/41, 325/41	Saks nr 202018544	Oppdragnr	
	Forretningsdato 9/12/2020	Landmålar Kjell Rune Standal	
Rekvirent Holst Aili V Mjåtvedt, Holst Reidar	Målestokk 1:400 0 5 10 15 m		

Beskriving/avtalar:

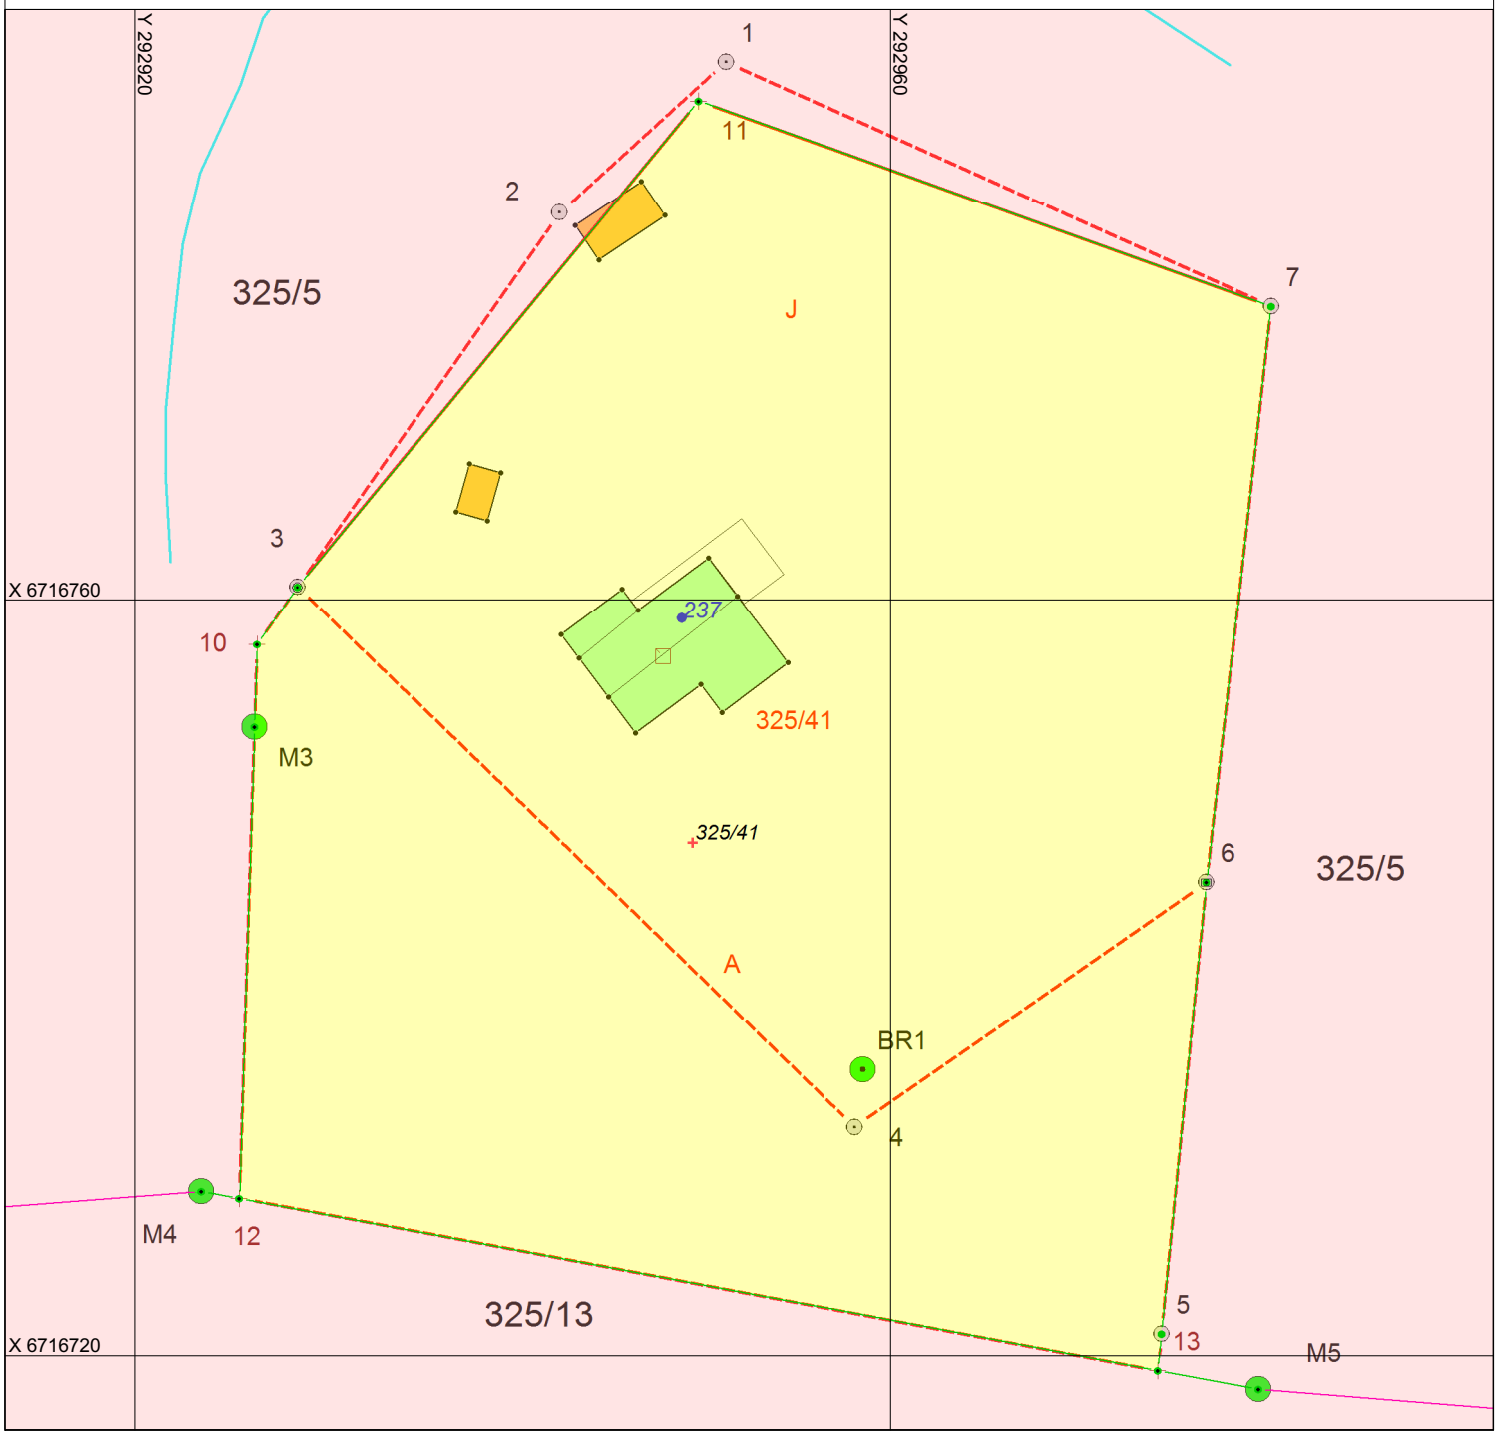

GIS/LINE Oppmålingsforretning