

Kartvedlegg til protokoll for oppmålingsforretning

Alver Kommune



Eigedom
325/41, 325/41

Saks nr
202018544


Oppdragnr

Rekvirent
Holst Aili V Mjåtvedt, Holst Reidar

Forretningsdato
9/12/2020

Landmålar
Kjell Rune Standal

Målestokk 1:400

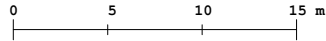

Beskriving/avtalar:

