

SITUASJONSKART

Gnr/Bnr: Gnr 107 bnr 7
Adresse: Kolås
Eigar/søkar:

Kvalitet : FKB-B

Gjeldande plan :
Planformål :

Vår referanse: HOK


Sign.



Målestokk: 1:500
Dato: 07.10.2020



// — //	Gjerde		Bolighus
- - - -	Usikker eigedomsgrense		Andre bygg
— — — —	Målt eigedomsgrense		

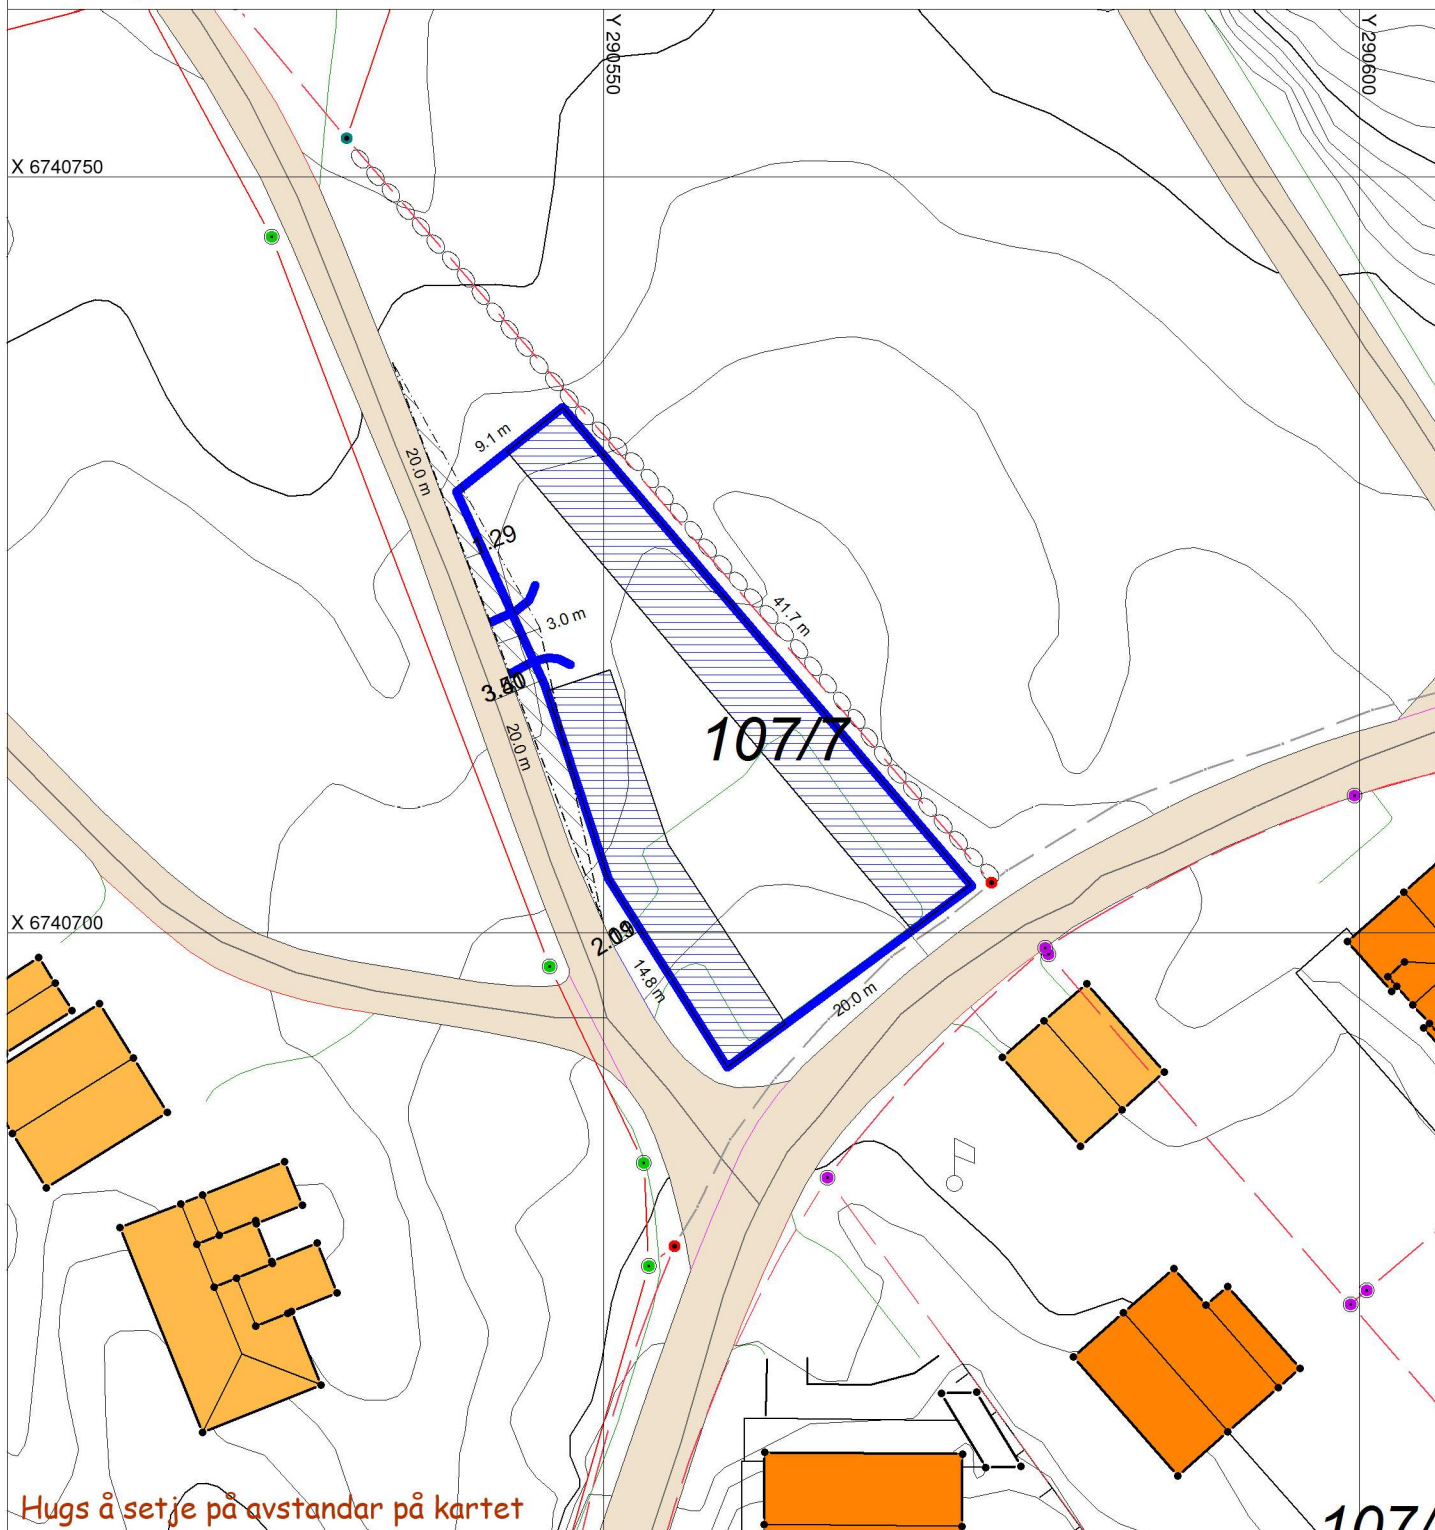

SITUASJONSPLAN

 Tiltak

Underskrift Situasjonsplan

Dato