


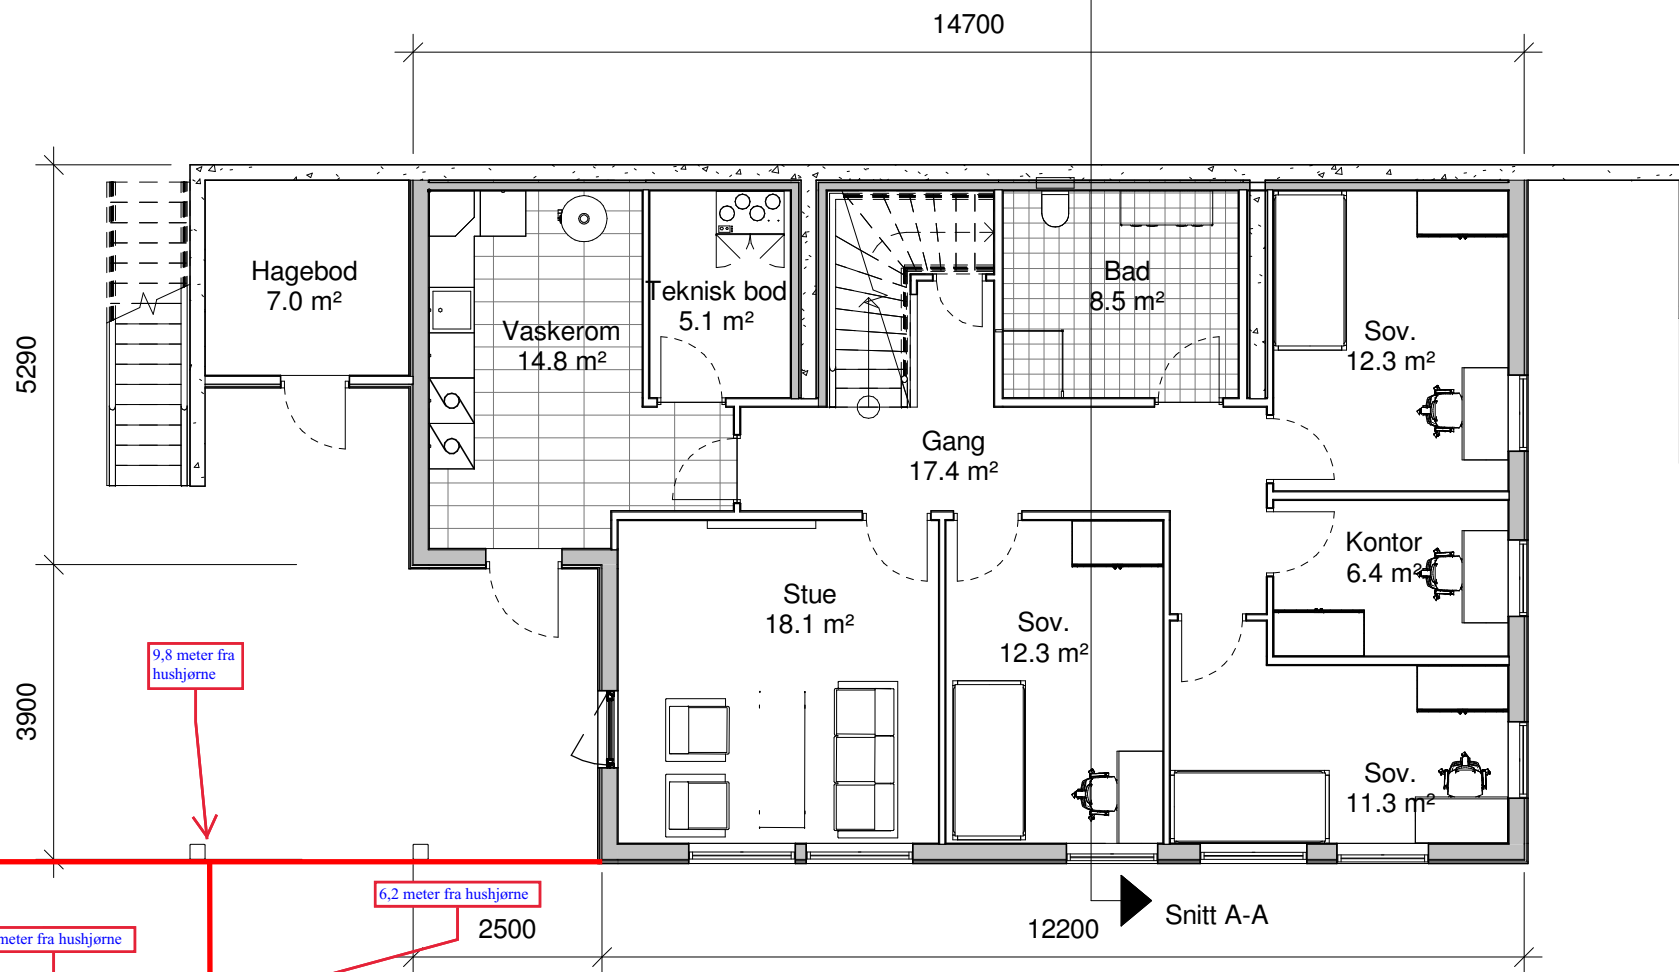

Byggmester
Romarheim AS

Prosjekt

Plan 1

Project nr : 1045

Project name : Enebolig Kolås

Dato : 30.09.2019

Revisjons nr. :

Gnr. 107, Bnr 16

Målestokk 1 : 100

Tegningen er beskyttet i henhold til lov om opphavsrett.
Kan ikke benyttes uten samtykke fra Byggmester Romarheim AS