

# SITUASJONSKART

Gnr/Bnr: Gnr 9 Bnr 215  
Adresse: 5918 FREKHAUG  
Eigar/søkar: MELAND BOLIG AS

Kvalitet: FKB-B

Gjeldande plan: Reguleringsplan  
Planformål: Fritidsbebyggelse


Vår referanse: Hok

Sign. ....



Målestokk: 1:500  
Dato: 13.06.2018

- Gjerde
- Usikker eigedomsgrænse
- Målt eigedomsgrænse
- Bolighus
- Andre bygg

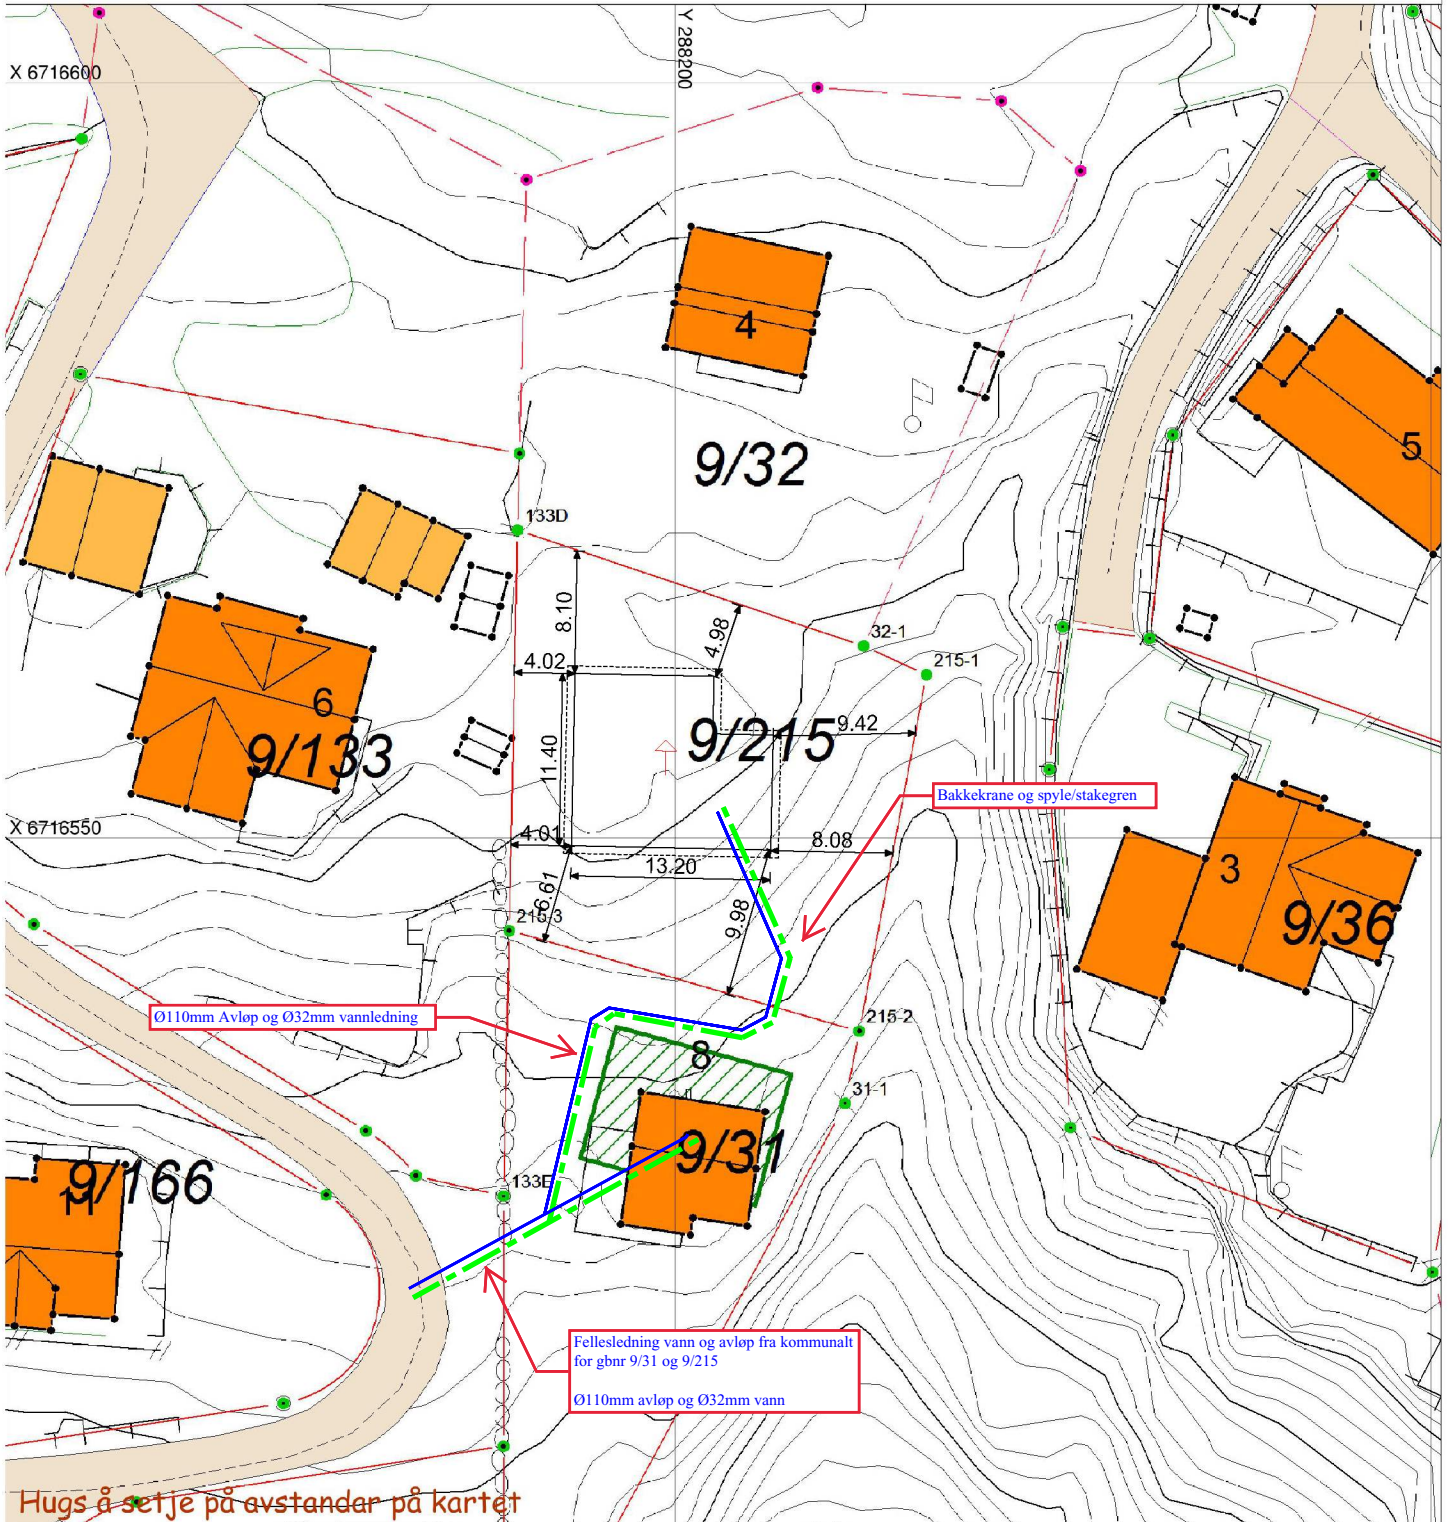

## SITUASJONSPLAN

Tiltak

Stusdal VVS a/s  
Kvalitet i fokus

*Emar Stusdal*  
Underskrift Situasjonsplan

14/11-2018  
Dato