



Fasade mot sørøst

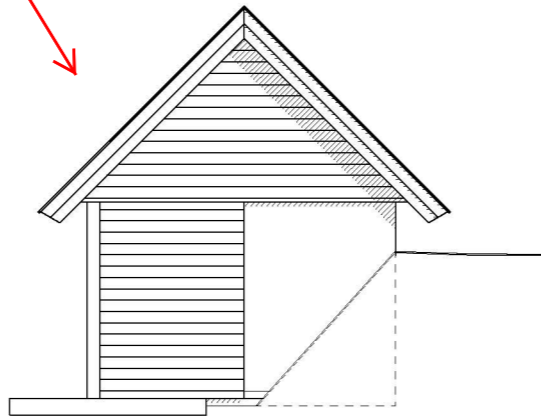


Fasade mot nordøst




Fasade mot nordvest

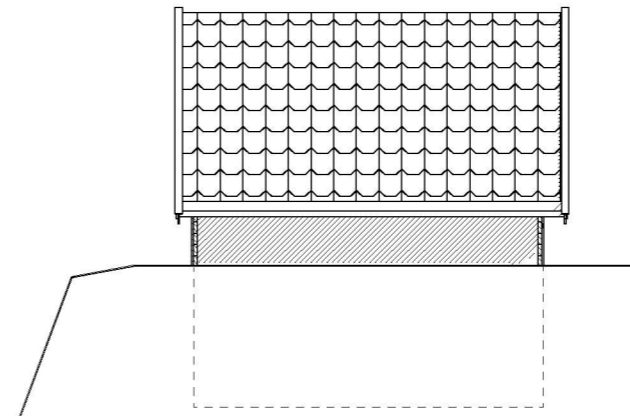


Fasade mot sørvest

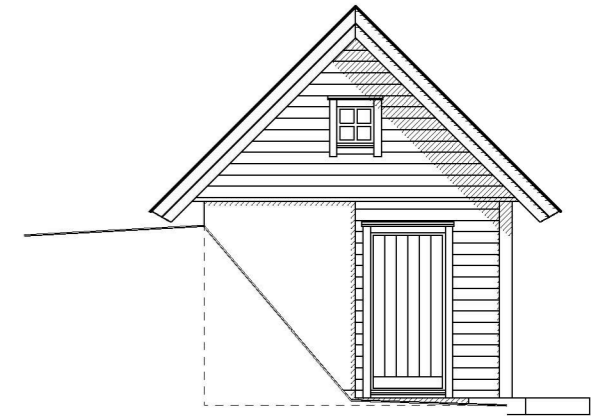



Plan Nothus

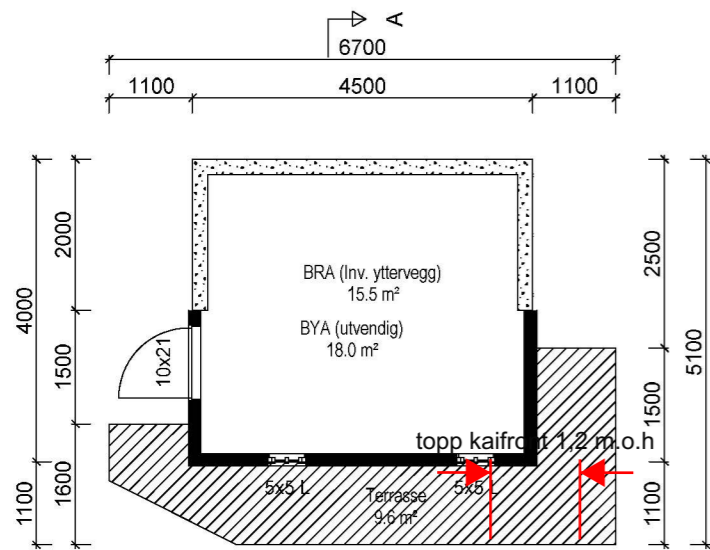

Plan loft

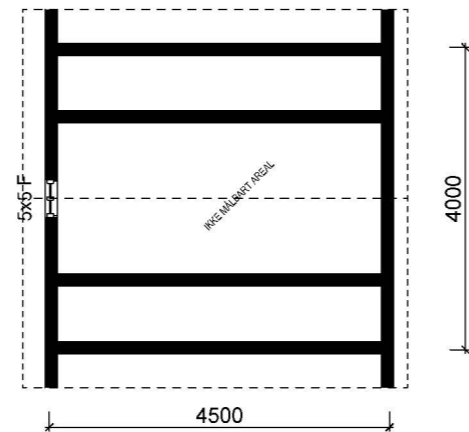

Snitt A-A

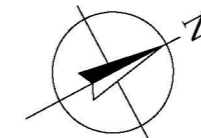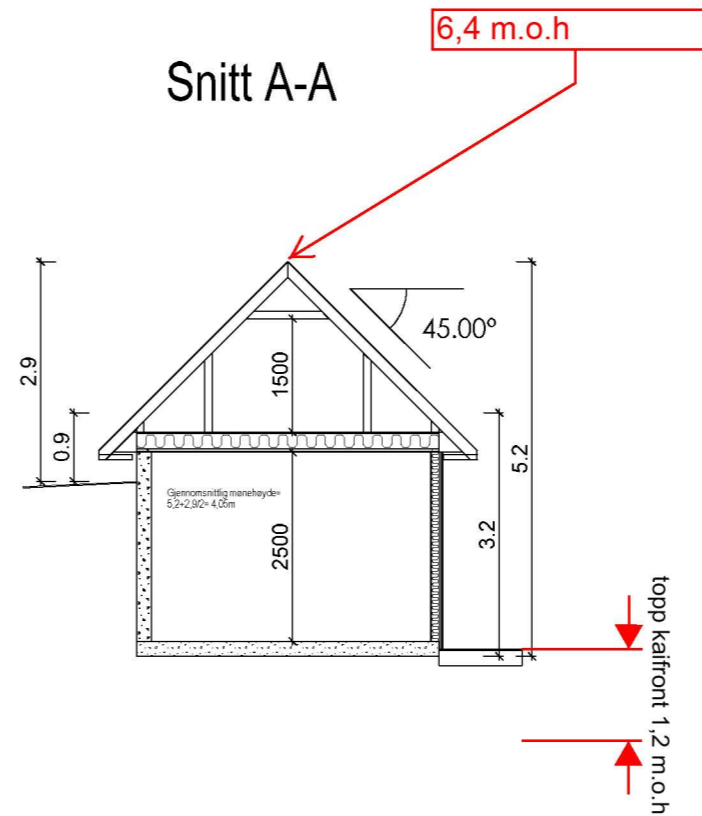

NOTHUS

Tiltakshaver: JOAKIM ULVATN		Dato: 04.11.2019
Byggeplass: _____		Tegn: _____
Kommune: RADØY		Prosjekt nr.: _____
Gnr: 45	Bnr: 320	Mål: 1 : 100
PLAN, SNITT OG FASADER		Tegn.nr: 501
© Tegningen er beskyttet i.h.t. lov om opphavsrett.		Nothus