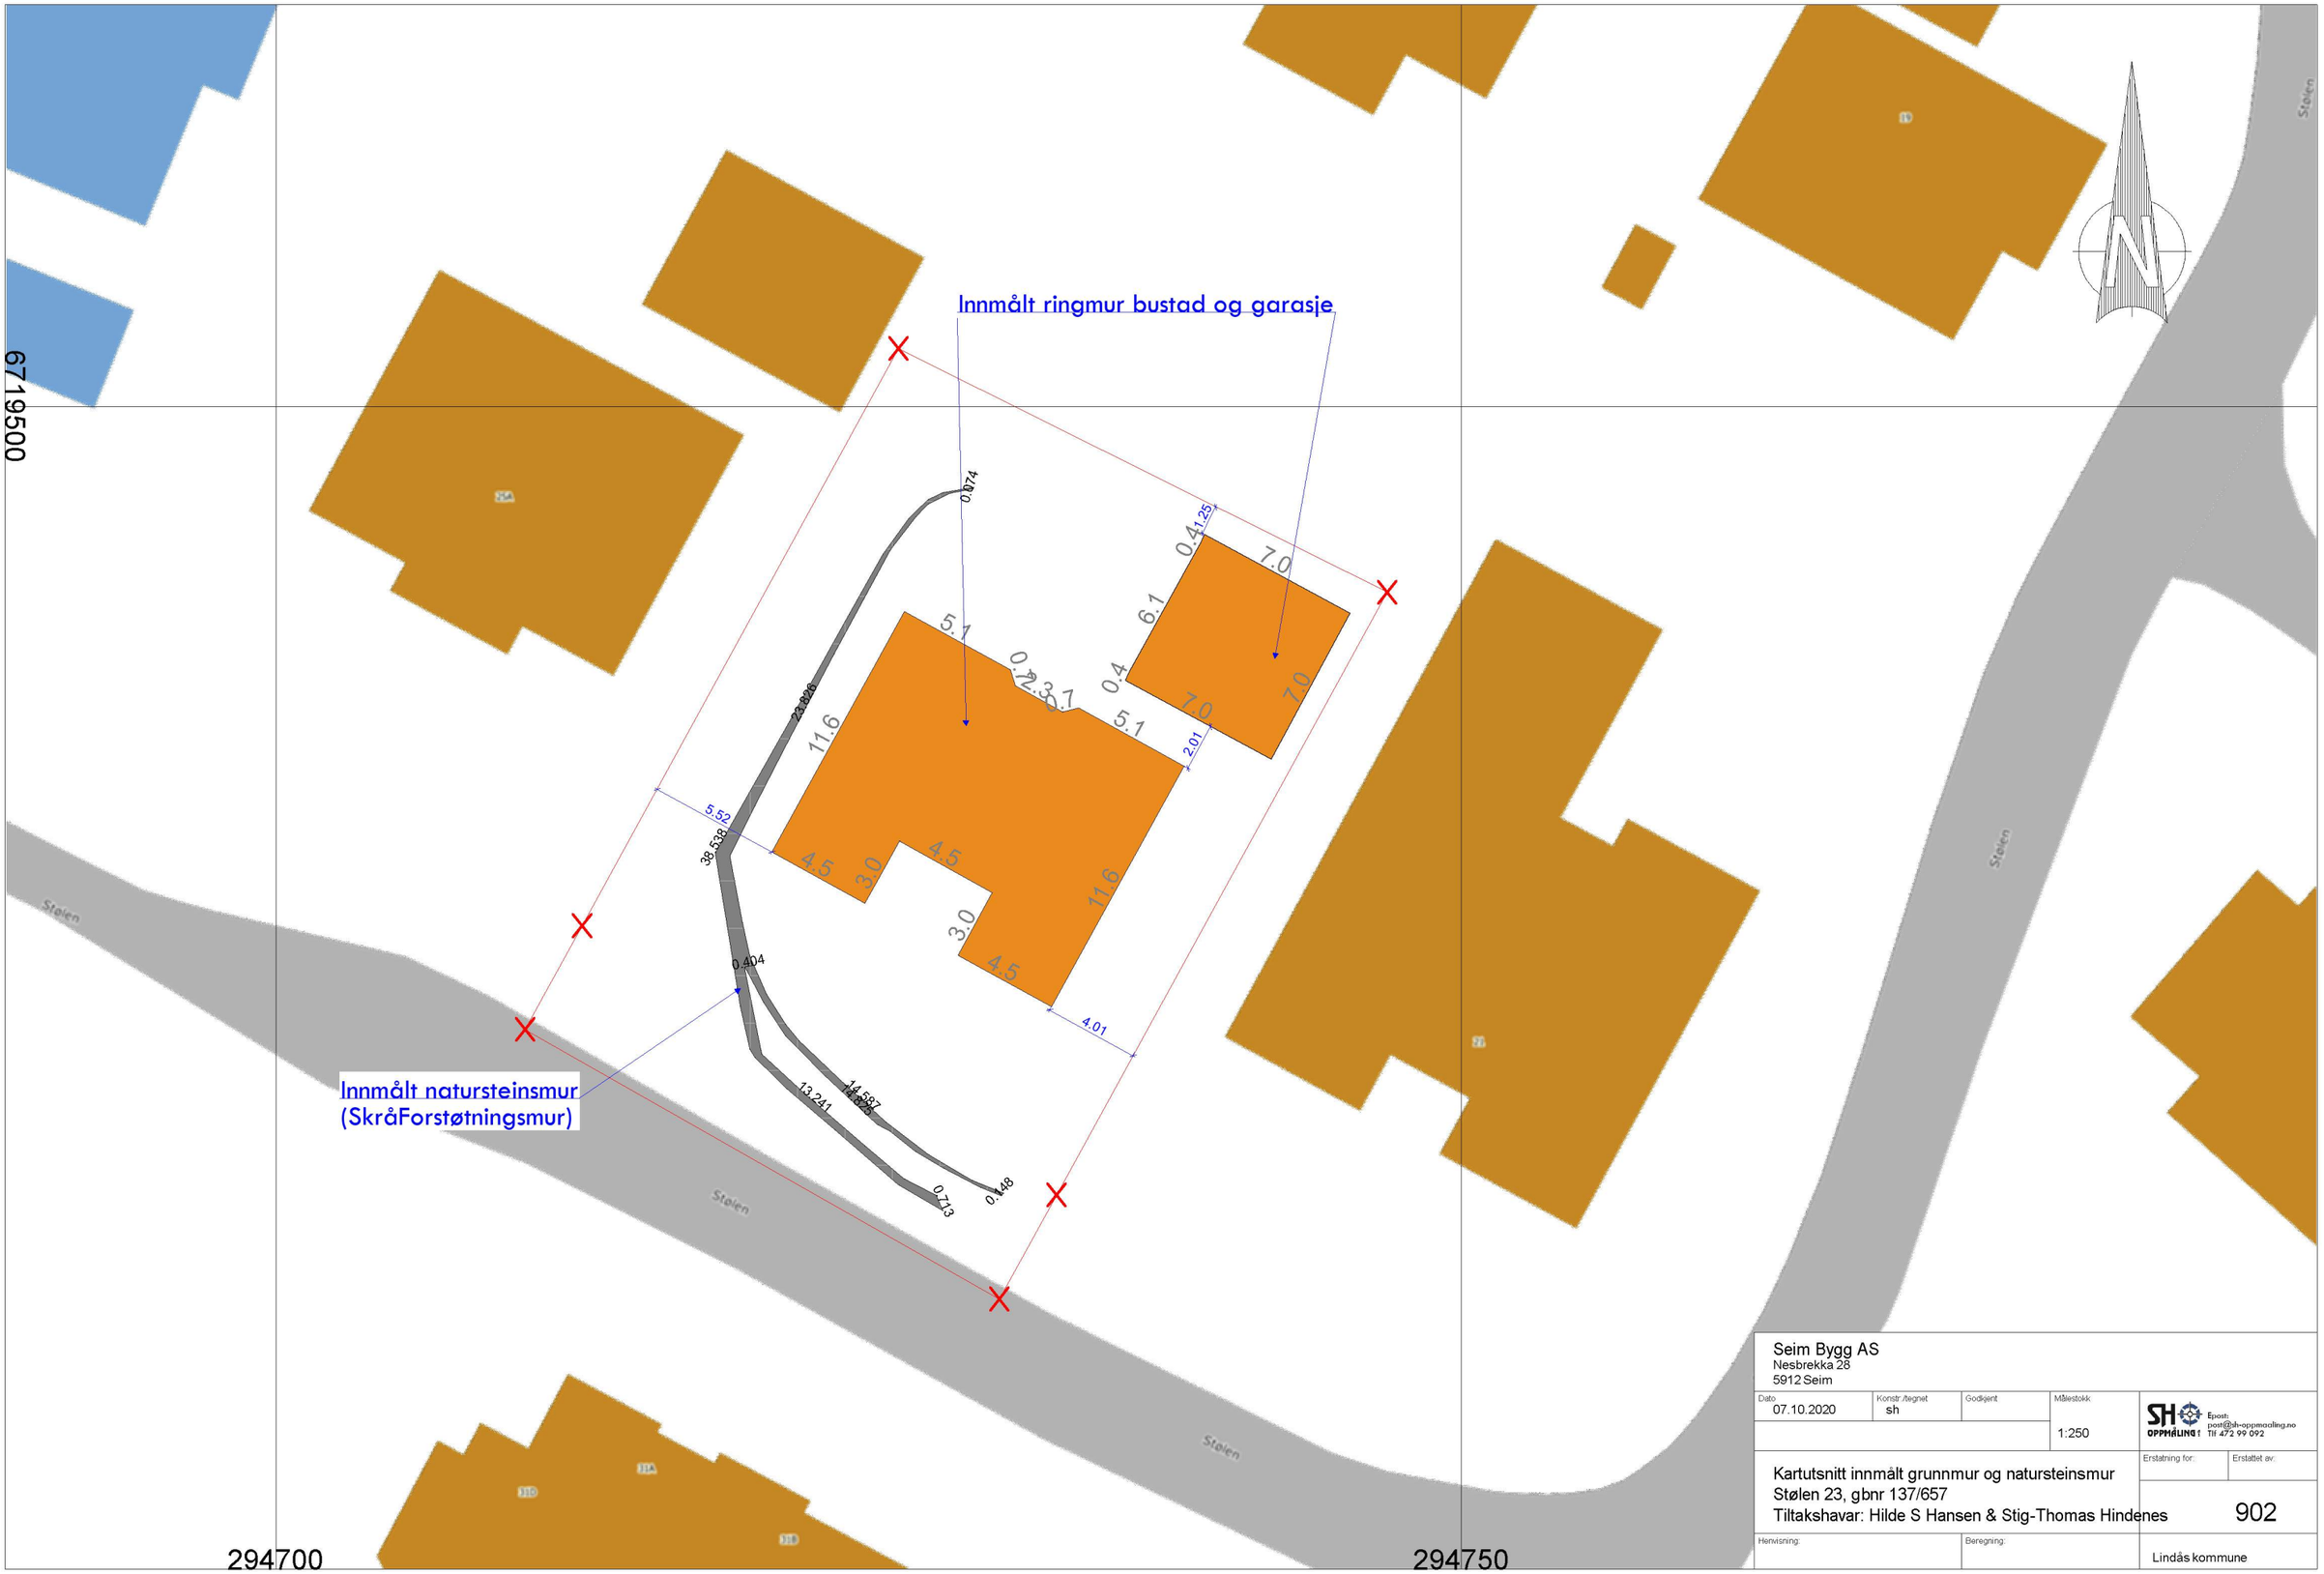

Seim Bygg AS
Nesbrekka 28
5912 Seim

Dato	Konstr./tegnet	Godkjent	Målestokk	
07.10.2020	sh		1:250	SH OPPMÅLING Epost: post@sh-oppmaling.no Tlf 472 99 092

Kartutsnitt innmålt grunnmur og natursteinsmur
Støen 23, gbnr 137/657
Tiltakshavar: Hilde S Hansen & Stig-Thomas Hindenes

Erstatning for:	Erstattet av:
	902

Henvisning:	Beregning:	
		Lindås kommune