



1. Åpen løsning mellom gang til trappeoppgang.
2. Åpen løsning mellom gang til kjellerstue med kjøkken.
3. Vi har hatt kjeller og hovedetasje i ca. 21 år som en boenhet. Og da bygget vi og om stue + kjøkken kjeller, til åpenløsning med mindre kjøkken.

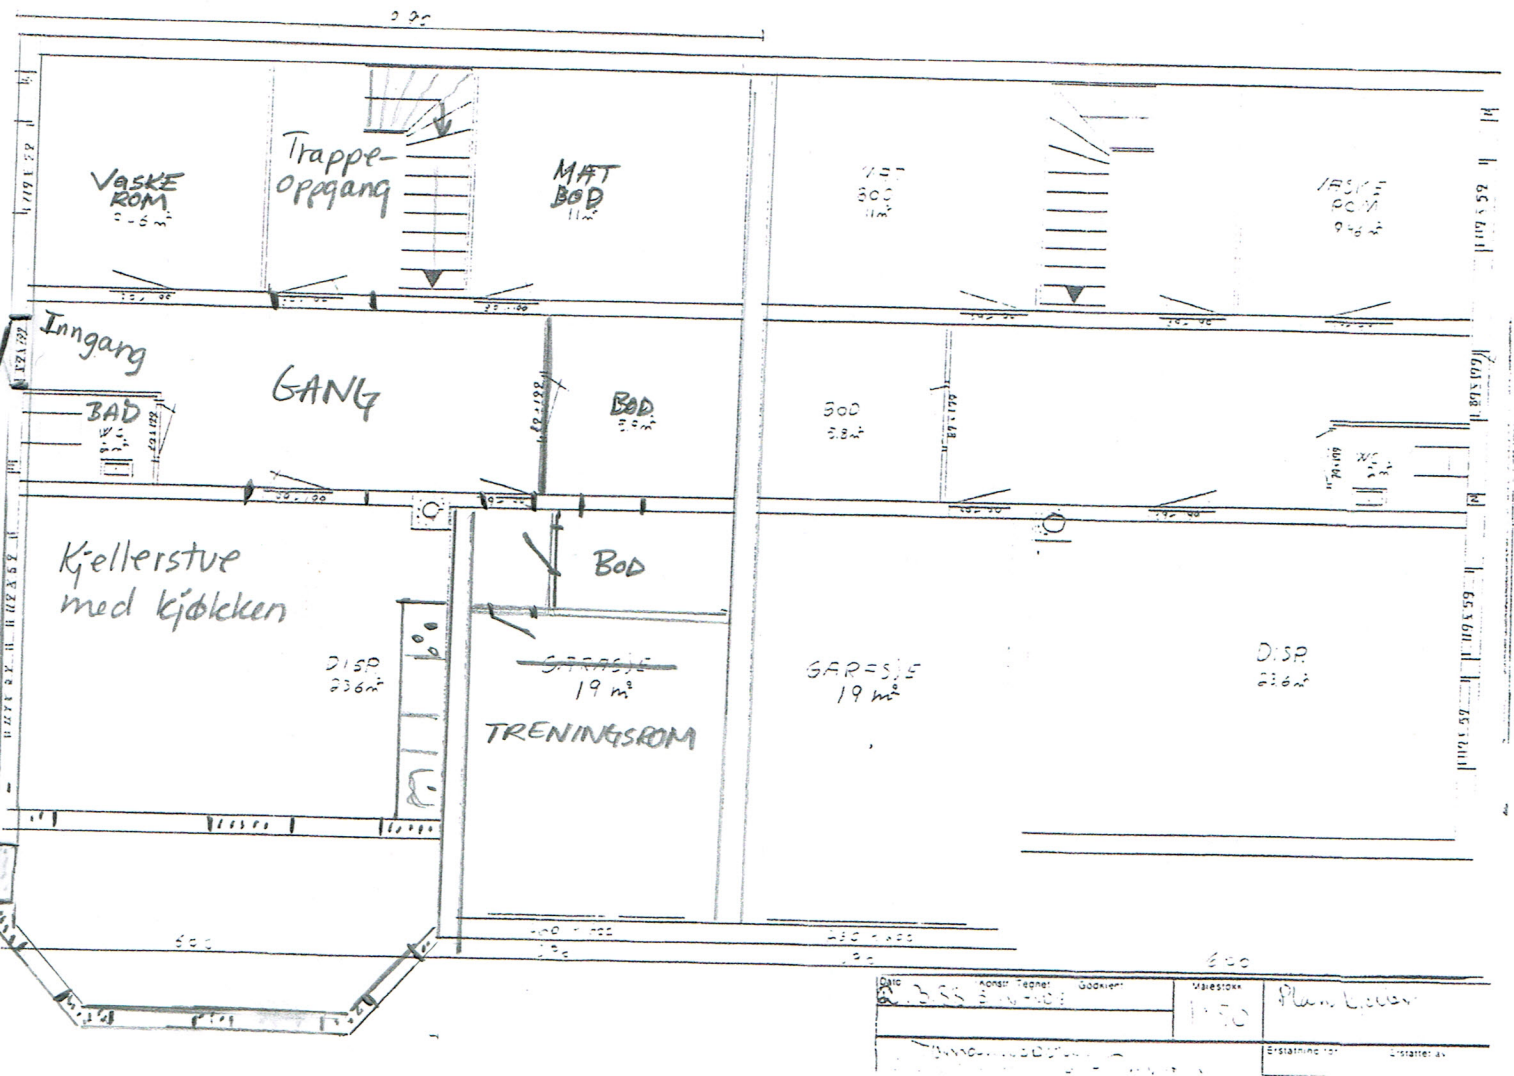

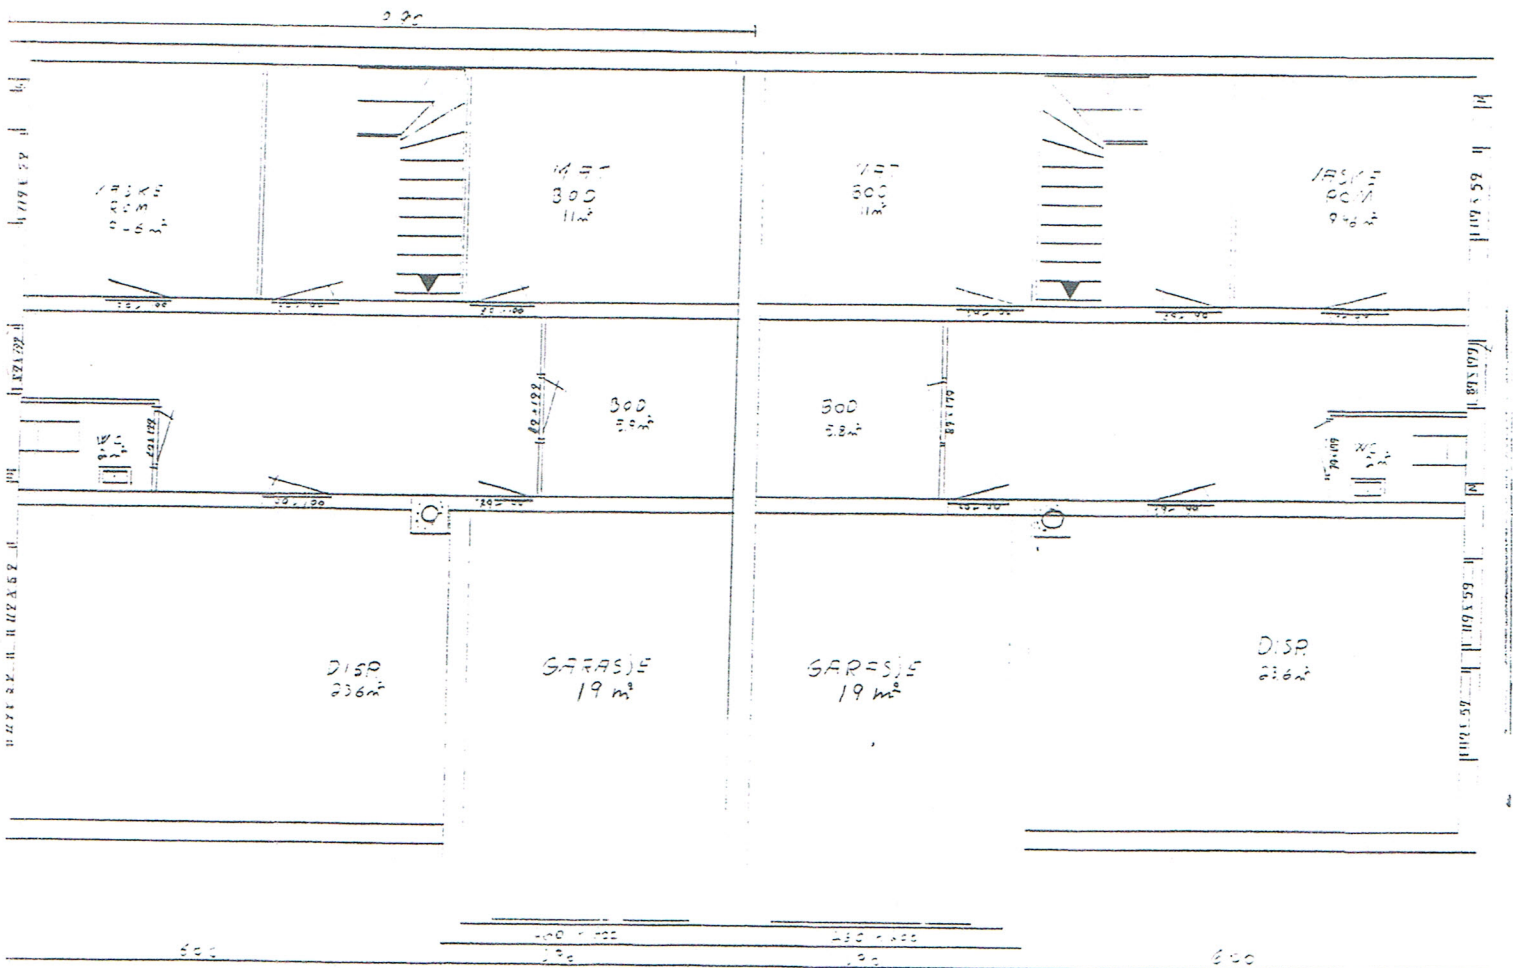

|   |                                   |
|---|-----------------------------------|
| Datum: 23.05.2003<br>Konstr. Tegnet: Gaskier<br>Målestokk: 1:50<br>Plan: Plan 1/000 | Erstatning for:<br>Erstatning av: |
|---|-----------------------------------|